


Mótteld
20.10.2010

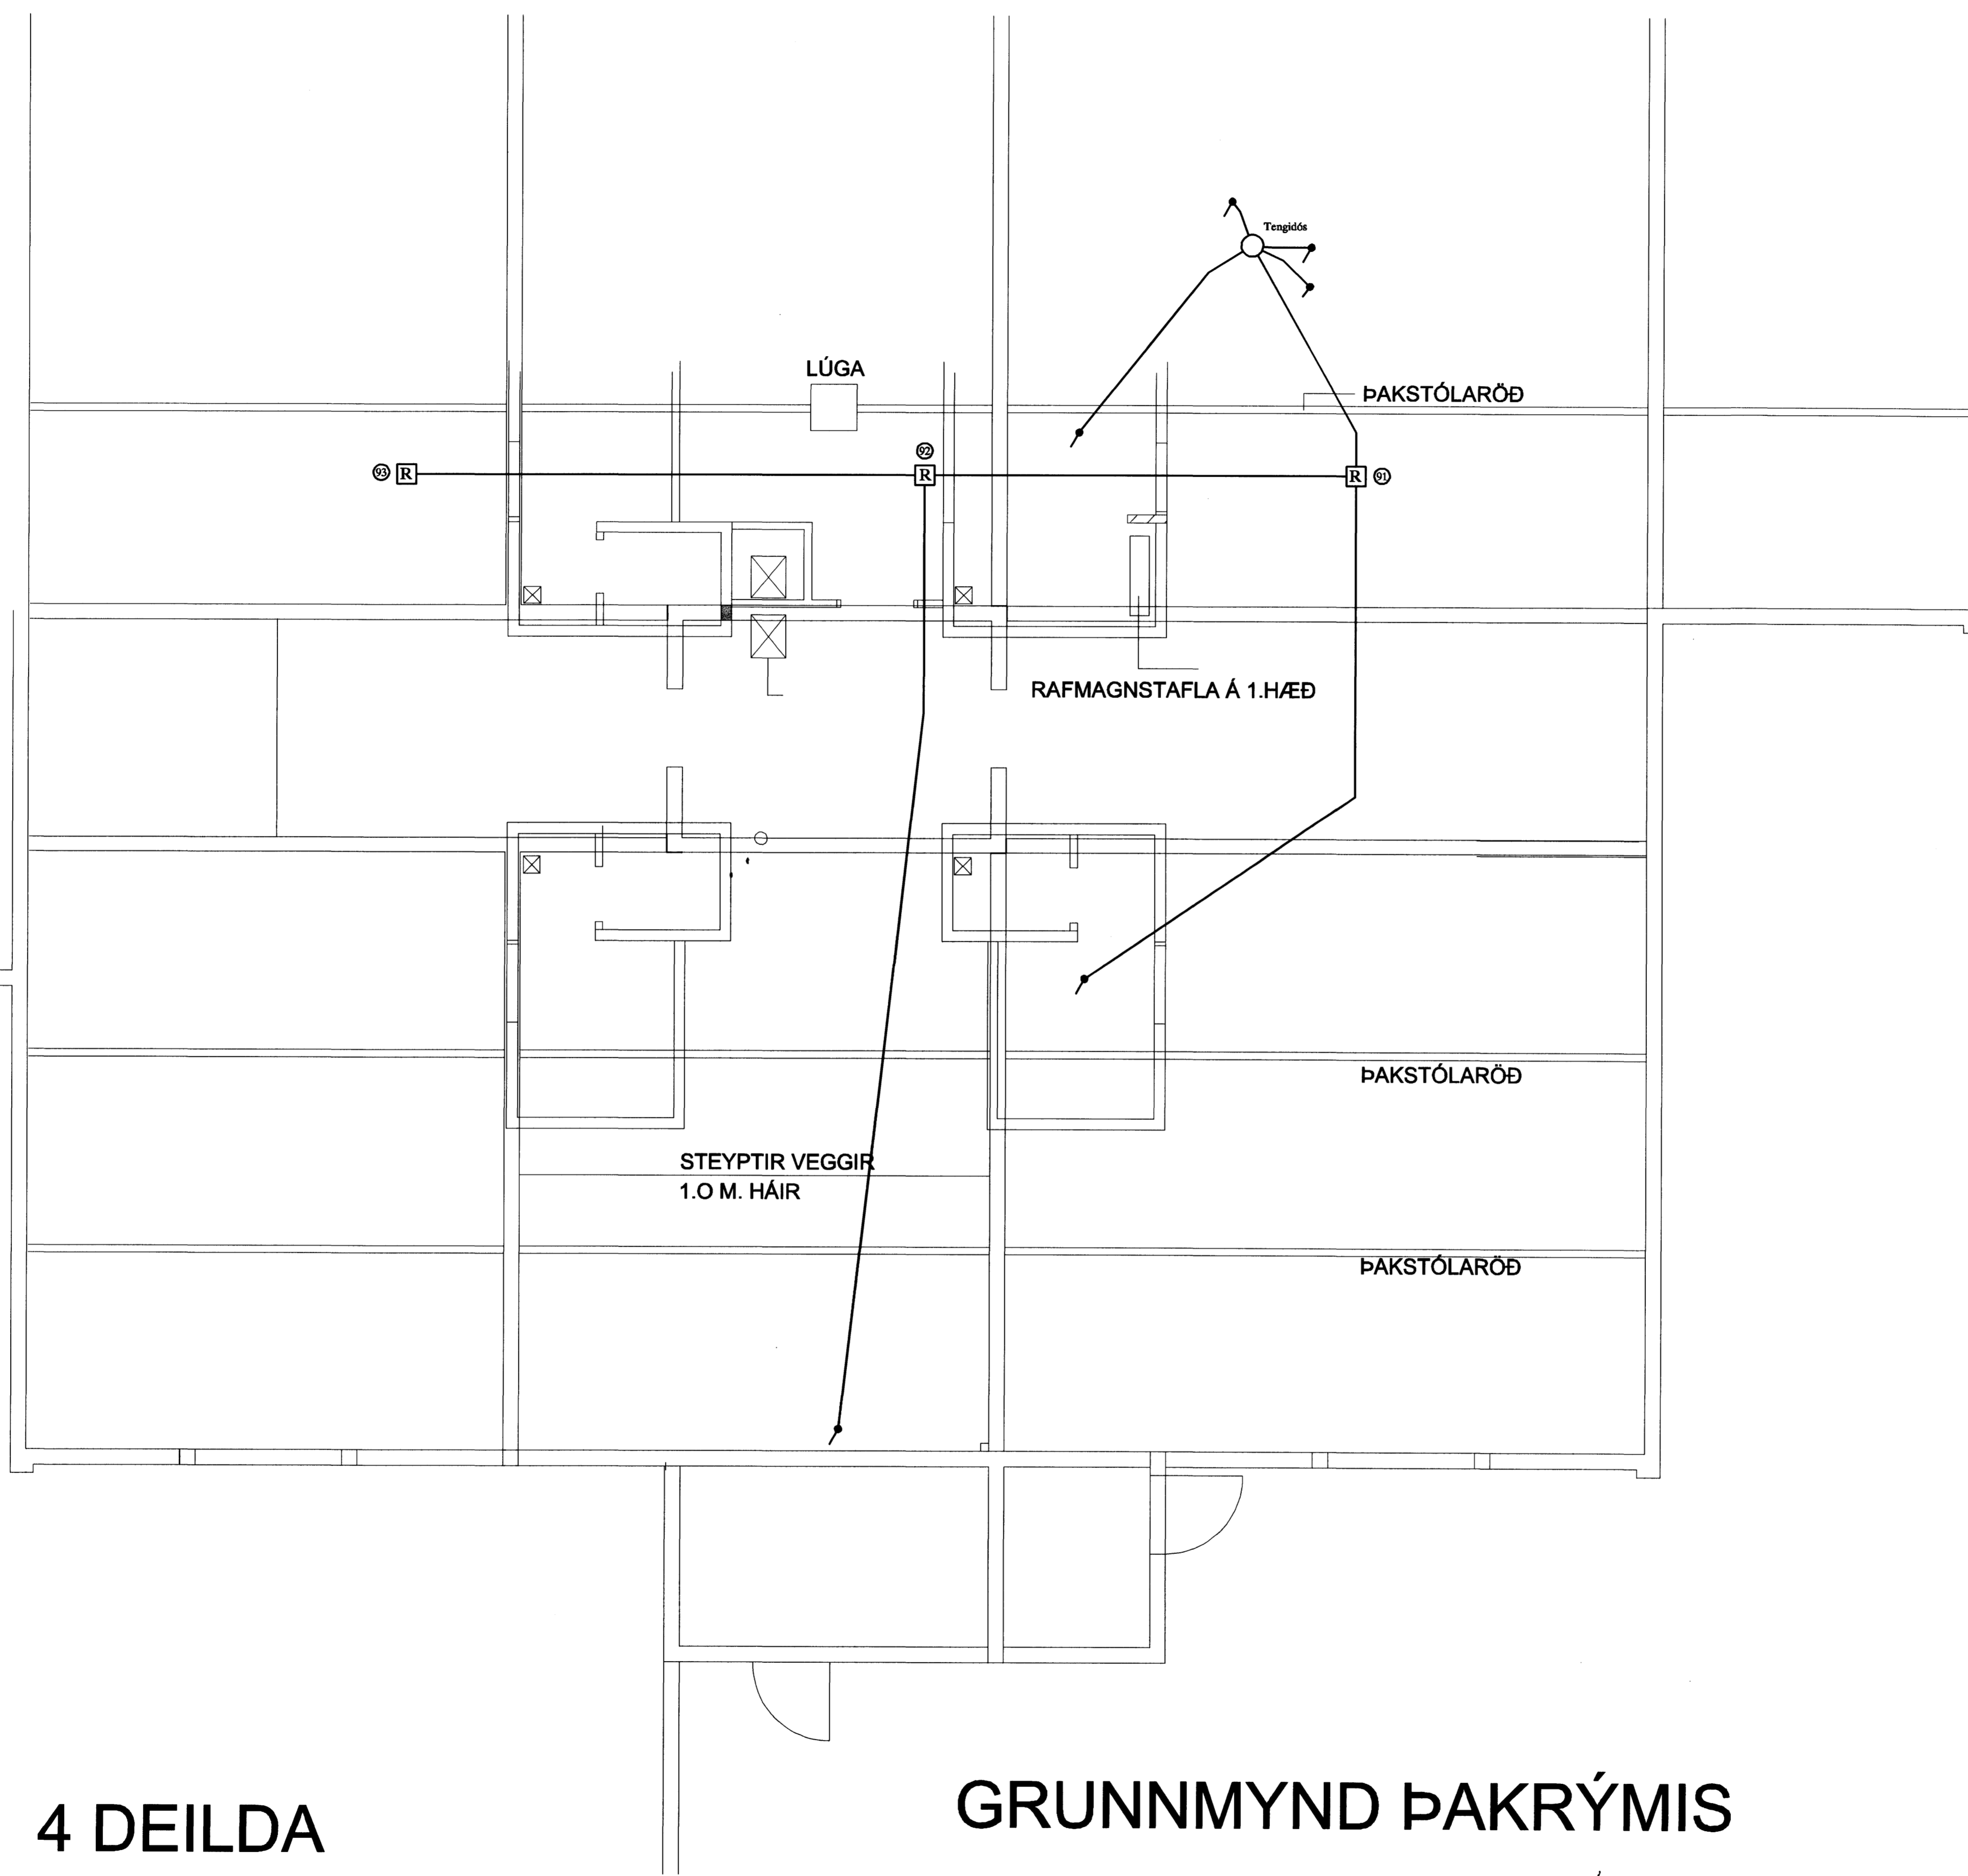

4 DEILDA

GRUNNMYND ÞAKRÝMIS

19.10.2010 / *innvið*
250144 3939

						ENGIDALSSKÓLI - DAGVISTUN BARNA		MÆV. 1:50	
						RIS		TÆKING. S2.1	
						SMÁSPENNUKERFI 1		SÍÐARTA TNR.	
B	10-10-01	REYNDARTEIKNING	B.P.T.	T.S.	<i>innvið</i>	220146-2439	TERA S/F		TNR. 5 AF 5
A	10-07-23	VINNUTEIKNING	B.P.T.	T.S.		220146-2439	RAFMA GNSVERKFRÆÐISTOFA		ÖTU. B
ÖTU.	DAÖS.		TRKIN.	HANNAÐ	SAMVÆKT	KENNTALA	EDMUND BELLERSEN TRAUSTE SVENNÞÓRSSON		
						SÍMI 568788			
						SÍMI 568790			