


Móttækid
20.10.2010 *ff*

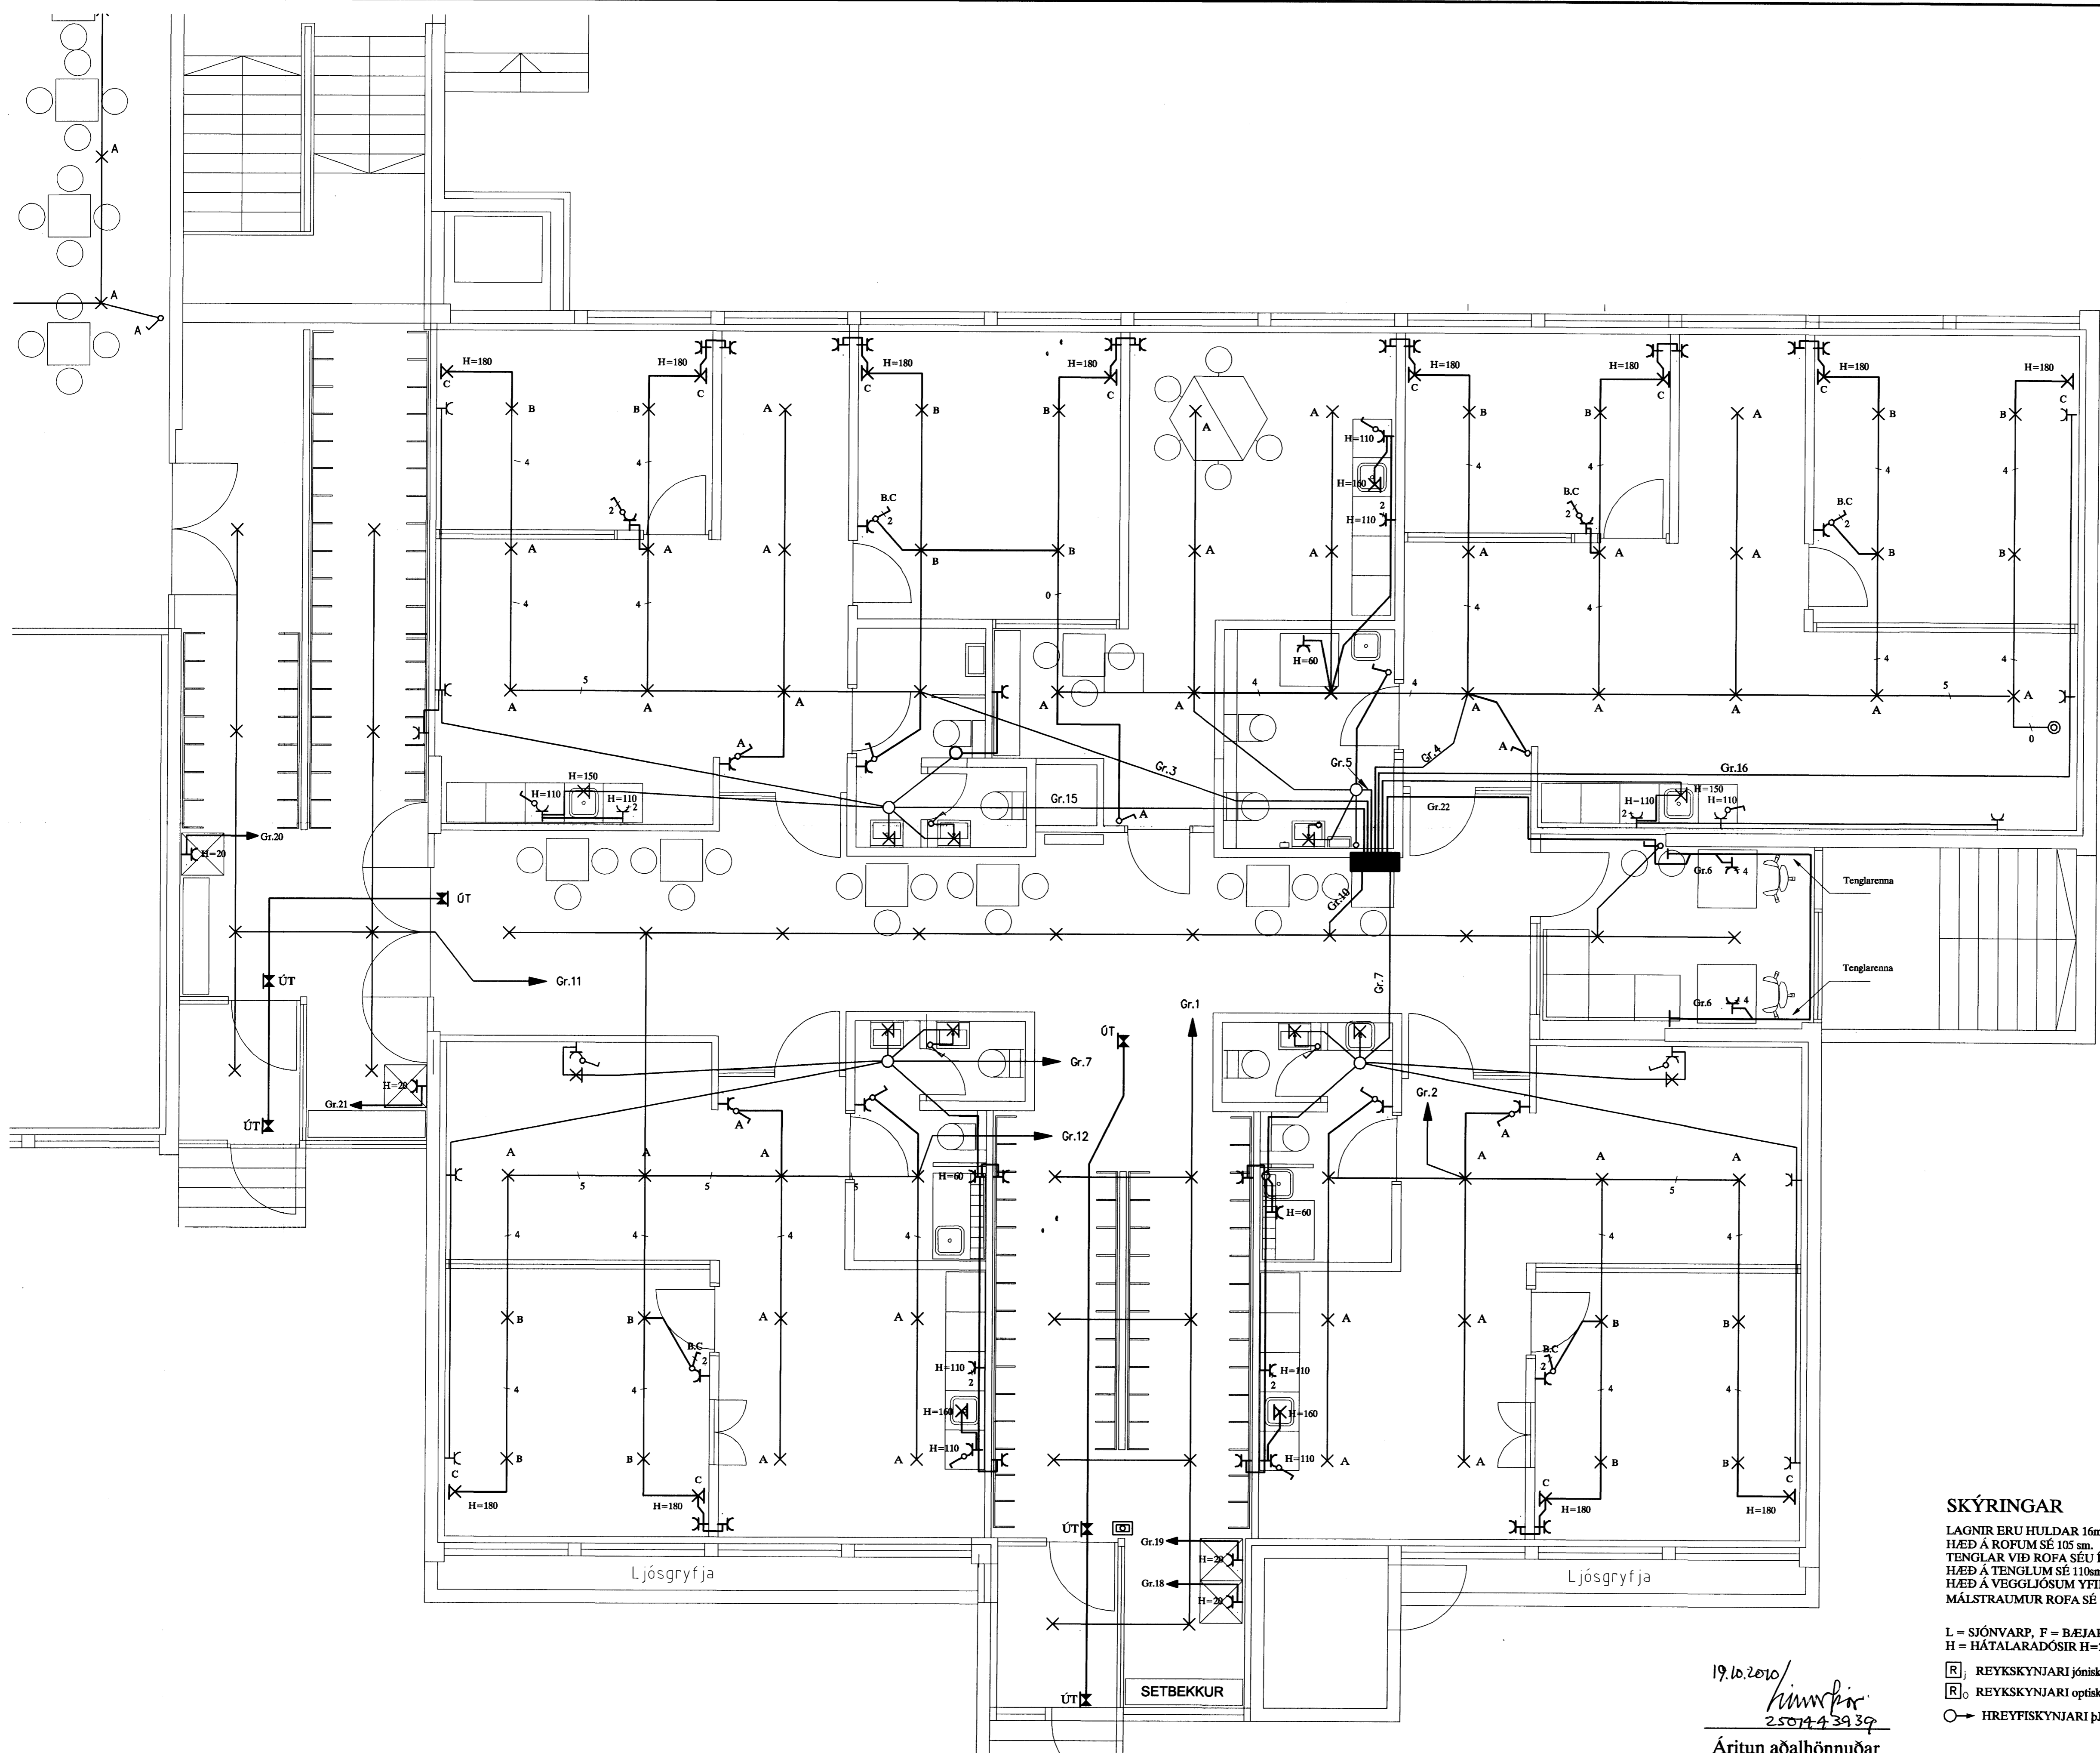

SKÝRINGAR

LAGNIR ERU HULDAR 16mm PLASTPÍPUR OG TAUÐAR 3x1,5.
HÆÐ Á ROFUM SÉ 105 sm.
TENGLAR VÍÐ ROFA SÉU Í SÖMU HÆÐ OG ROFAR.
HÆÐ Á TENGLUM SÉ 110sm.
HÆÐ Á VEGGLJÓSUM YFIR VÖSKUM SÉ 210sm.
MÁLSTRAUMUR ROFA SÉ 10A, EN TENGLA 16A.

L = SJÓNVARP, F = BÆJARSÍMI, T = HITANEMAR F. GÓLFHITA H=160sm
H = HÁTALARADÓSIR H=20sm, DS = DYRASÍMI H=130sm

- [R] REYKSKYNJARI jónískur
- [R] REYKSKYNJARI optískur
- HREYFISKYNJARI ÞJÓFAVARNARKERFIS H=V/LOFT

19.10.2010
hinn þeir
250744 39 39

Áritun aðalhönnuðar

ENGIDALLSSKÓLI - DAGVISTUN BARNNA				MEV. 1:50	
1 HÆÐ				TÍÐENNR. R1.1	
RAFLÖGN 1				SÍÐASTA TNR.	
B	10-10-01	REYNDARTEIKNING	B.P.T.	T.S.	220146-2439
A	10-07-13	VINNUTEIKNING	B.P.T.	T.S.	220146-2439
ÚTG.	DAGS.	TEKEN	HANNAÐ	SÁMÞYKKT	KEGNITALA
TERA ^{s/f}				RAFMAGNSVERKFRÆÐISTOFA	
				EDMUND BELLERSEN RAFMAGNSVERKFRÆÐISTOFA	
				TRÁUSTI SVENNÞÓRSSON RAFMAGNSVERKFRÆÐISTOFA	
				SÍMI 568788	
				SÍMI 568790	
				TNR. 1 AF 4	
				ÓTÖ.	
				B	