


Mottíð 20.10.2010 *H*

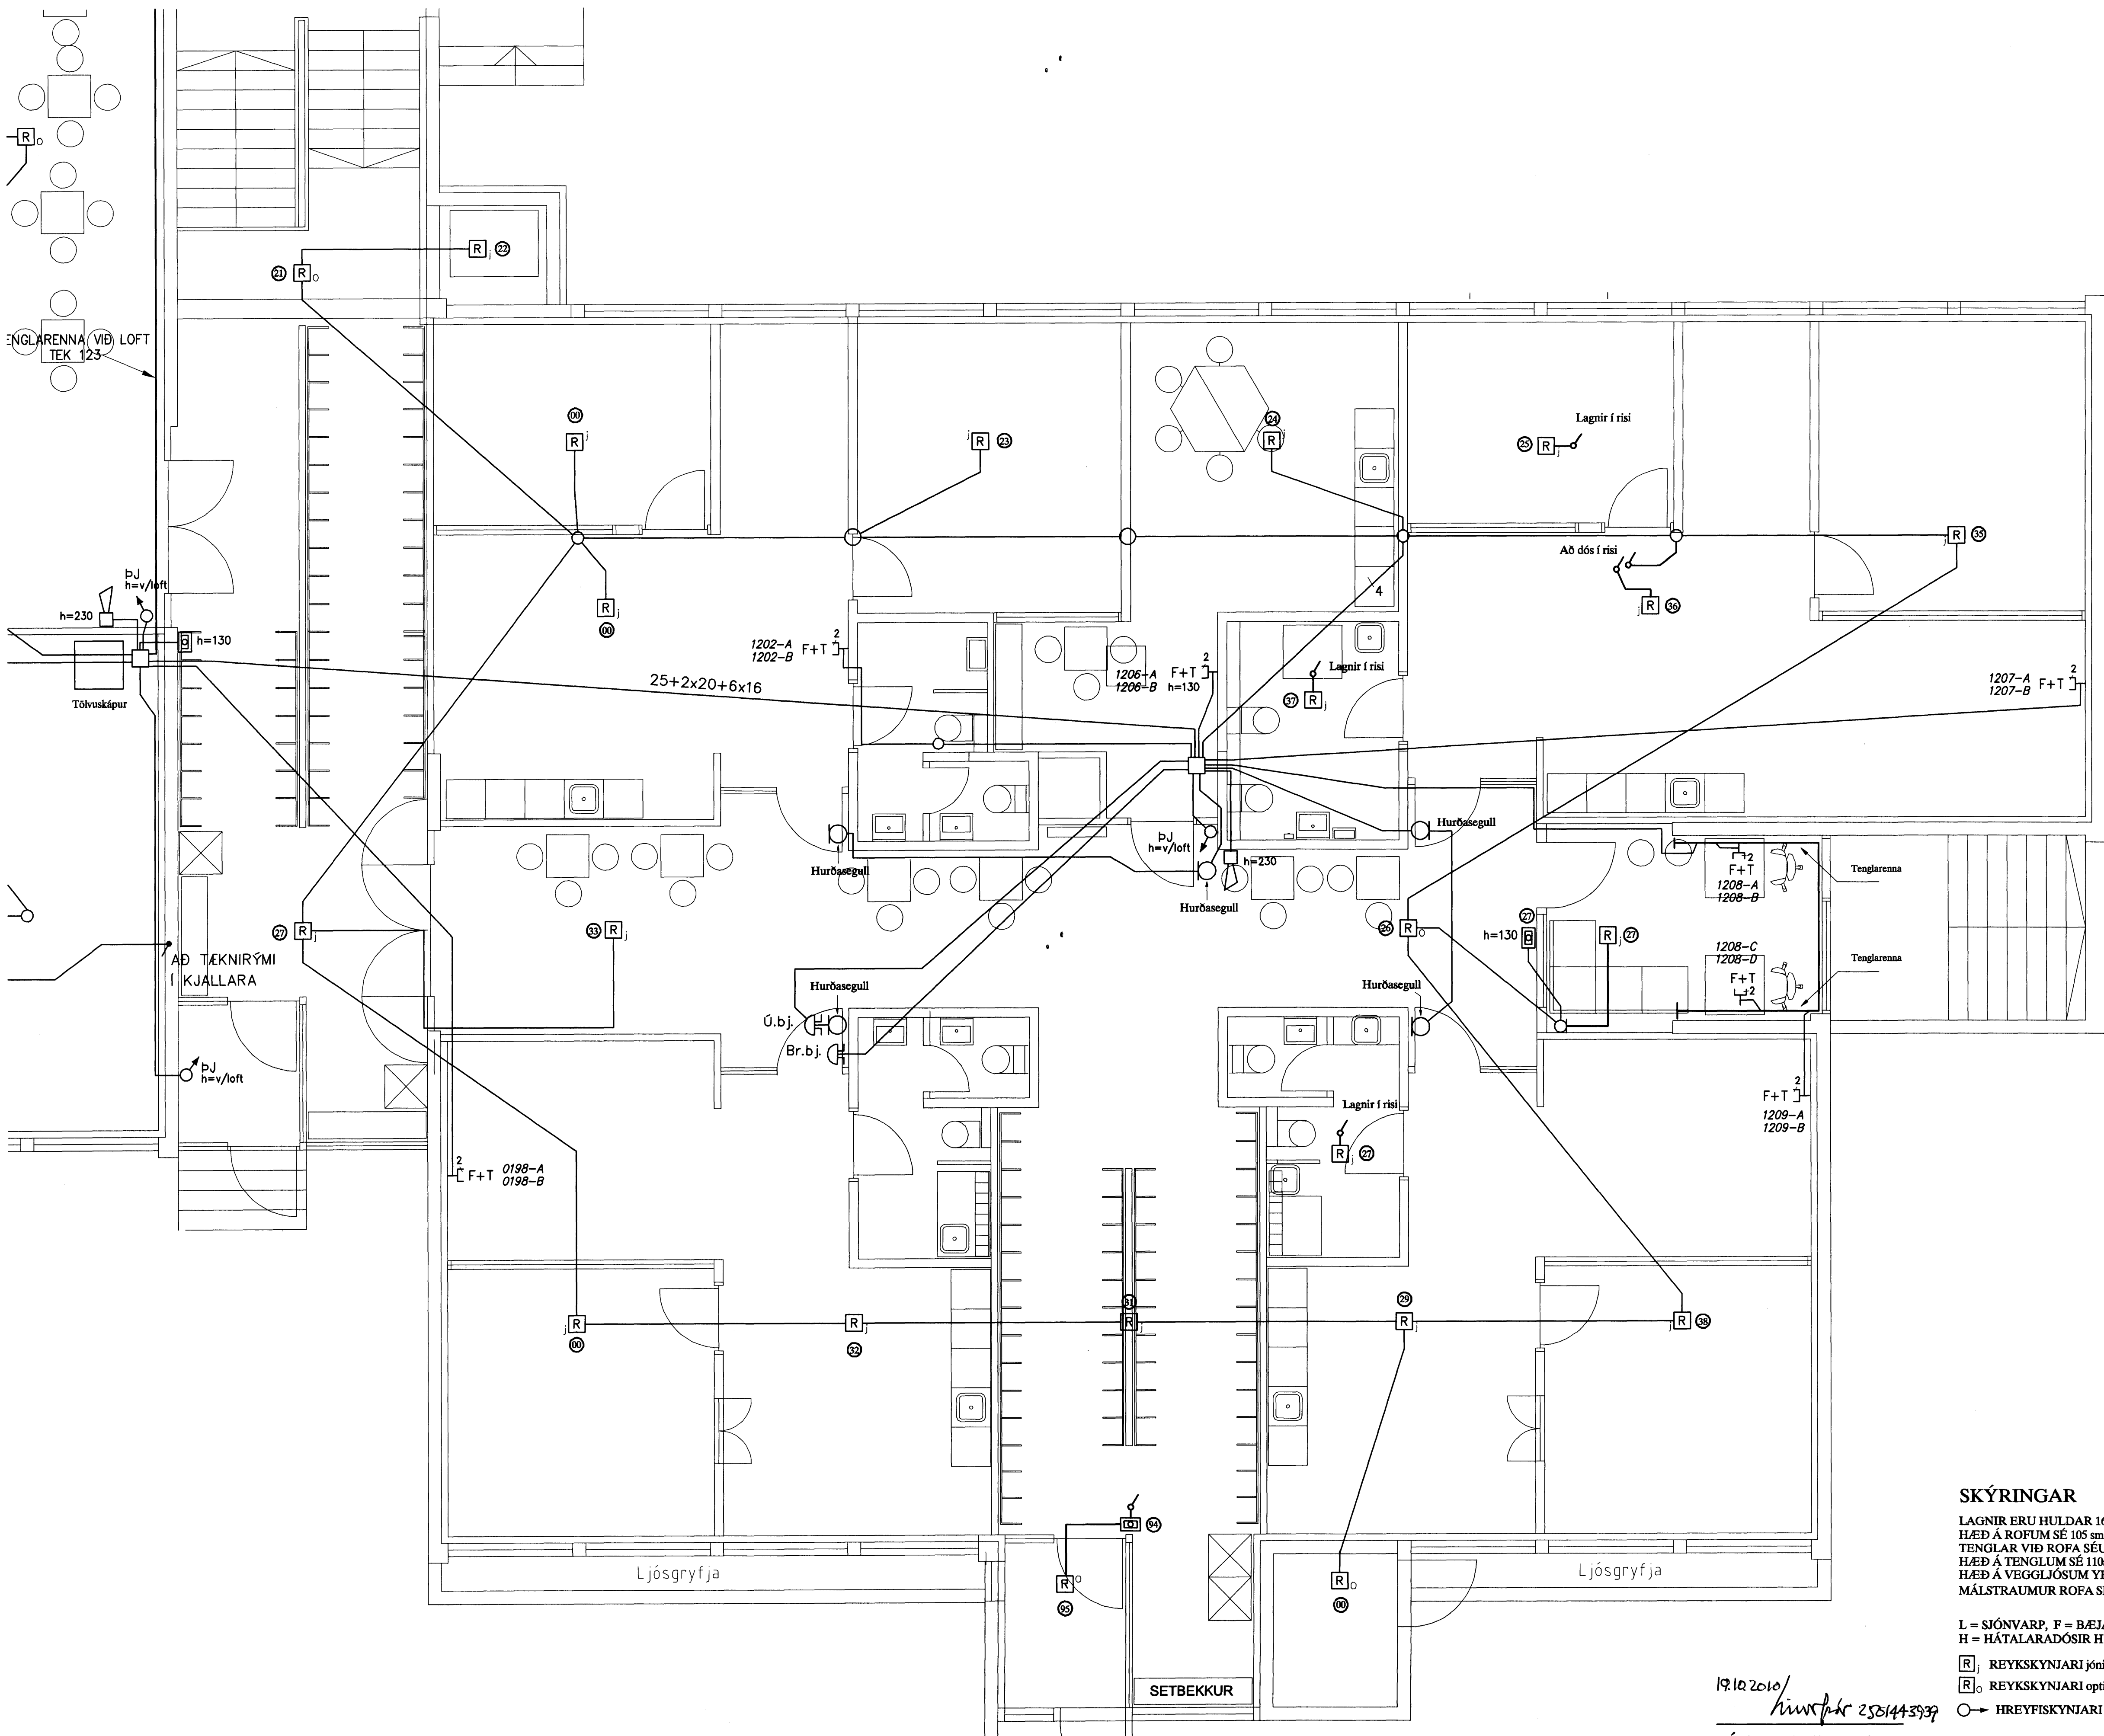

**SKÝRINGAR**  
 LAGNIR ERU HULDAR 16mm PLASTPÍPUR OG TAUGAR 3x1,5°  
 HÆÐ Á ROFUM SÉ 105 sm.  
 TENGLAR VIÐ ROFA SÉU Í SÖMU HÆÐ OG ROFAR.  
 HÆÐ Á TENGLUM SÉ 110sm.  
 HÆÐ Á VEGGLJÓSUM YFIR VÖSKUM SÉ 210sm.  
 MÁLSTRAUMUR ROFA SÉ 10A, EN TENGLA 16A. } NEMA ANNARS SÉ GETIÐ

L = SJÓNVARP, F = BÆJARSÍMI, T = HITANEMAR F. GÓLFHITA H=160sm  
 H = HÁTALARADÓSIR H=20sm, DS = DYRASÍMI H=130sm  
 [R] REYKSKYNIARI jóniskur  
 [R] REYKSKYNIARI optiskur  
 ○ → HREYFISKYNIARI ÞJÓFAVARNARKERFIS H=V/LOFT

19.10.2010  
*hinn þr 2581443937*  
 Áritun aðalhönnuðar

ENGIDALSSKÓLI - DAGVISTUN BARNA				MEV. 1:50	
1 HÆÐ				TÍÐNSNR. S1.1	
SMÁSPENNULÖGN 1				SÍÐASTA TÍÐ.	
B	10-10-01	REYNDARTEIKNING	B.Þ.T.	T.S.	220146-2439
A	10-07-13	VINNUTEIKNING	B.Þ.T.	T.S.	220146-2439
ÖTU.	DAGS.		TEIÐN.	HANNAÐ	SAMÞYKKT
				KENNITALA	
				RAFMAGNVERKFRÆÐISTOFA	
				EDMUND BELLERSEN	
				TRAUFTT EYVINDÓRNSON	
				RAFMAGNSTÆNDR.	
				SÍMI 5667388	
				SÍMI 5687390	
				TNR. 2 AF 4	
				ÖTU. B	