30/4 '10

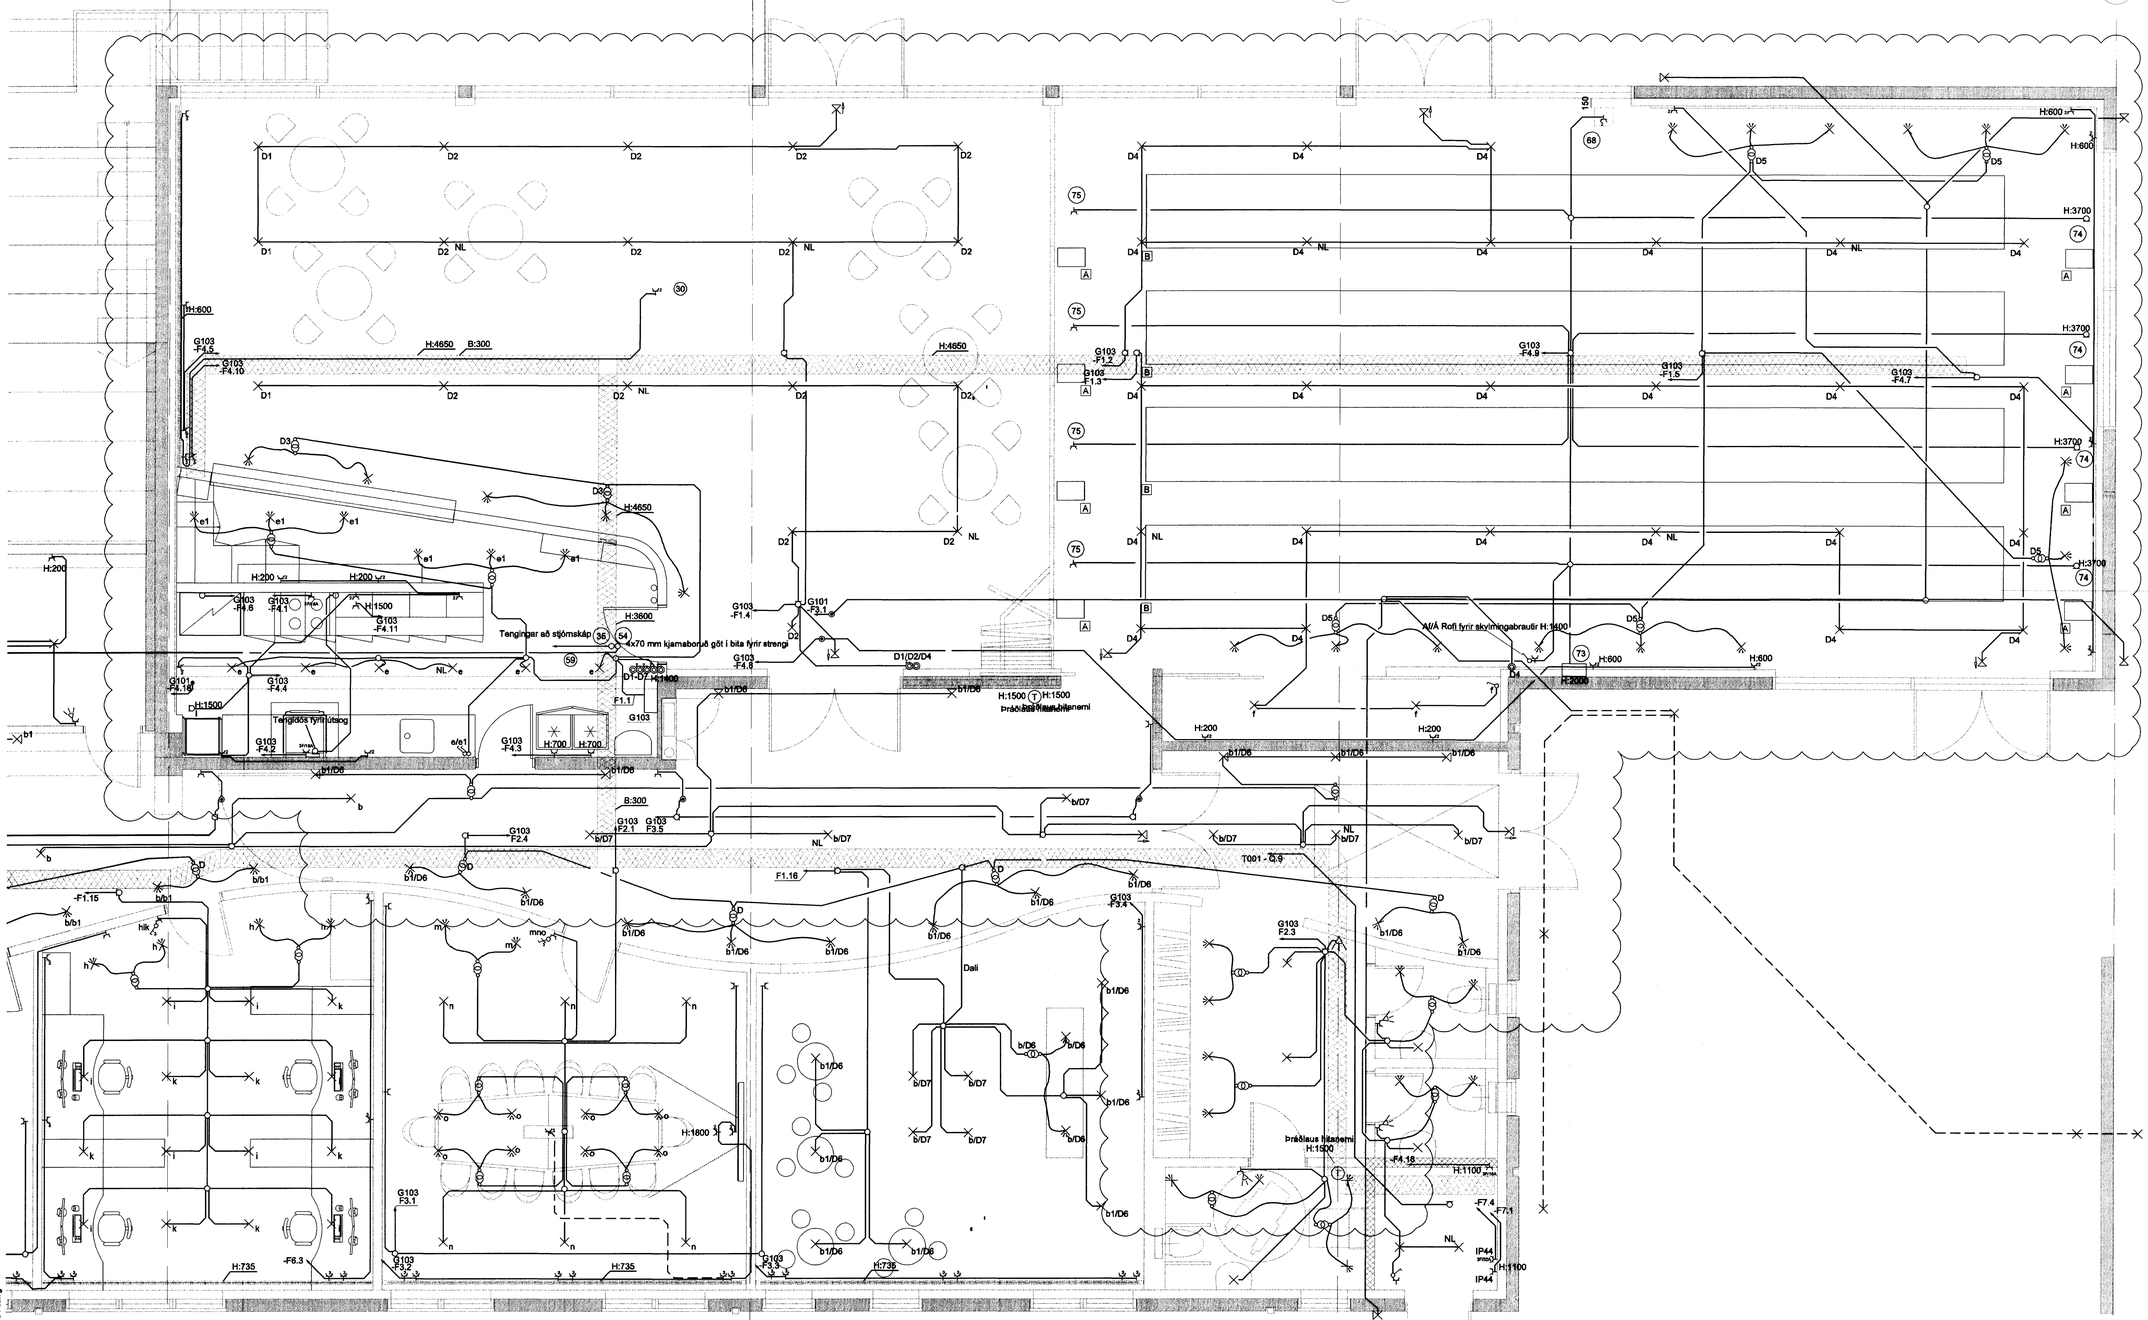

A Gólfdós fyrir skylmingabraut
B Skylmingabraut

Kt. 110457-2789

KAPLAKRIKI

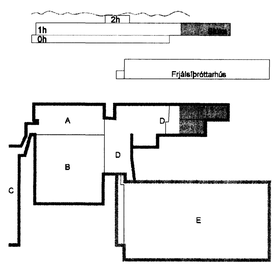

G	26.04.10	Tafla sett í eldh. greinar færðar off.	BSG/ÓG
F	22.01.10	Neyðarlýsing og fl.	BSG/ÓG
E	05.11.09	Skylmingasalur	BSG/ÓG
D	12.06.09	Breyting á herbergjum	SF/BSG
C	30.01.09	Breyting á ljósum og rafl.ögn	SF/ÓG
B	06.10.08	Breyting á stigum	SF/ÓG
A	27.11.07	Verkteikning	RVK/HJ
Útg.	Dags.	Skýring	Hannað/Yfirfarið

VSB

VERKFRÆÐISTOFA

BÆJARHRAUN 20 · 220 HAFNARFJÖRÐUR · KENNIT. 710796-2899
vsb@vsb.is · Sími 585 8600 · Fax 585 8610 · www.vsb.is

Áritun sérhönnuðar
Örn Guðmundsson Kt: 220961-2739

Verkheiti
KAPLAKRIKI
HAFNARFIRÐI

Verkhluti
Rafkerfi
Lágspenna 1.hæð
Grunnmynd

Hannað	Teiknað	Yfirfarið	Kvarði		Stærð
RVK/HJ	RVK/HJ	BSG	1:50	/ A1	-

Dags.	Verknr.	Teikning	Útgáfa
30.04.2007	06811	A R114	G

V:\2006\06811\06811-Kaplakriki-Fri\Sheets\Raf\R1(Lágspenna)\06811-R1-1.hæð-A.dwg