
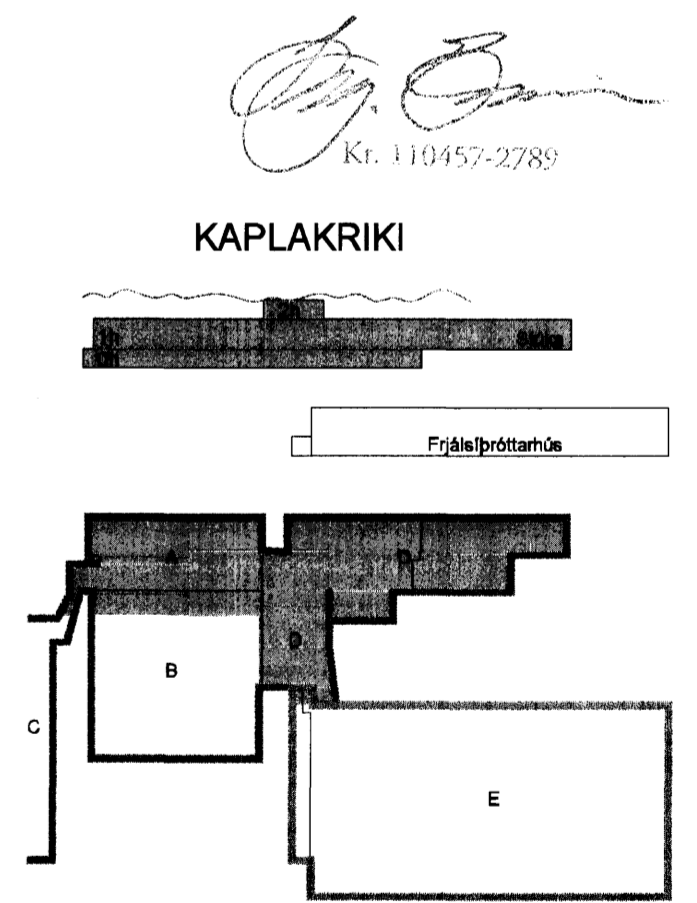


30/4 '10 H

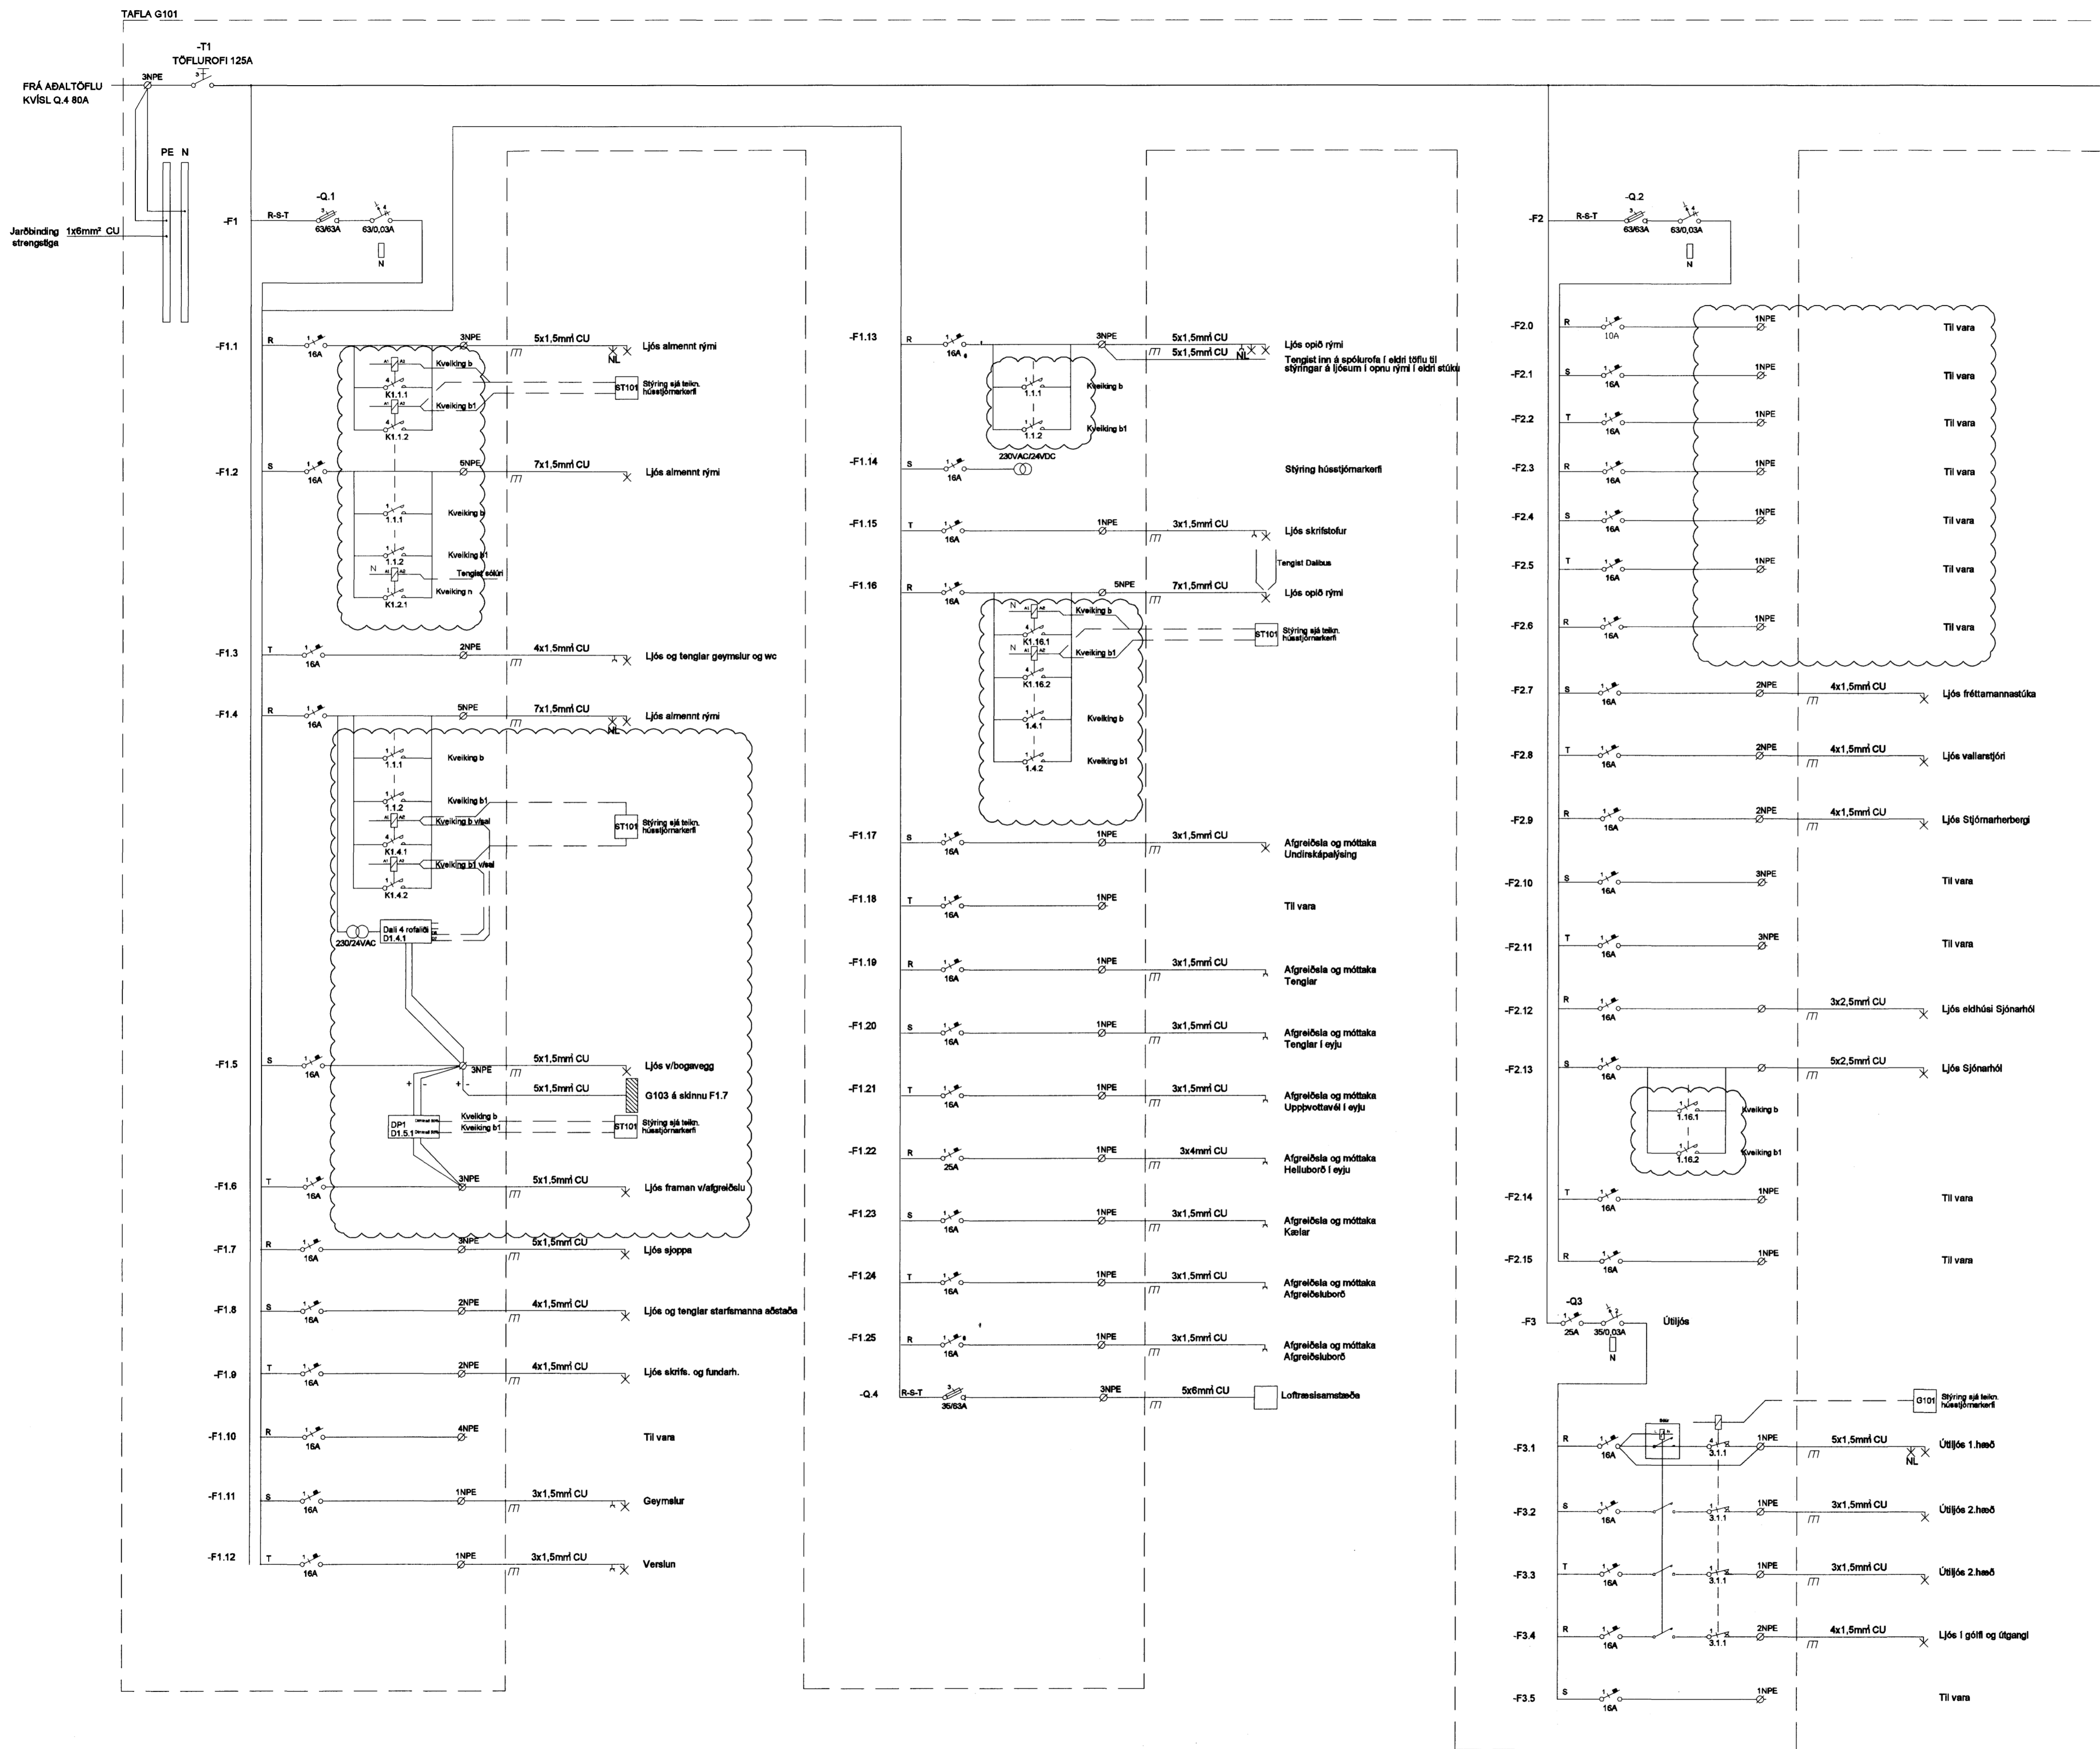

F	26.04.10	Greinar færðar í G103	BSG/ÓG
E	22.01.10	Tenging vegna eldri töflu	BSG/ÓG
D	07.12.09	Kveikingar, hústíðmarkert	BSG/ÓG
C	12.06.09	Nýjar greinar	SF/BSG
B	29.07.08	Breyting á stömi og töflu	SF/ÓG
A	27.11.07	Vertíðing	RVK
Úg.	Dags.	Skýring	Hannað/Vírfarir

VSB
VERKFRÆÐISTOFA

BÆJARHRAUN 20 · 220 HAFNARFJÖRDUR · KENNIT. 710796-2990
vsb@vsb.is · Sími 585 8600 · Fax 585 8610 · www.vsb.is

Áritun sérhönnuðar
Óm Guðmundsson Kt: 220961 2739

Verkefni
KAPLAKRIKI
HAFNARFIRDI

Verkið
Rafkerfi
Einlínunyndir stúkubýgging
Einlínunynd G101

Hannað	Telknað	Yfirfarið	Kvarði	Síða
RVK/HJ	RVK/HJ	RVK	RVK	/ A1
Dags.	Telknað	Verkefni	Telkning	Útgáfa
30.04.2007	06811	A R602		F

V:\2008\06811\06811-KaplaKriki-FH\Sheet\F106811-1-BS-akubýgging-A.dwg