



30/4 '10 H

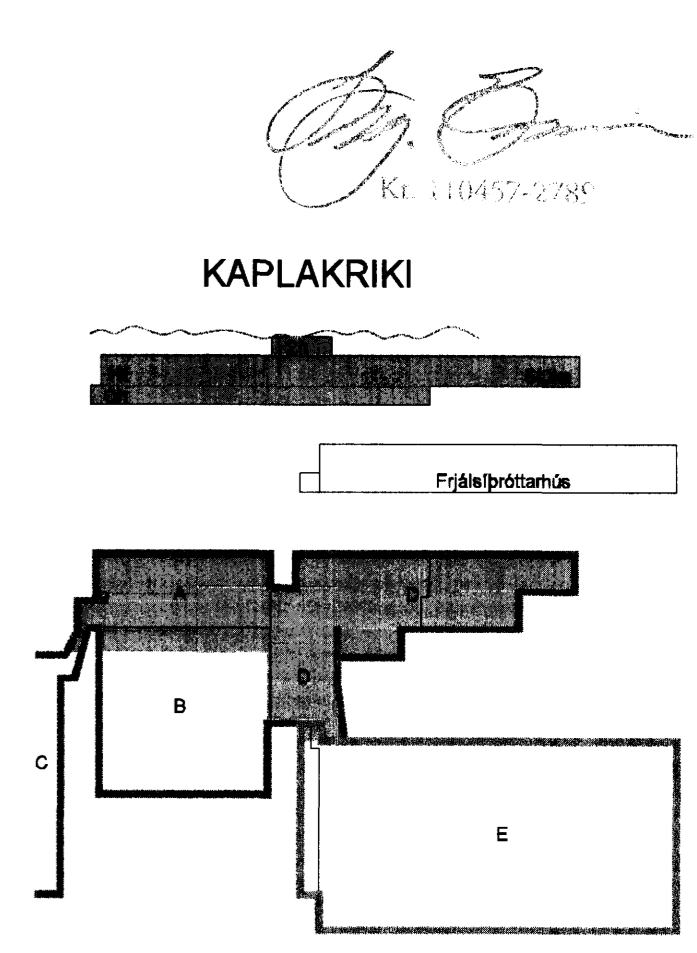

B 28.04.10 Greinar færðar í G103 BSG/ÖG
 A 22.01.10 Var f. sprinkler færð í T001, textahaus var einnig breytt. BSG/ÖG
 Útg. Dags. Skýring Hannab/Yfirfarð

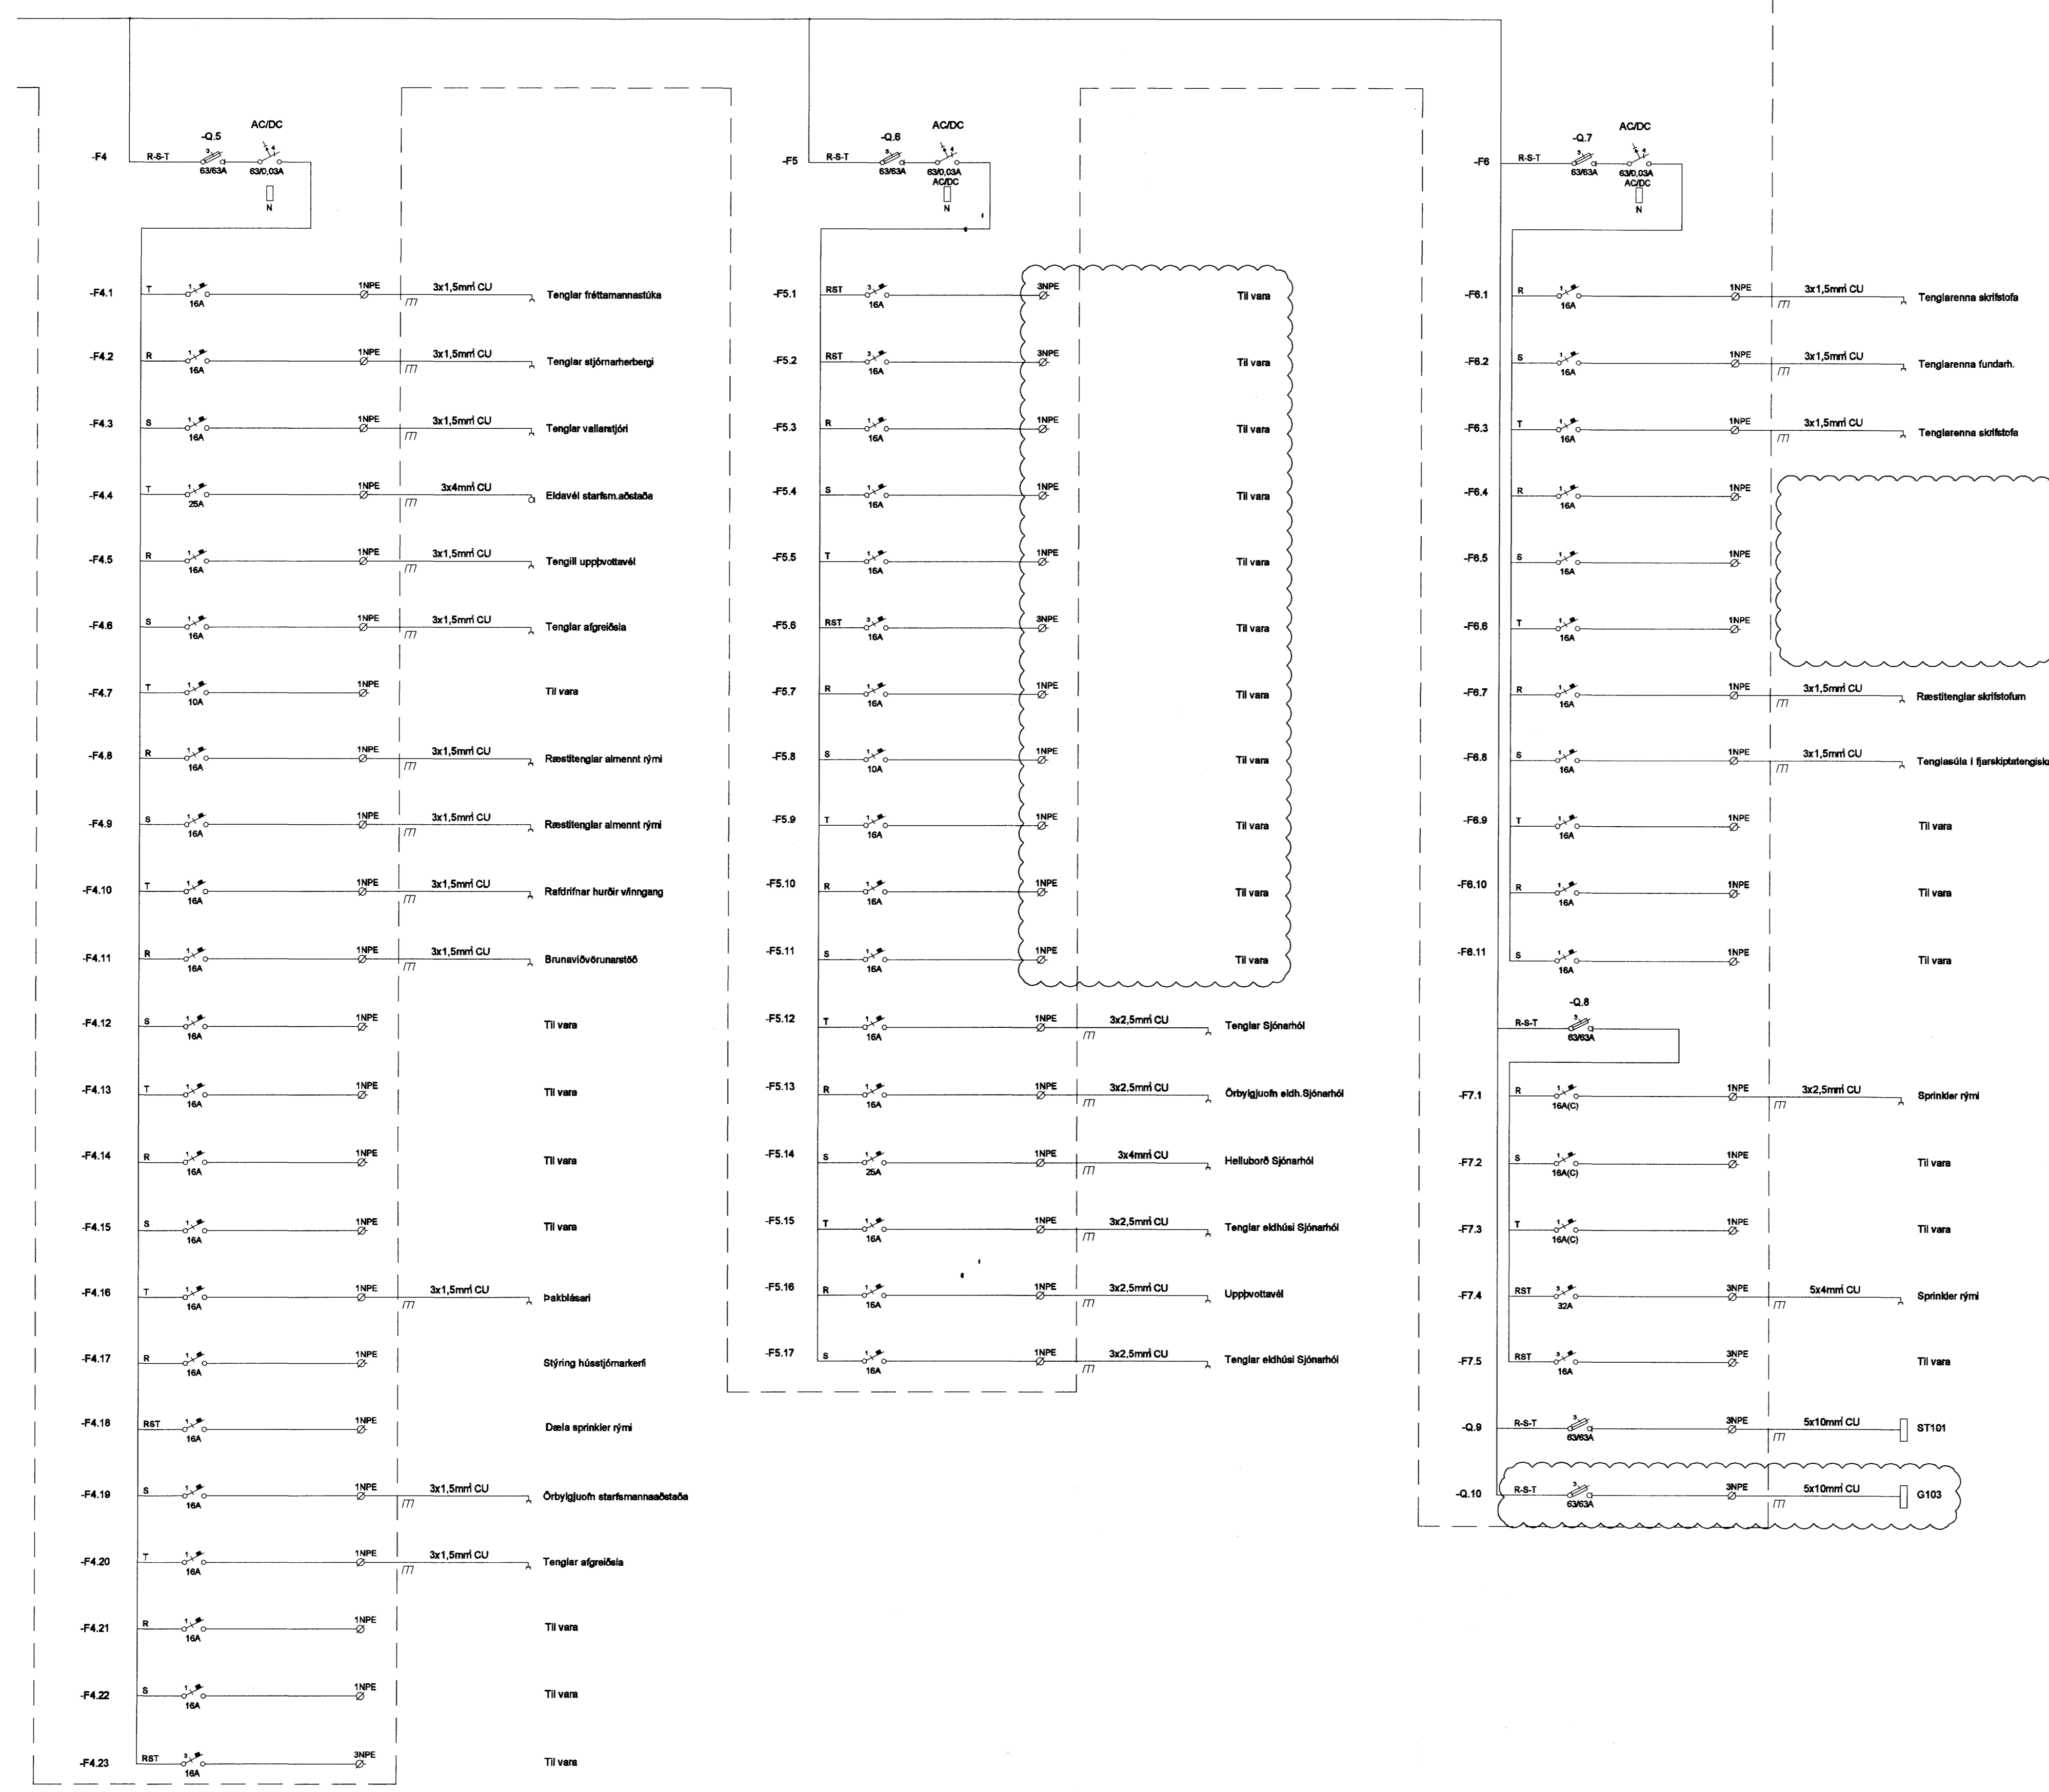

BÆJARHRAUN 20 · 220 HAFNARFJÖRÐUR · KENNIT. 710796-2899
 vsb@vsb.is · Sími 585 8600 · Fax 585 8610 · www.vsb.is

Artun sérhönnuðar
 Örn Guðmundsson Kt: 220981 2739

Verkefni
KAPLAKRIKI
HAFNARFIRÐI

Verkhliut
 Rafkerfi
 Einlínnumyndir stúkubýgging
 Einlínnumynd G101

Hannað BSG	Teknað BSG	Yfirfarð ÖG	Kvarði /A1	Síða -
Dags. 07.12.2009	Verkefni 06811	Teikning A R602.1	Útgáfa B	

V:\2009\0811\0811-Kaplaðriki-FH\Sheets\K06811-R6-subbygging-A.dwg