



Með: 30/4 2010
[Signature]

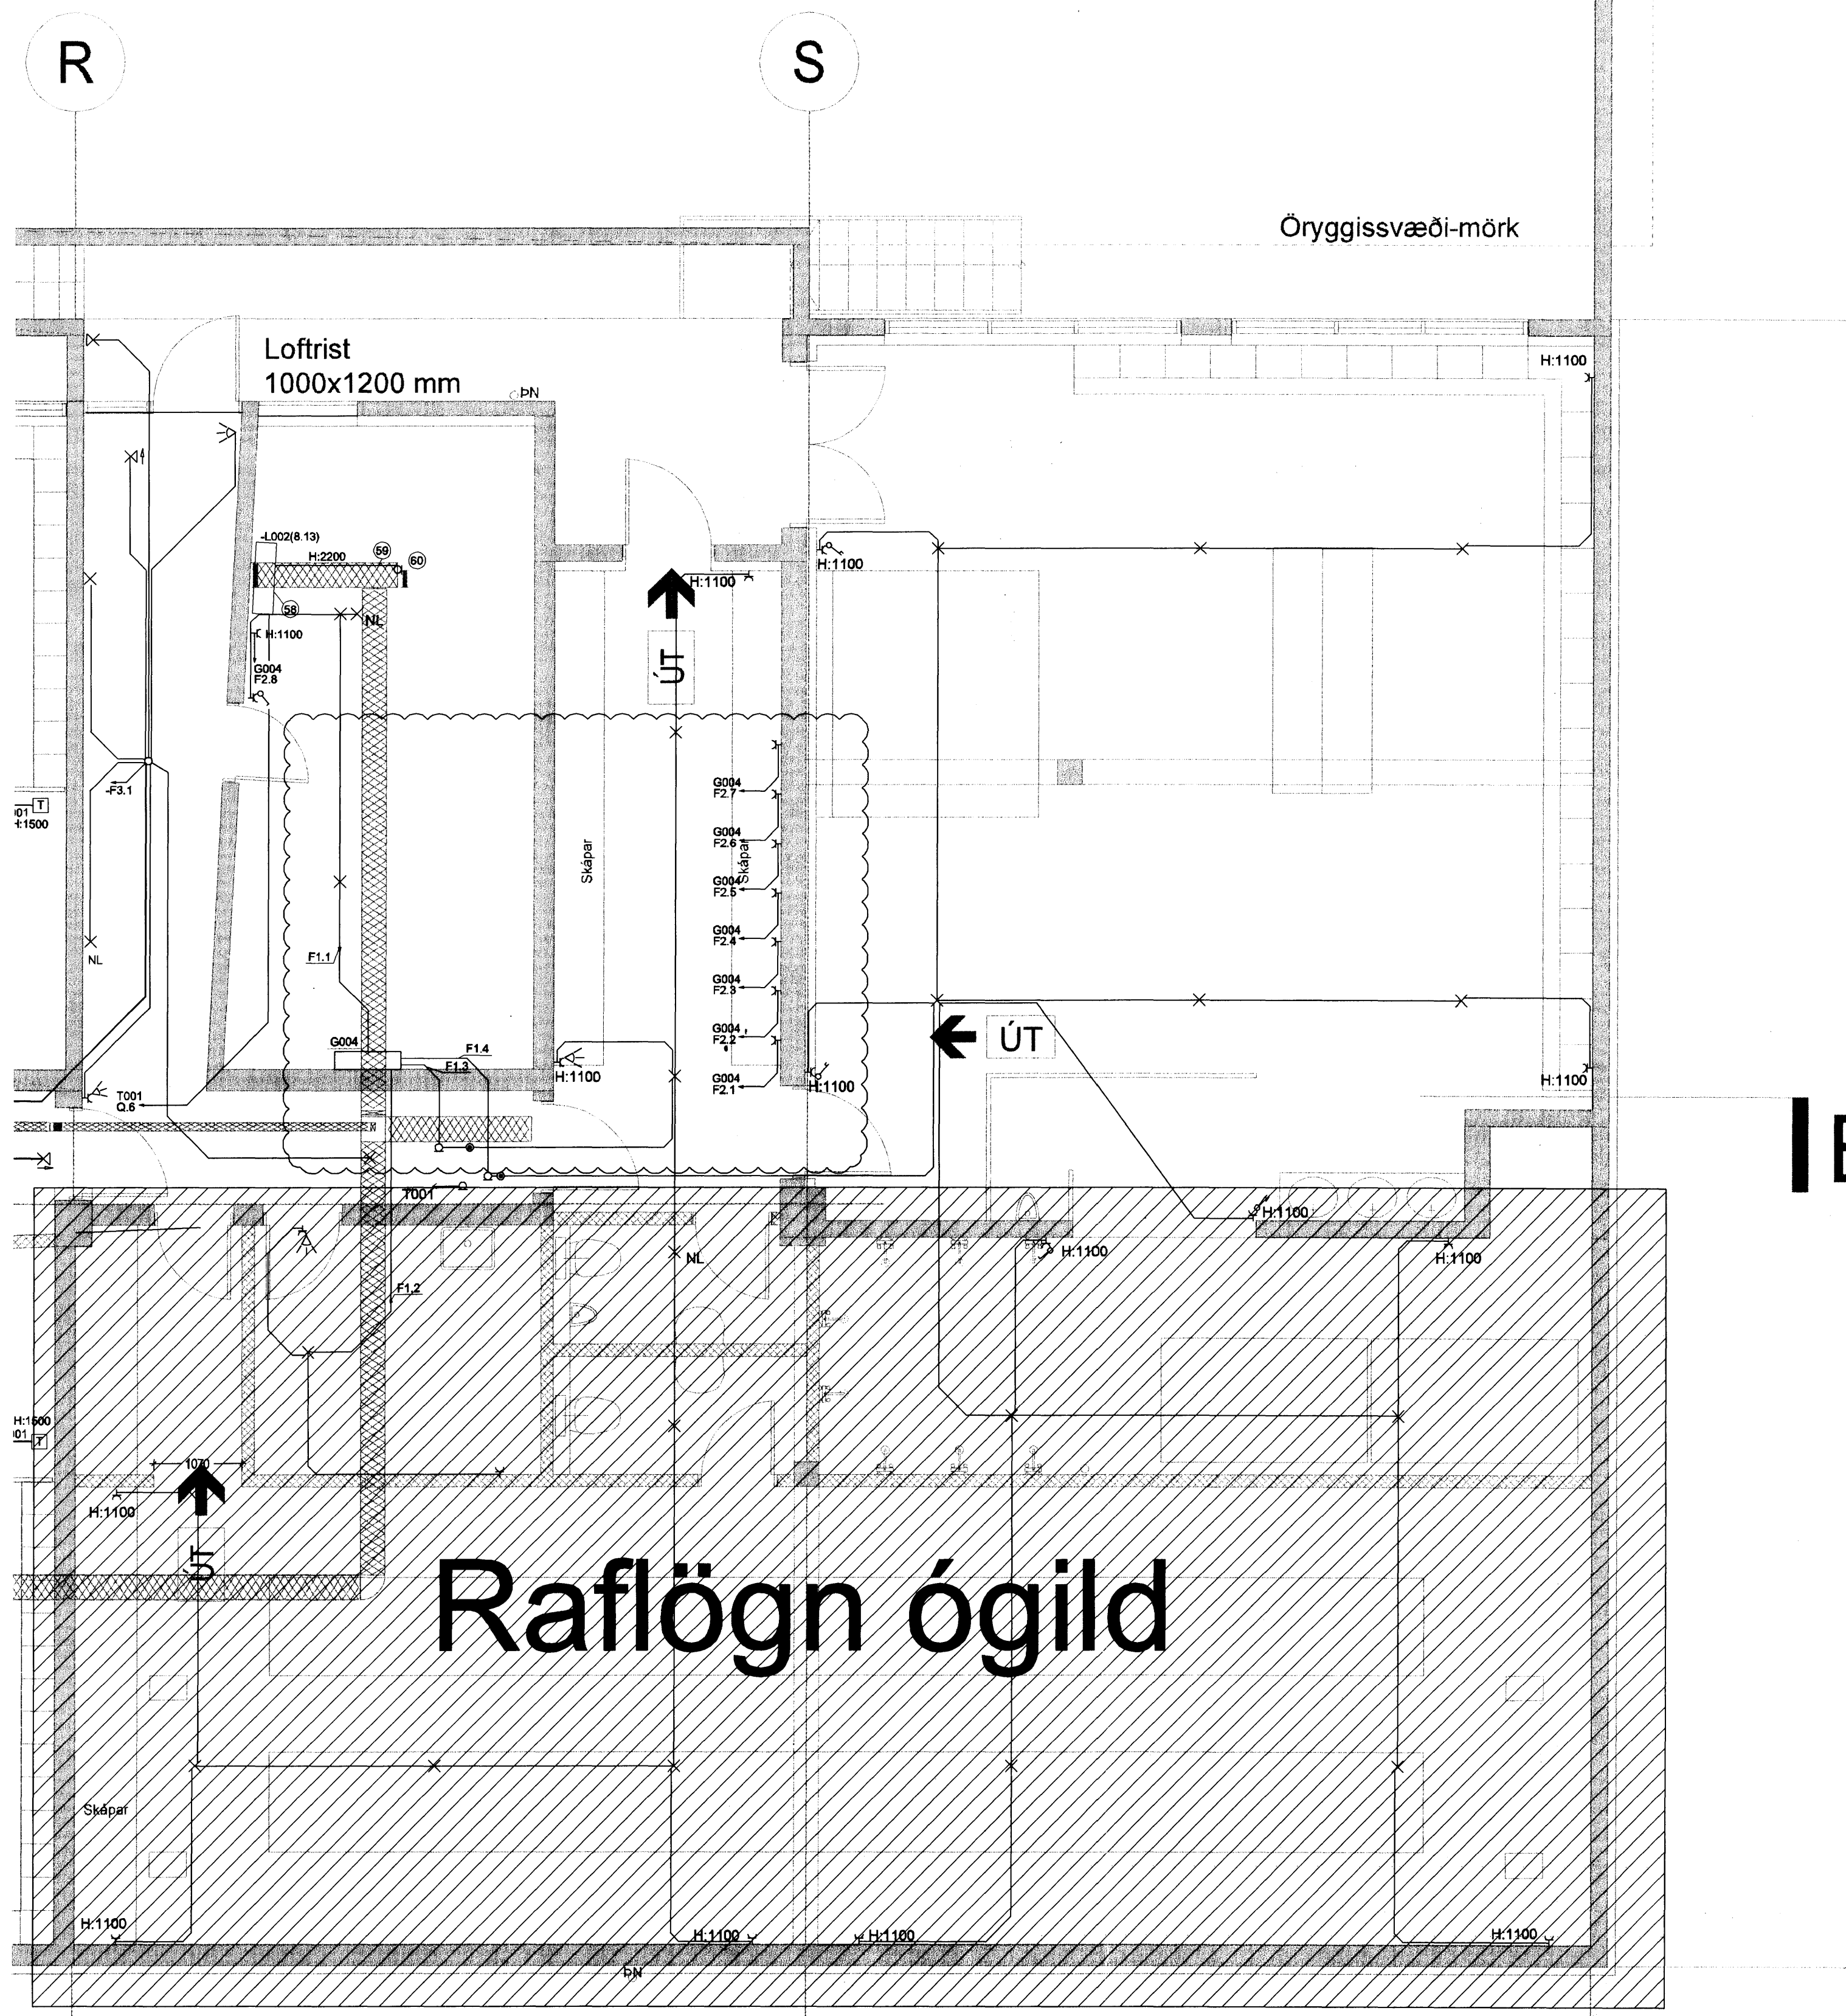

Raflögn ógild

[Signature]
 KAPLAKRIKI

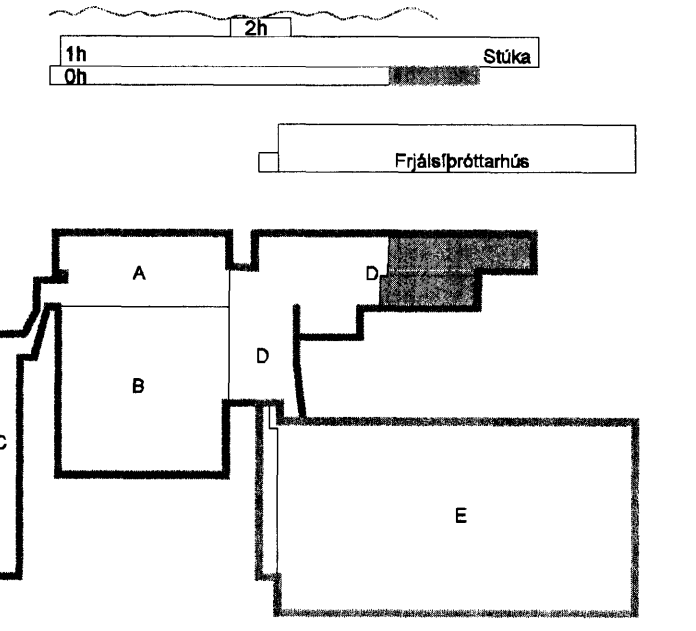

B 28.04.10 Bætt við tenglum BSG/ÖG
 A 29.07.08 Stigum breytt SF/ÖG
 Útg. Dags. Skýring Hannað/Yfirfarir

VSB

VERKFRÆÐISTOFA

BÆJARHRAUN 20 · 220 HAFNARFJÖRDUR · KENNIT. 710796-2899
 vab@vab.is · Sími 585 8600 · Fax 585 8610 · www.vab.is

Áritun sérhönnuðar Örn Guðmundsson Kt: 220961 2739

Verkefni
 KAPLAKRIKI
 HAFNARFIRDI

Verðnið
 Rafkerfi
 Lögspenna 0.hæð
 Grunnmynd

Hannað	Teknað	Yfirfarir	Kvarði	Síða
BSG	BSG	ÖG	1:50	/ A1
Dagf.	Verkefni	Tekning	Útgáfa	
25.02.2008	06811	A R104	B	

V:\2006\06811\06811-KaplaKriki-FH\Sheets\RAF.R1 (Lögspenna)\06811-R1-0.hæð-A.dwg