



Gunnlaugsson

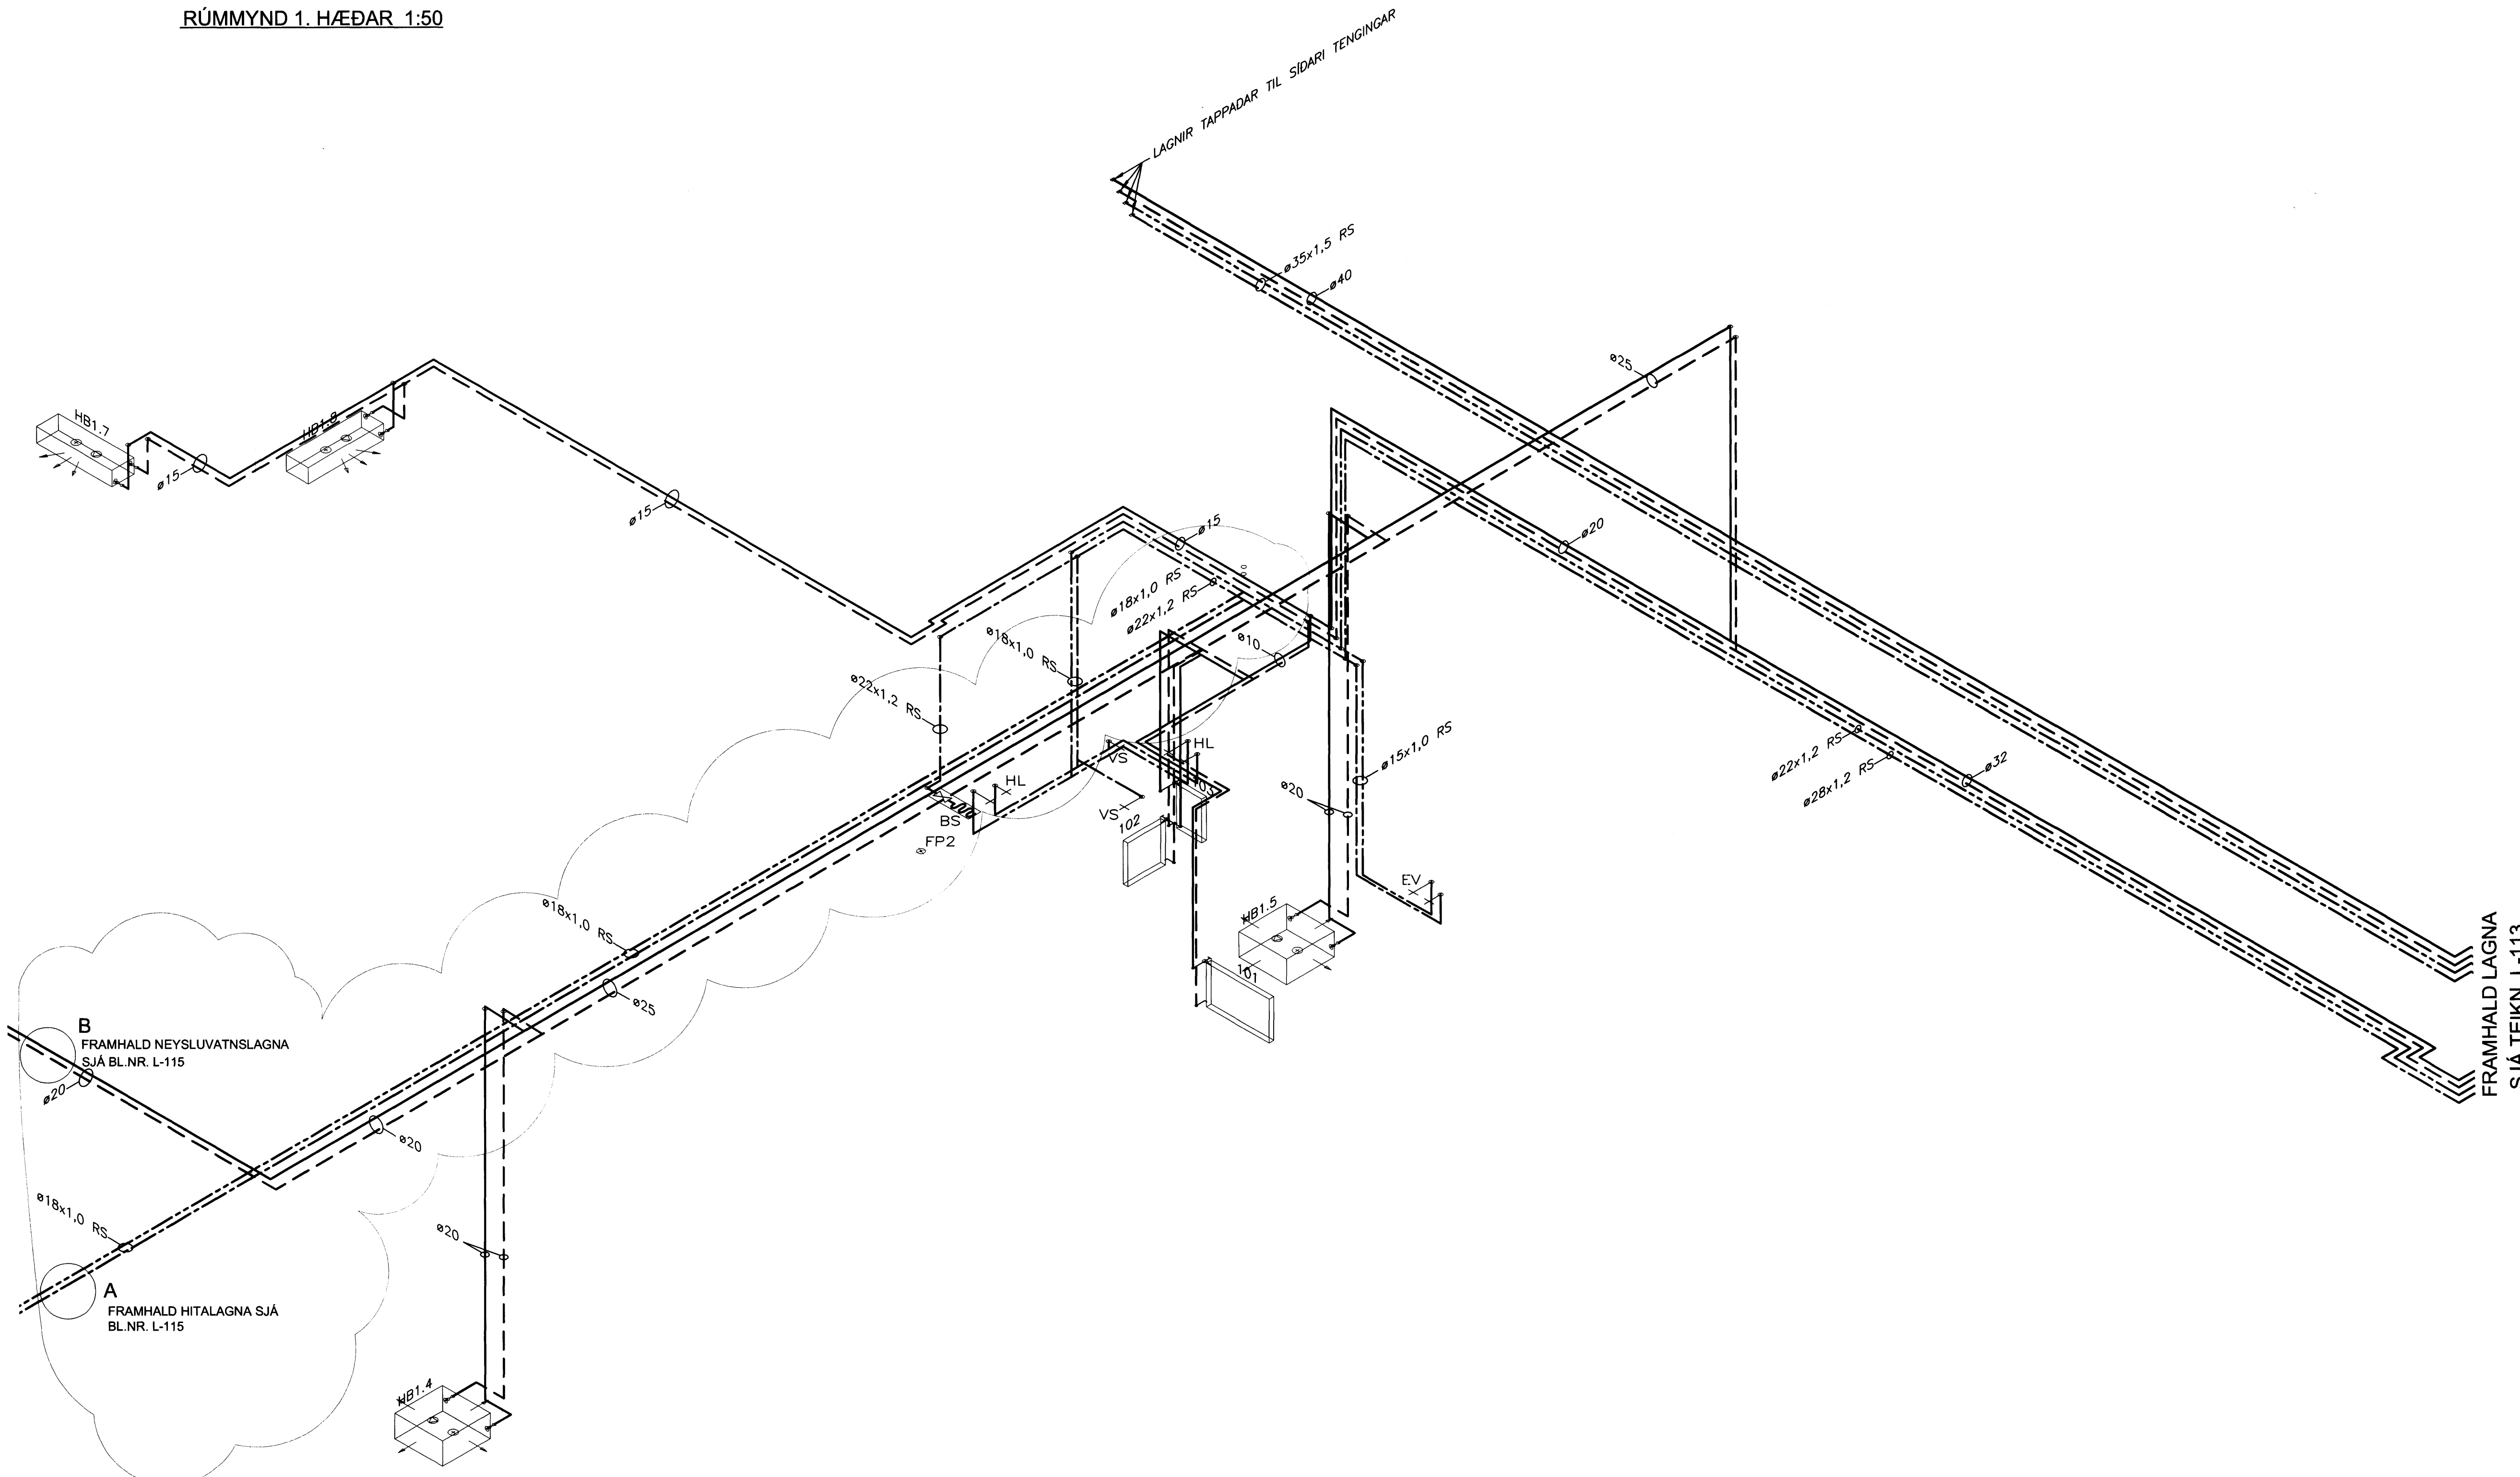

B
FRAMHALD NEYSLUVATNSLAGNA
SJÁ BL.NR. L-115

A
FRAMHALD HITALAGNA SJÁ
BL.NR. L-115

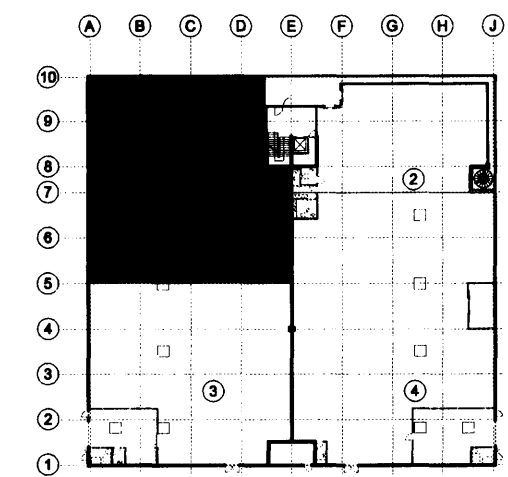

TILVÍSANIR:
ALMENNAR SKÝRINGAR SJÁ BL. NR. L-001
KERFISMYND SJÁ BL. NR. L-114
OFNATAFLA OG HITABLÁSARAR SJÁ BL. NR. L-110

A	12.01.2010	NÝJAR NEYSLUVATNSLAGNIR	JB	JB
BR	DAGS	BREYTING	REKNI	TEKNI
TJARNARVELLIR 11				
PRIFA-, HIT- OG LOFTRÆSIKERFI				
1. HÆÐ - MILLI MÁTLÍNA A OG E				
RÚMMYND				
MKV.	1:50			
DAGS:	11.01.2008			
HANNAÐ/TEKN:	GJGI			
VERKNR.	0812			

YFIRFARIR: *[Signature]*

SAMÞYKKT: *[Signature]*

KENNITALA: 130657-4438

TEKNI NR: L-112

BR: A

Conís
VERKFRÆÐISRÁÐGJÖF

Kennitala: 600105-1400
Sími: 517-3090
Veffang: www.conis.is