


Br. nr.	Dags.	Af.	Breyting
A			
B			
C			
D			

TEIKNISTOFAN
TORGIÐ
 RÁÐGJÖF - HÖNNUN - EFTIRLIT

ÁRMÚLI 36, 108 REYKJAVÍK, Sími 568-8866, FAX 568-8878
 Þorsteinn Fróðþósson, Magnús P. Guðmundsson,
 byggingatæknifræðingur, innviðsarkitekt,
 Kt. 211055-5299, Kt. 240654-5559

BLÓMVELLIR 27-35
HAFNARFJÖRDUR

Tekningarheiti: SNIÐ Í BURDARVIRKI

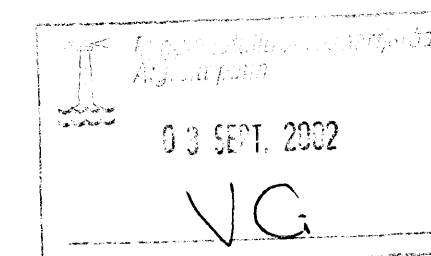

Dags. 22.08.2002 Kvæði 1:10
 Hannab þF Tekiab þF Samp *[Signature]*
 Verknr. 02-812 Tekn.nr. 617 Breyt.nr.