


BLÓMVELLIR 29
 JÁRN Í PLÖTU YFIR NEDRI HÆÐ
 ÞAKVIÐIR YFIR BÍLGEYMSLU
 GRUNNMYND
 MKV. 1:50

SKÝRINGAR:

SJÁ ALMENNAR SKÝRINGAR Á TEIKNINGU 600.
 SJÁ SNIÐ Í BURÐARVIRKI Á TEIKNINGU 616-620.

JÁRNBENDING STEYPTRA VEGGJA:
 STEYPTA ÚTVEGGI SKAL BENDA MEÐ #K10 C/C 25
 ER KOMI Í YTRI BRÚN VEGGJAR.
 STEYPTA INNVEGGI SKAL BENDA MEÐ #K10 C/C 25
 ER KOMI Í MIÐJAN VEGG.
 UMHVERFIS ÖLL MÚROP KOMI 2K12 ER NÁI MINNST
 50 SM ÚT FYRIR OP; NEMA AÐ ANNAÐ KOMI FRAM
 Á TEIKNINGU.
 Í ÚTHORNUM PLÖTU, MERKT A Á TEIKNINGU SKAL
 SETJA AUKABENDINGU #K10 C/C 20 ER KOMI Í
 BÁÐAR BRÚNIR PLÖTU.

ALLIR BURÐARVIÐIR STANDIST KRÖFUR UM T18.
 BORDAKLÆÐNINGU SKAL NEGLA VIÐ HVERJA SPERRU
 MEÐ 3 STK 3" NÖGLUM.
 ALLAR FESTINGAR Í ÞAKI SKULU VERA
 GALVANISERAÐAR EÐA RIÐFRJÁR.
 STÁLBITA OG STÁLSÚLUR SKAL ELDVERJA A.M.K. E160
 MEÐ T.D. ELÐVARNARMÁLNINGU.

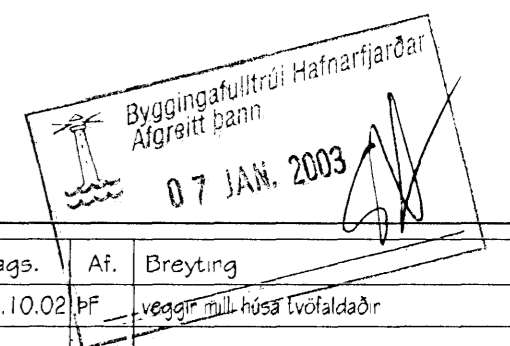

Br. nr.	Dags.	Af.	Breyting
A	30.10.02	PF	veggir mill. húsa tvöfaldaðr
B			
C			
D			



ARMÚLI 36, 108 REYKJAVÍK, Sími 568-8866, FAX 568-8878
 Þorsteinn Fróþjófsson, byggingaæknifræðingur, Kt. 211055-5299
 Magnús P. Guðmundsson, innviðsarkitekt, Kt. 240654-5559

BLÓMVELLIR 29
HAFNARFJÖRÐUR

Teikningarheiti: JÁRN Í PLÖTU YFIR NEDRI HÆÐ
 GRUNNMYND

Dags.	22.08.2002	Kvæði	1:50
Stað	PF	Teiknað	VÓJ Samp.
Verkn.	02-812	Teikn.nr.	607
		Breyt.nr.	A