


BLÓMVELLIR 3 I
 JÁRN Í PLÖTU YFIR NEDRI HÆÐ
 ÞAKVIÐIR YFIR BÍLGEYMSLU
 GRUNNMYND
 MKV. 1:50

SKÝRINGAR:

SJÁ ALMENNAR SKÝRINGAR Á TEIKNINGU 600.
 SJÁ SNIÐ Í BURÐARVIRKI Á TEIKNINGU 616-620.

JÁRNBENDING STEYPTRA VEGGJA:
 STEYPTA ÚTVEGGI SKAL BENDA MEÐ #K10 C/C 25
 ER KOMI Í YTRI BRÚN VEGGJAR.
 STEYPTA INNVEGGI SKAL BENDA MEÐ #K10 C/C 25
 ER KOMI Í MIÐJAN VEGG.
 UMHVERFIS ÖLL MÚROP KOMI 2K12 ER NÁI MINNST
 50 SM ÚT FYRIR OP; NEMA AÐ ANNAÐ KOMI FRAM
 Á TEIKNINGU.
 Í ÚTHORNUM PLÖTU, MERKT A Á TEIKNINGU SKAL
 SETJA AUKABENDINGU #K10 C/C 20 ER KOMI Í
 BÁÐAR BRÚNIR PLÖTU.

ALLIR BURÐARVIÐIR STANDIST KRÖFUR UM T.I.B.
 BORDAKLÆÐNINGU SKAL NEGLA VIÐ HVERJA SPERRU
 MEÐ 3 STK 3" NÖGLUM.
 ALLAR FESTINGAR Í ÞAKI SKULU VERA
 GALVANISERAÐAR EÐA RÍÐFRÍAR.
 STÁLBITA OG STÁLSÚLUR SKAL ELDVERJA A.M.K EIGO
 MEÐ T.D. ELDVARNARMÁLNINGU.

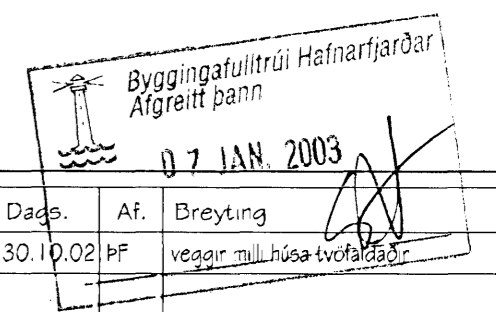

Br. nr.	Dags.	Af.	Breyting
A	30.10.02	PF	veggir milli húsa tvöfaldir
B			
C			
D			



ÁRMÚLI 36, 108 REYKJAVÍK, SÍMI 568-8866, FAX 568-8878
 Þorsteinn Finópyjónsson, Magnús P. Guðmundsson,
 byggingateknifræðingur, mannhúsaarkitekt.
 Kt. 211055-5299 Kt. 240654-5559

BLÓMVELLIR 3 I
HAFNARFJÖRÐUR

Teikningarheiti: JÁRN Í PLÖTU YFIR NEDRI HÆÐ
 GRUNNMYND

Dags. 22.08.2002 Kvart. 1:50
 Harnað PF Teknað VÓJ Stamp. *[Signature]*
 Vorkr. 02-812 Tekn.nr. 608 Breyt.nr. A