

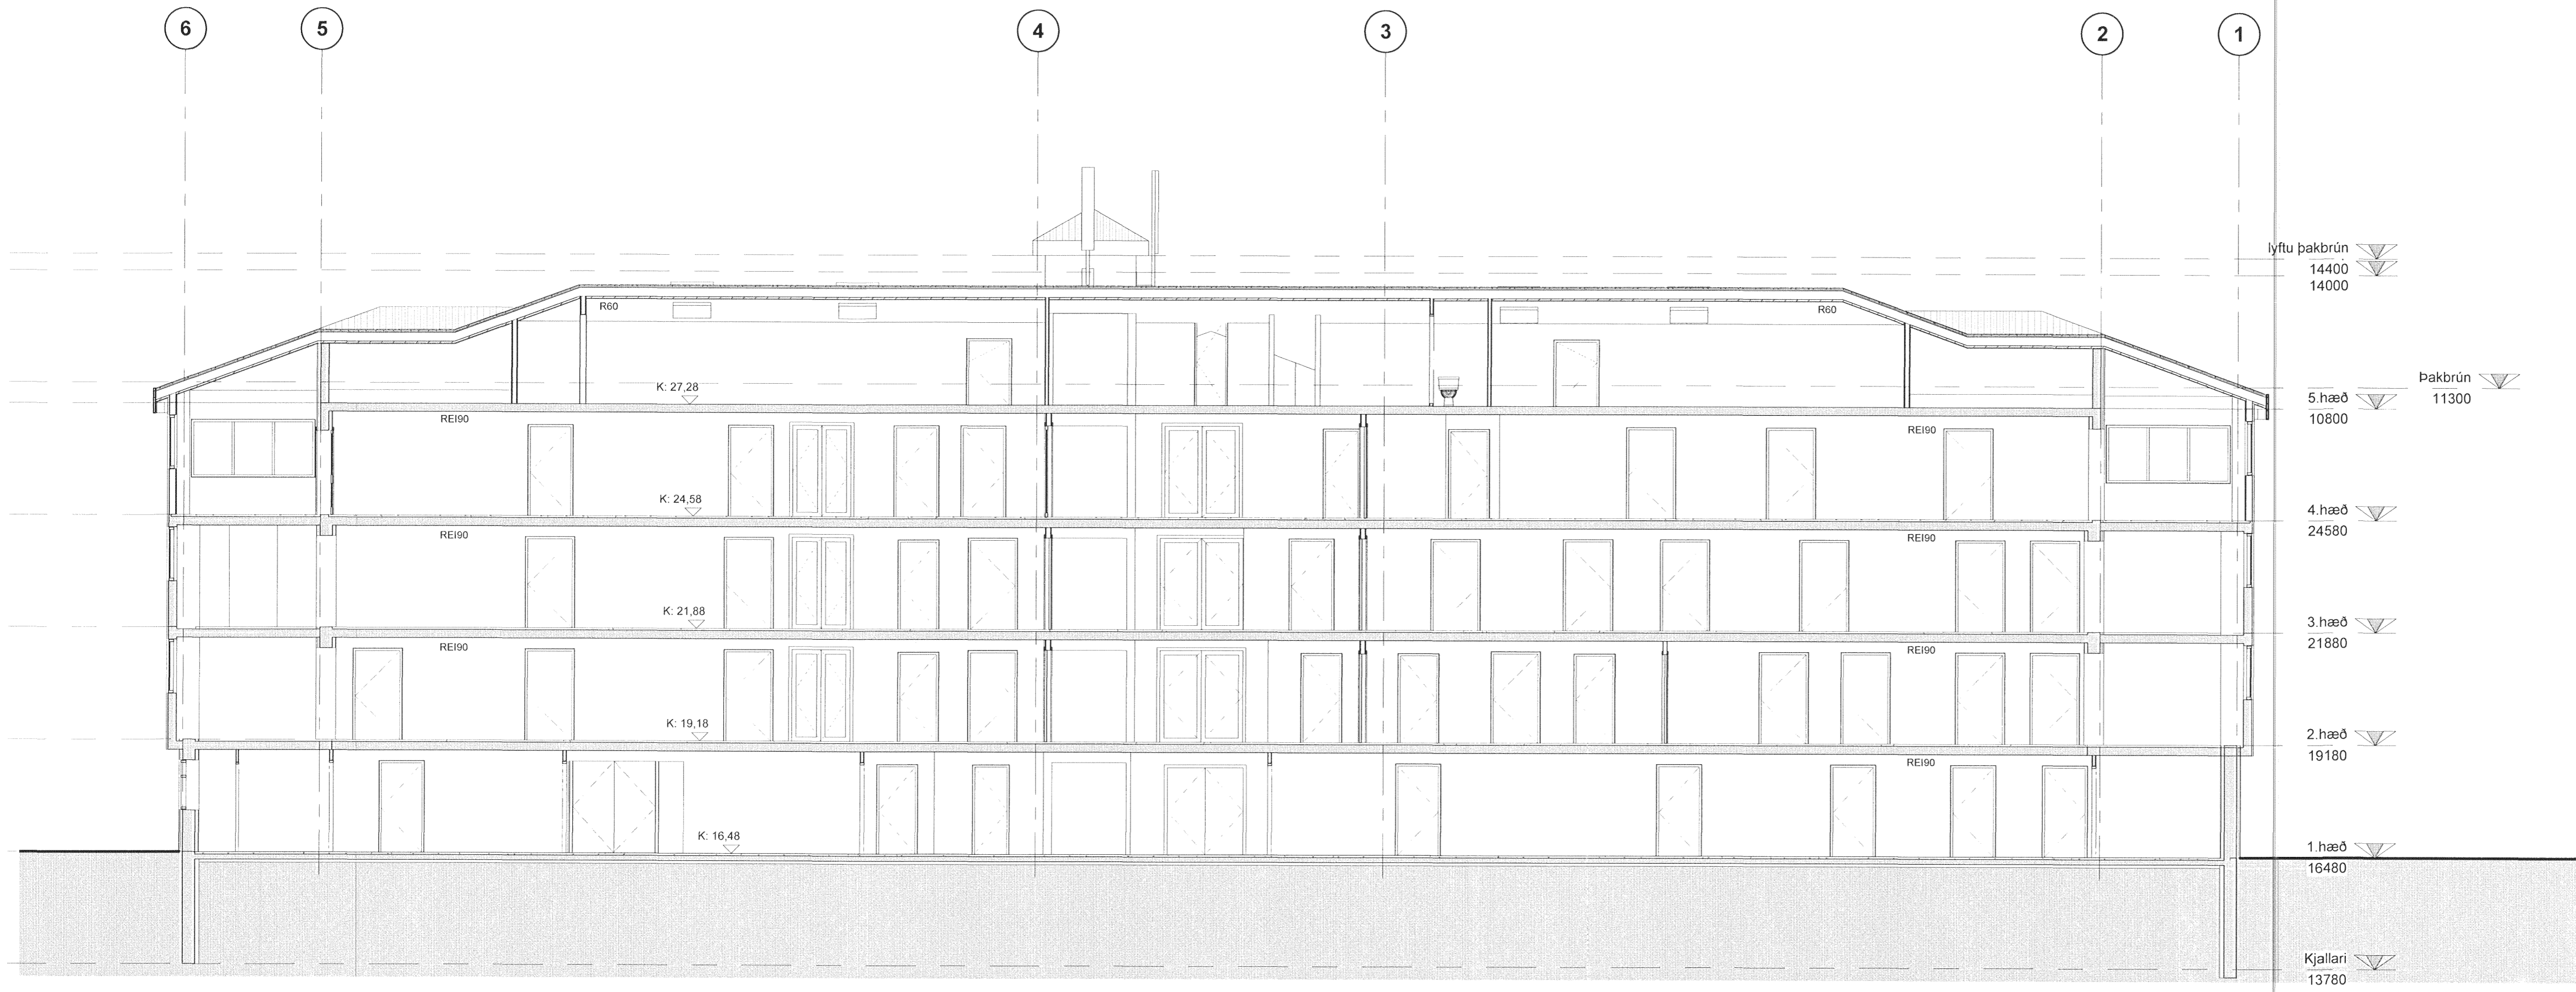


13 APR 2011
 Byggingarstjórnun
 Efn. Sigurður Sveinsson

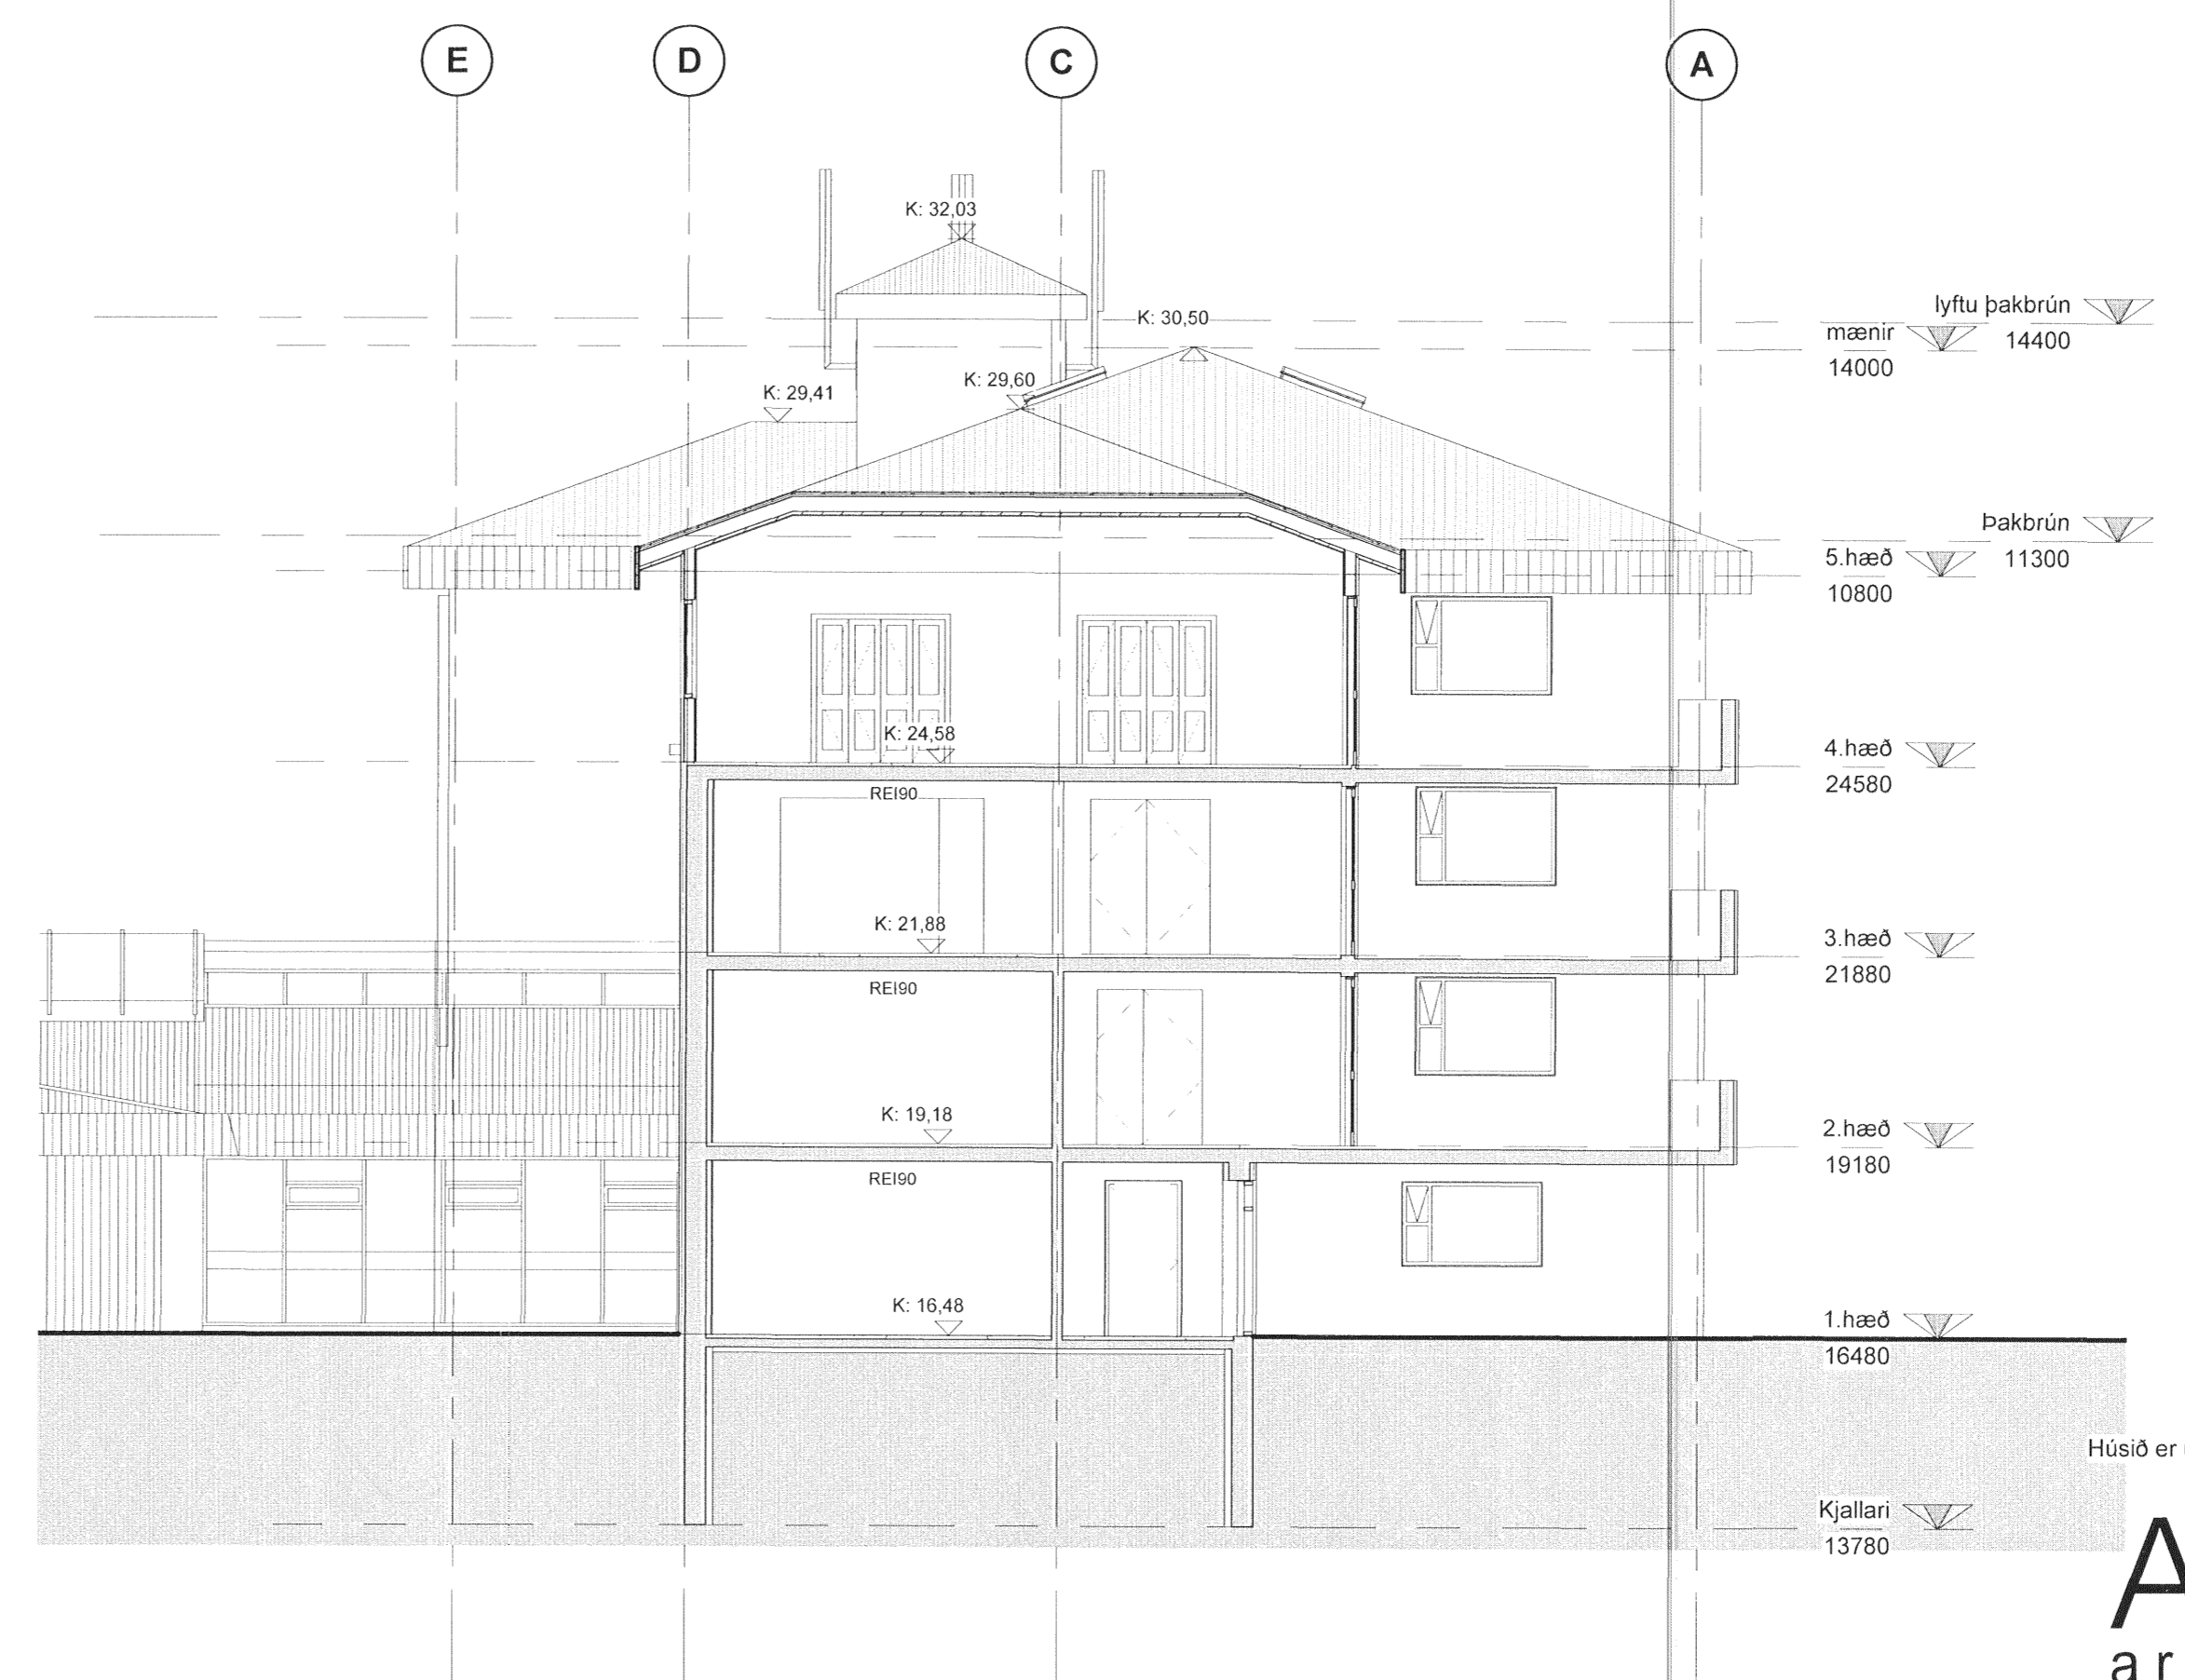

1 Snið 4
 1 : 100

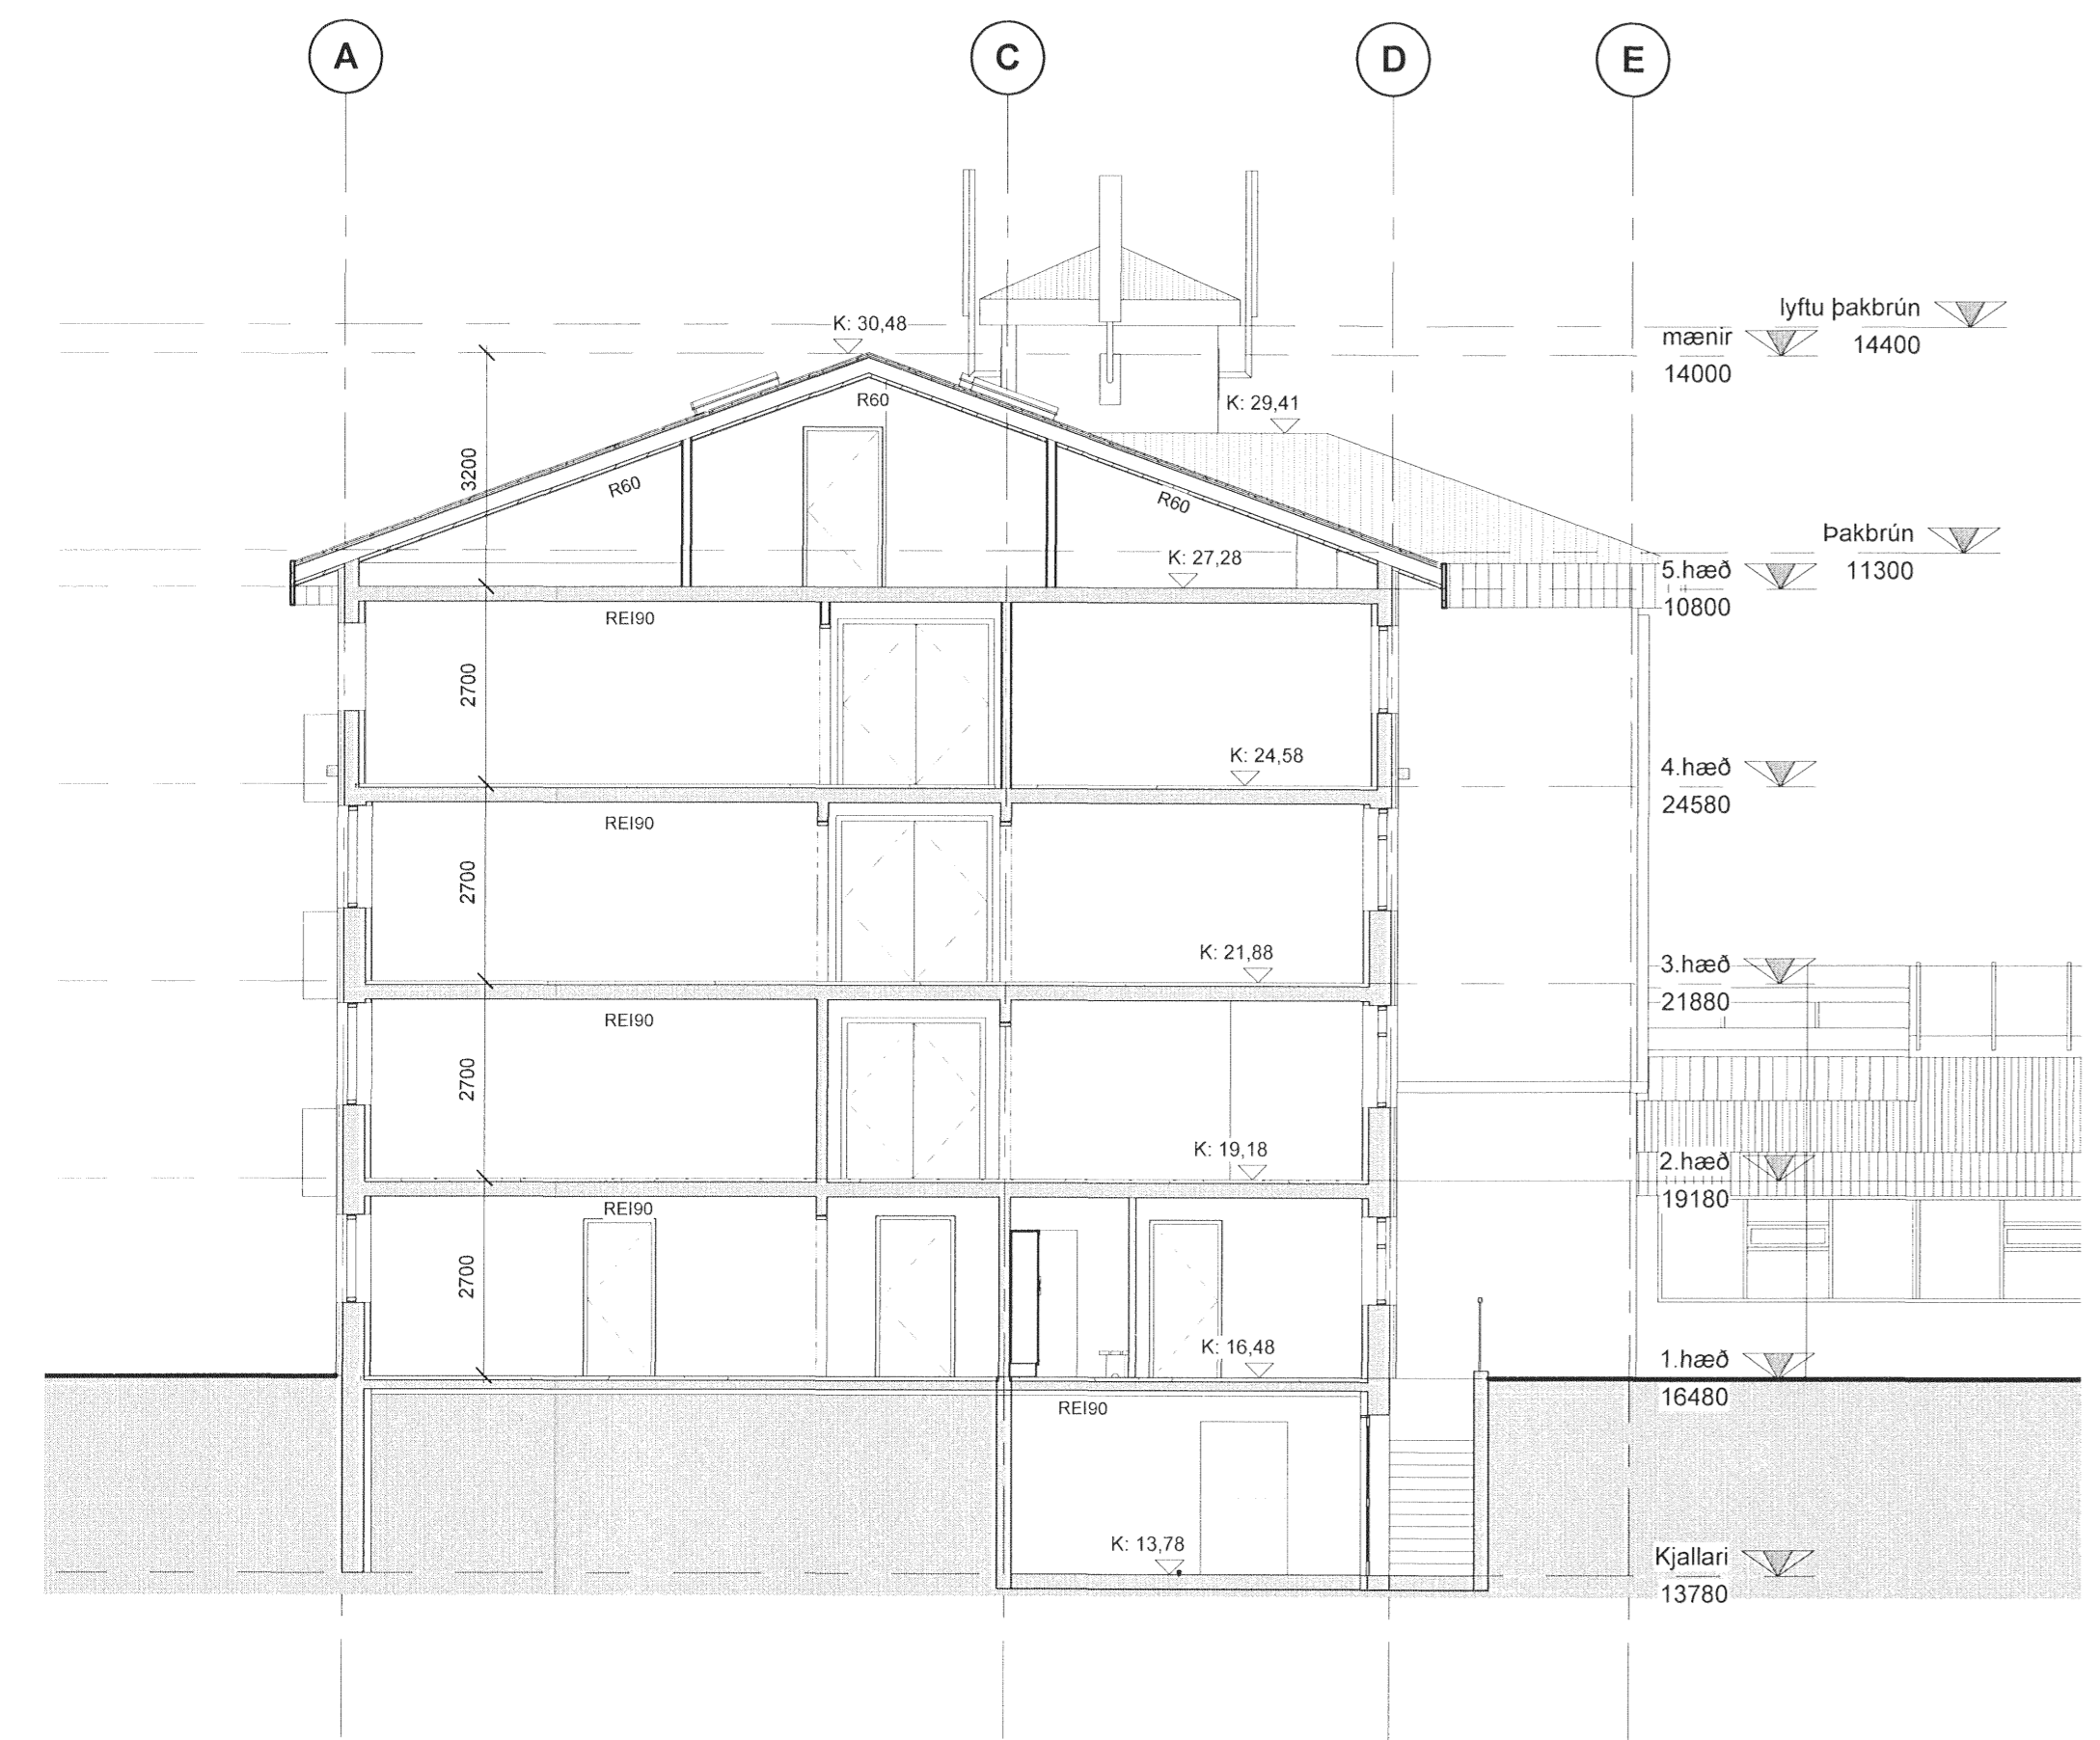

3 Snið 2
 1 : 100

2 Snið 1
 1 : 100

Húsið er upphaflega teiknað af Einari Erlendssyni árið 1946

ARKÍÐ
 arkitektar

Verkefni: Sólvangur 2 Hjúkrunarheimili
 Sólvangsvegur 2
 Skýringartexti: Snið
 Verkhúti: Reyndarteikning
 hannað / teiknað: ha, fr
 yfirfarð / samþykkt: jbb
 máttkvæði: 1 : 100

lysing	dags	teiknað	breyting
Adalsteinn Snorrason	arkitekt	fa	161161-2769
Elgír Teitsson	arkitekt	fa	020460-4589
Egill Guðmundsson	arkitekt	fa	270152-6869
Þorvaldur L. Björgvinsson	byggingalfræðingur	bfr	250572-3528

ARKÍÐ
 Hólshlíð 2 105 Reykjavík At 531107-0500
 sími 511 2000 fsk 511 2056 www.arkid.is netfang arkid@arkid.is

dagsetning: 03.03.2011
 verknr.: 10.051

(99)2.11
 teikning breyting