


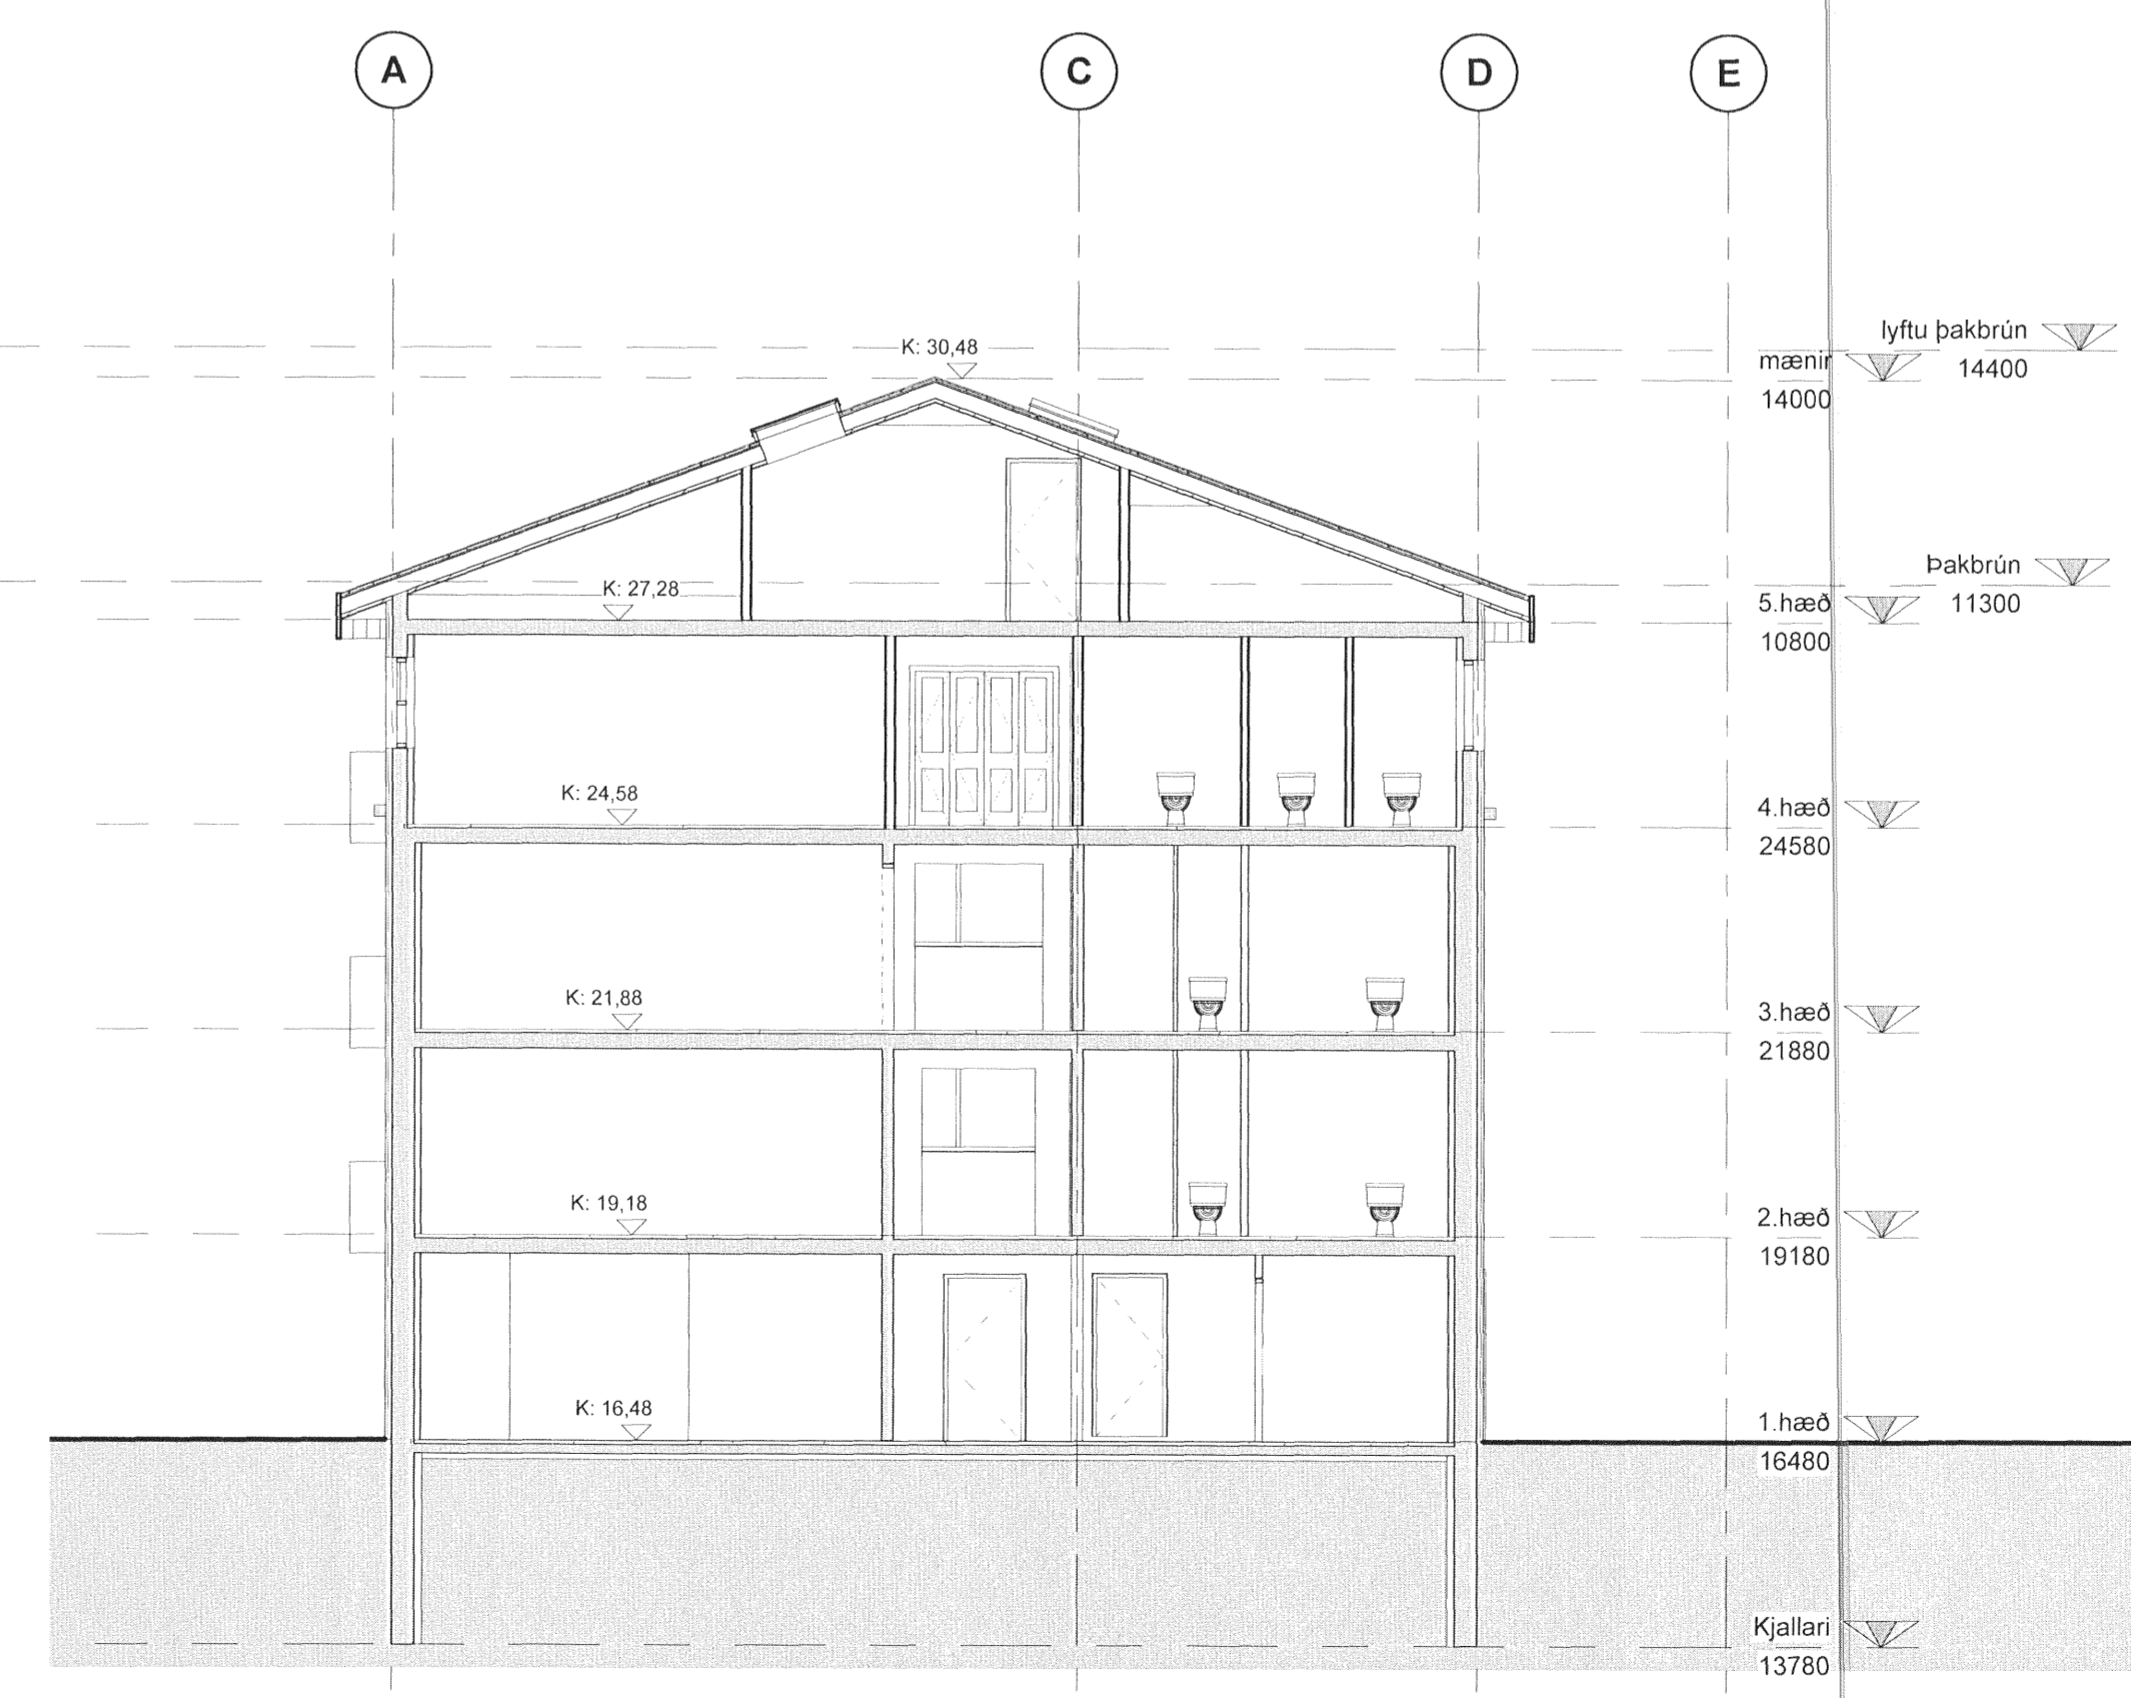

2 Snið 7  
 1 : 100



1 Snið 5  
 1 : 100



3 Snið 6  
 1 : 100

Húsið er upphaflega teiknað af Einari Erlendssyni árið 1946

lysing	dags	teiknað	breyting
Adalsteinn Snorrason	arkitekt fal	161161-2769	
Birgir Teitsson	arkitekt fal	020460-4689	
Egill Guðmundsson	arkitekt fal	270152-4669	
Stóraður L. Björgvinnsson	byggingafræðingur bfi	250572-3529	

ARKÍŚ  
 arkitektar

Verkefni: Sólvangur 2 Hjúkrunarheimili  
 Sólvangsvegur 2  
 Skýringartexti: Snið  
 Verkhúli: Reyndarteikning  
 hannað / teiknað: ha, fr  
 yfirfarir / samþykkt: þjb  
 mælikvarði: 1 : 100

dagsetning: 03.03.2011  
 verknr.: 10-051  
 (99)2.10  
 teikning breyting