


1 5.hæð
1 : 100

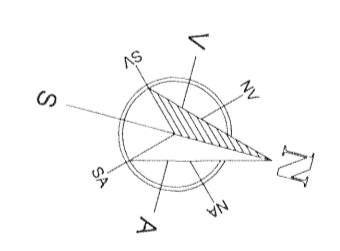

Húsið er upphaflega teiknað af Einari Erlendssyni árið 1946

teikning uppfærð 05.04.2011 lr,ee A

lysing	dags	teiknað / breyting
Adalsteinn Snorrason	arkitekt fal	161161-2769
Björgvinsson	arkitekt fal	020460-4589
Egill Guðmundsson	arkitekt fal	270152-6869
Þorvaldur L. Þjörgvinsson	byggingafræðingur tfl	250572-3529

Arkís
sími 511 2060 / hólafatúni 2 105 Reykjavík kt 531107-0550
fax 511 2066 www.arkis.is netfang arkis@ark.is

Verkefni: Sólvangur 2 Hjúkrunarheimili
Sólvangsvegur 2
Skýringartexti: Grunnmynd 5h
Verkhúti: Reyndarteikning
Hannað / teiknað: ha lr
Yfirferð / sambýkt: bjþ
Málkvarði: 1 : 100

dagsetning: 03.03.2011
vennr.: 10-051

(99)2.07 A
teikning breyting