




SNEIÐING A-A, 1:100

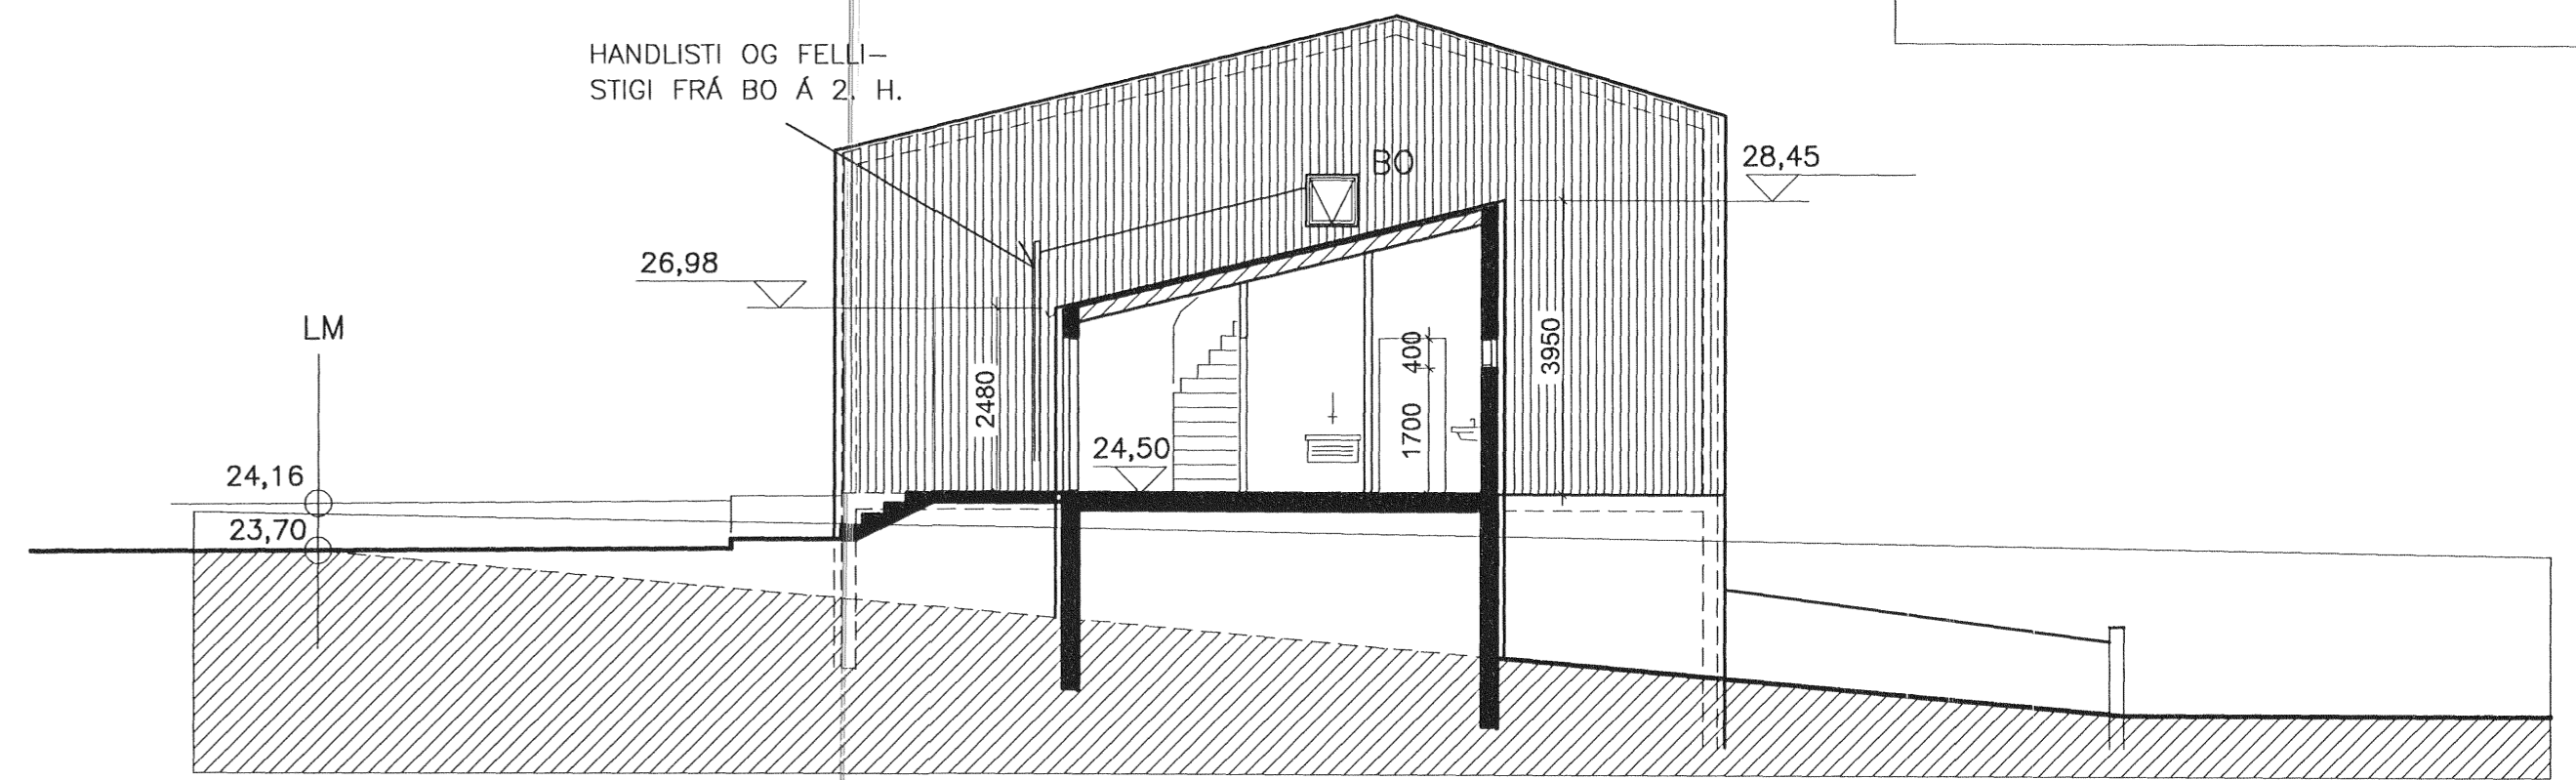


SNEIÐING B-B, 1:100

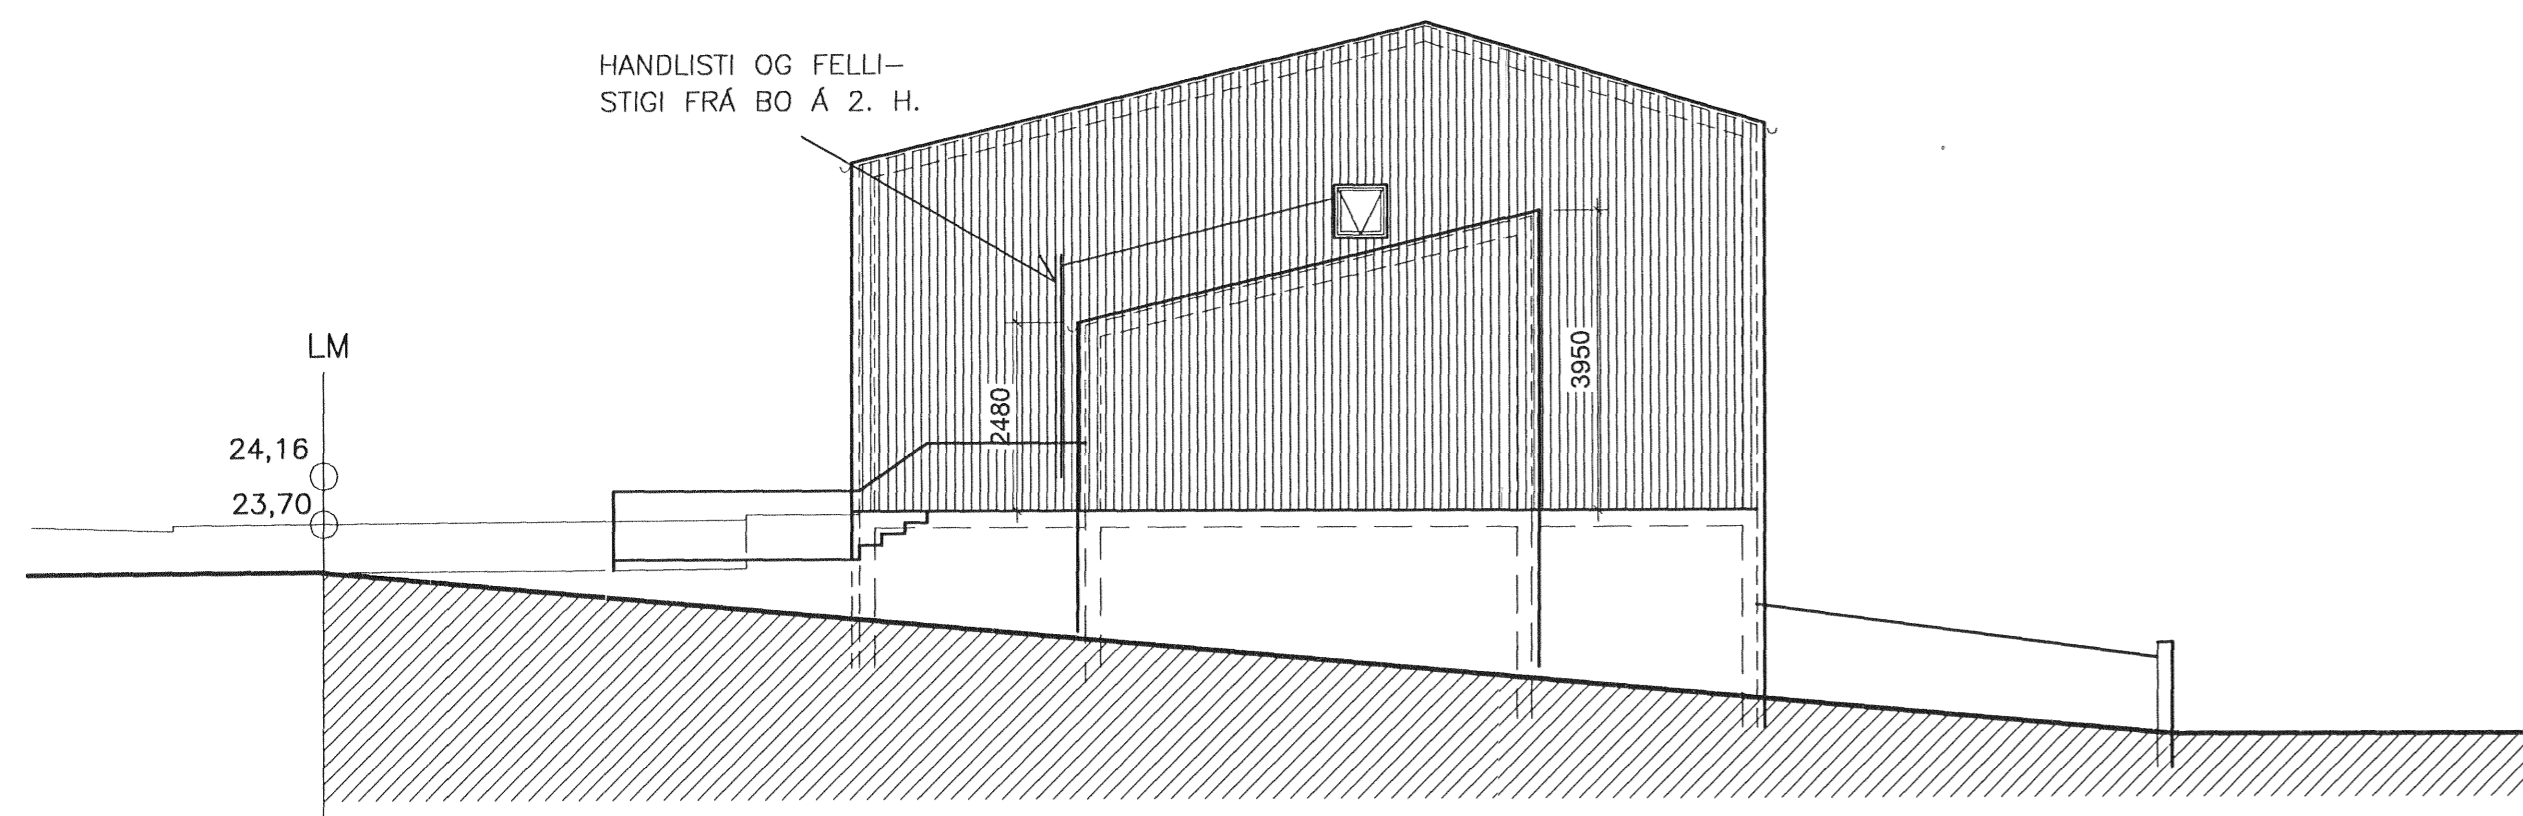


NORDURGAFL, 1:100

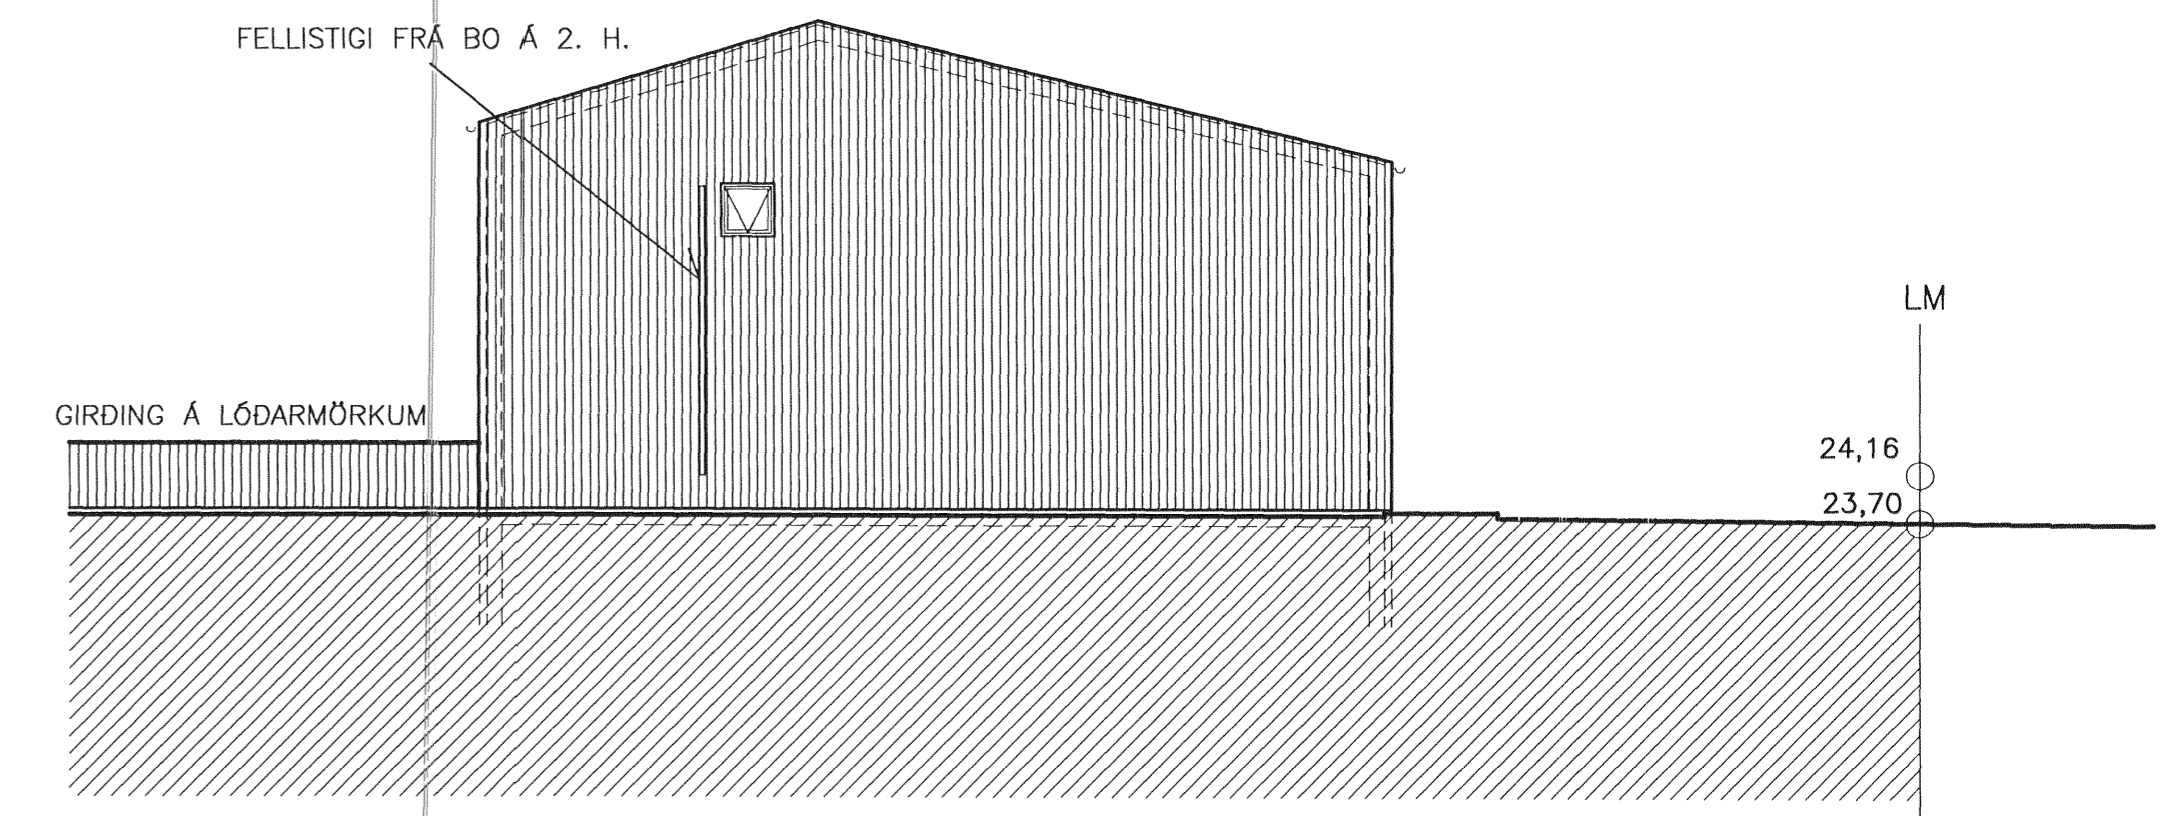

SUDURGAFL, 1:100

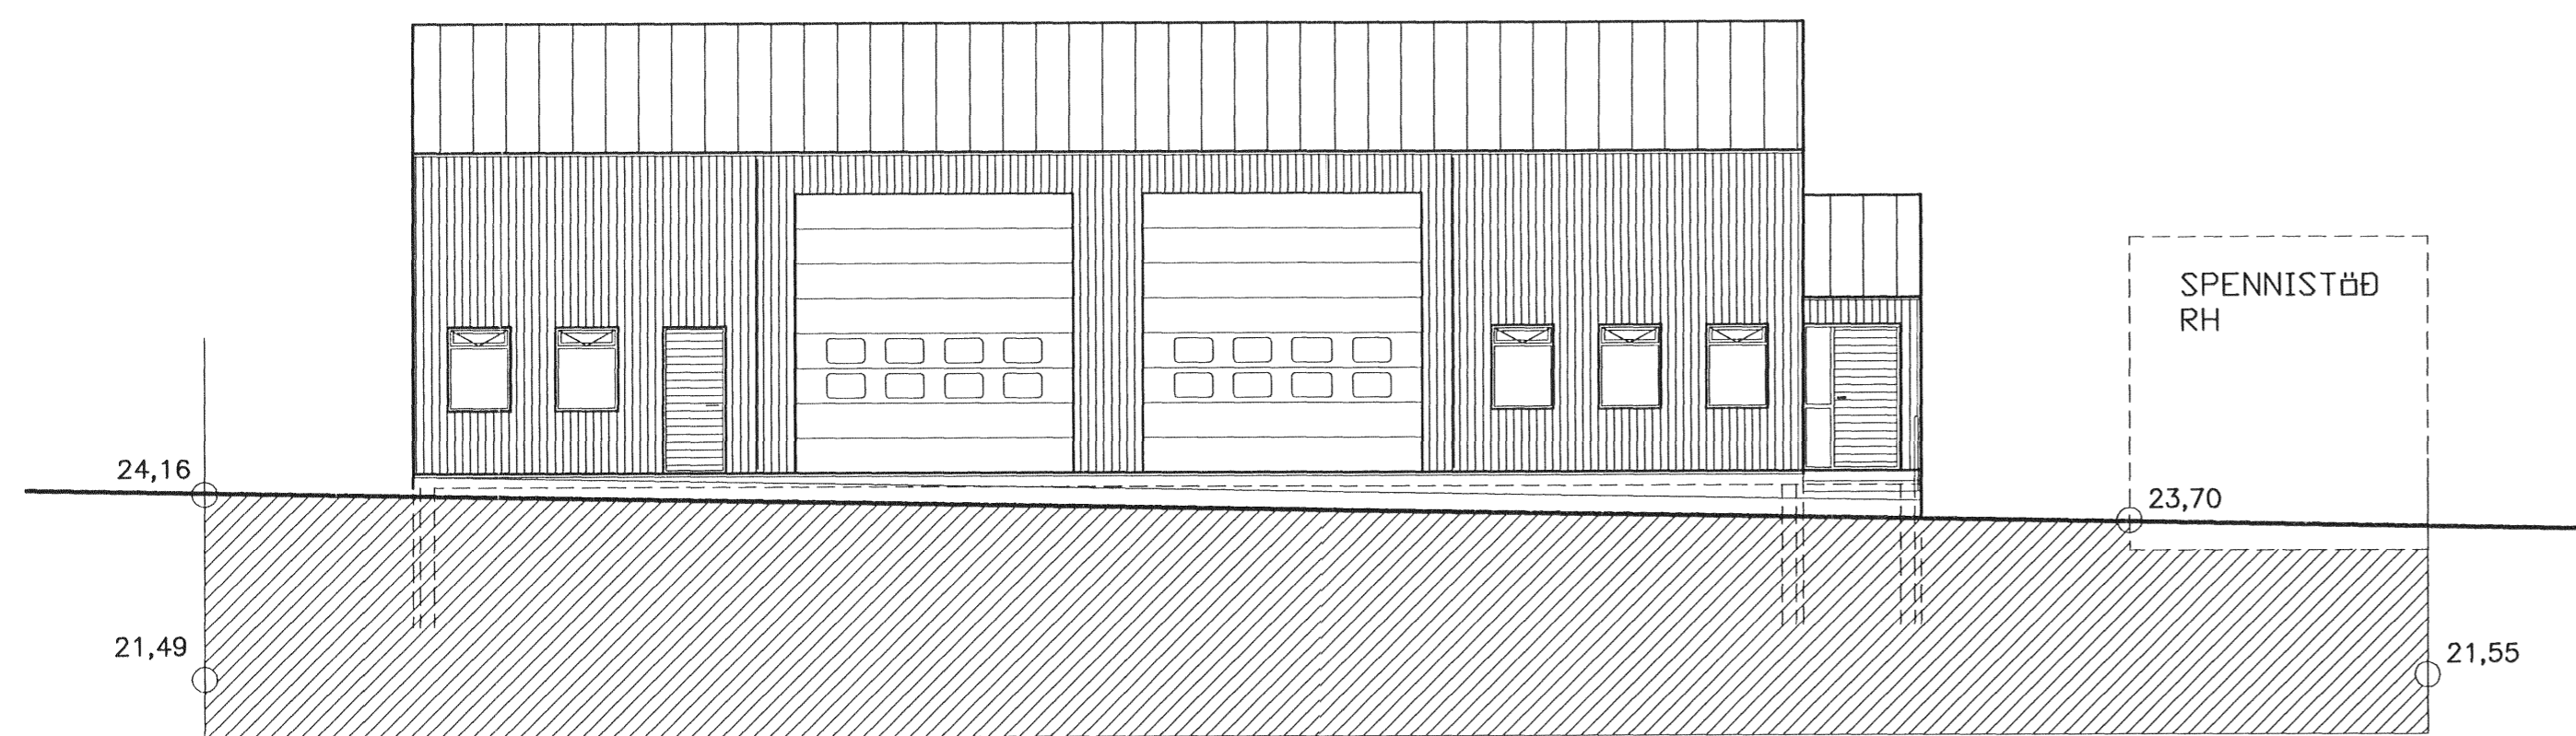

AUSTURHLIÐ, 1:100

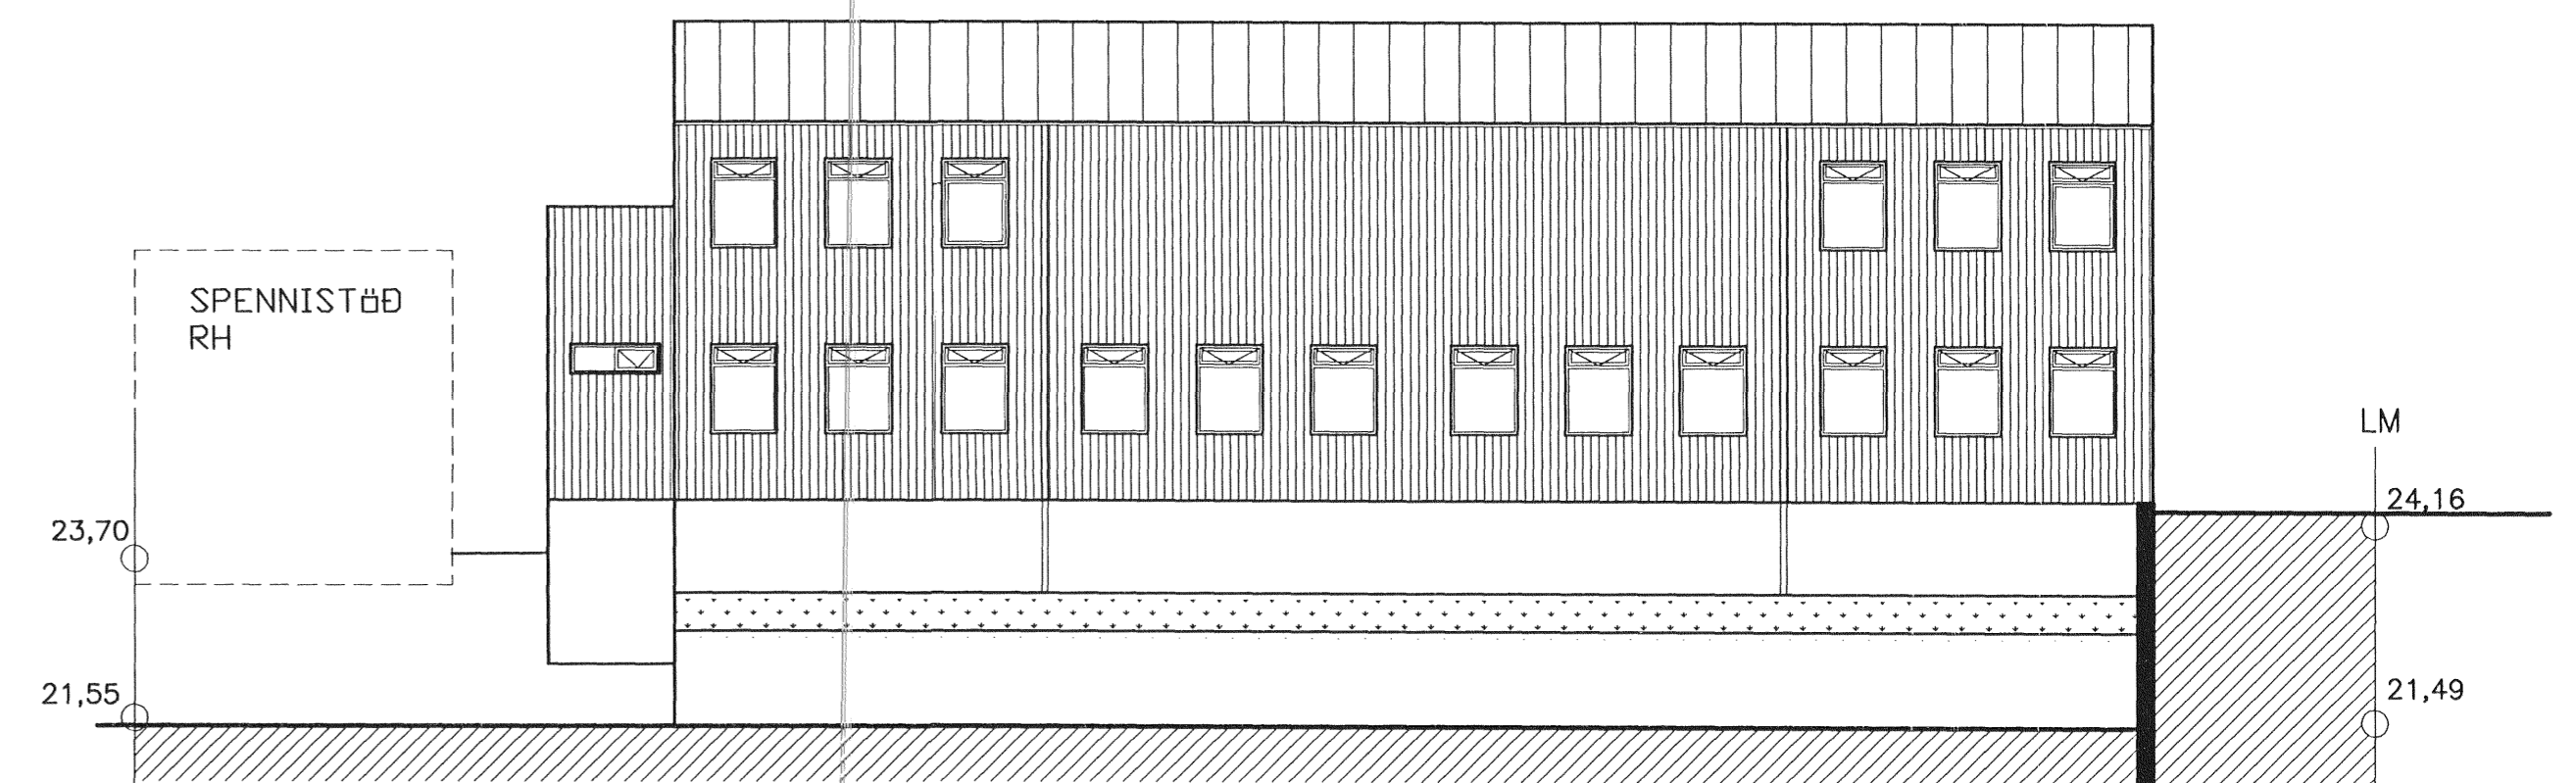

VESTURHLIÐ, 1:100

GRUNNMYND OG AFSTÖÐUMYND
 ERU SÝNDAR Á TEIGN, A.01
 ÞAR KEMUR EINNIG FRAM
 LÝSING Á HÓSI.

EYRARTRÖÐ 8 – HAFNARFIRDI

ADALUPPDRATTUR
 ÚTLIT OG SNEIÐINGAR

A	Lagðert samkvæmt afhugasendum.	11.09.06	
B	Útvæggir steyptir, nýr milliþ, gluggar og felluhúð	15.08.07	
C	Þætt við eldvannarvegg í miðju húsi	01.06.10	
D	Lagðert samkvæmt afhugasendum.	21.01.11	
E	Lagðert samkvæmt afhugasendum.	31.01.11	
ÞTGAFA		DAGS	NAFN

HANNAÐ	JBS	TEIKNAD	JBS	MKV.	1:100	VERUR	V-022
SAMB.		SKRÁ		DAGS	FEB. 2005	TEIKN. NR.	A-02
KENNETT	Jón B. Stefánsson 311042-3008						

