


GRUNNMYND
 MKV. 1:100

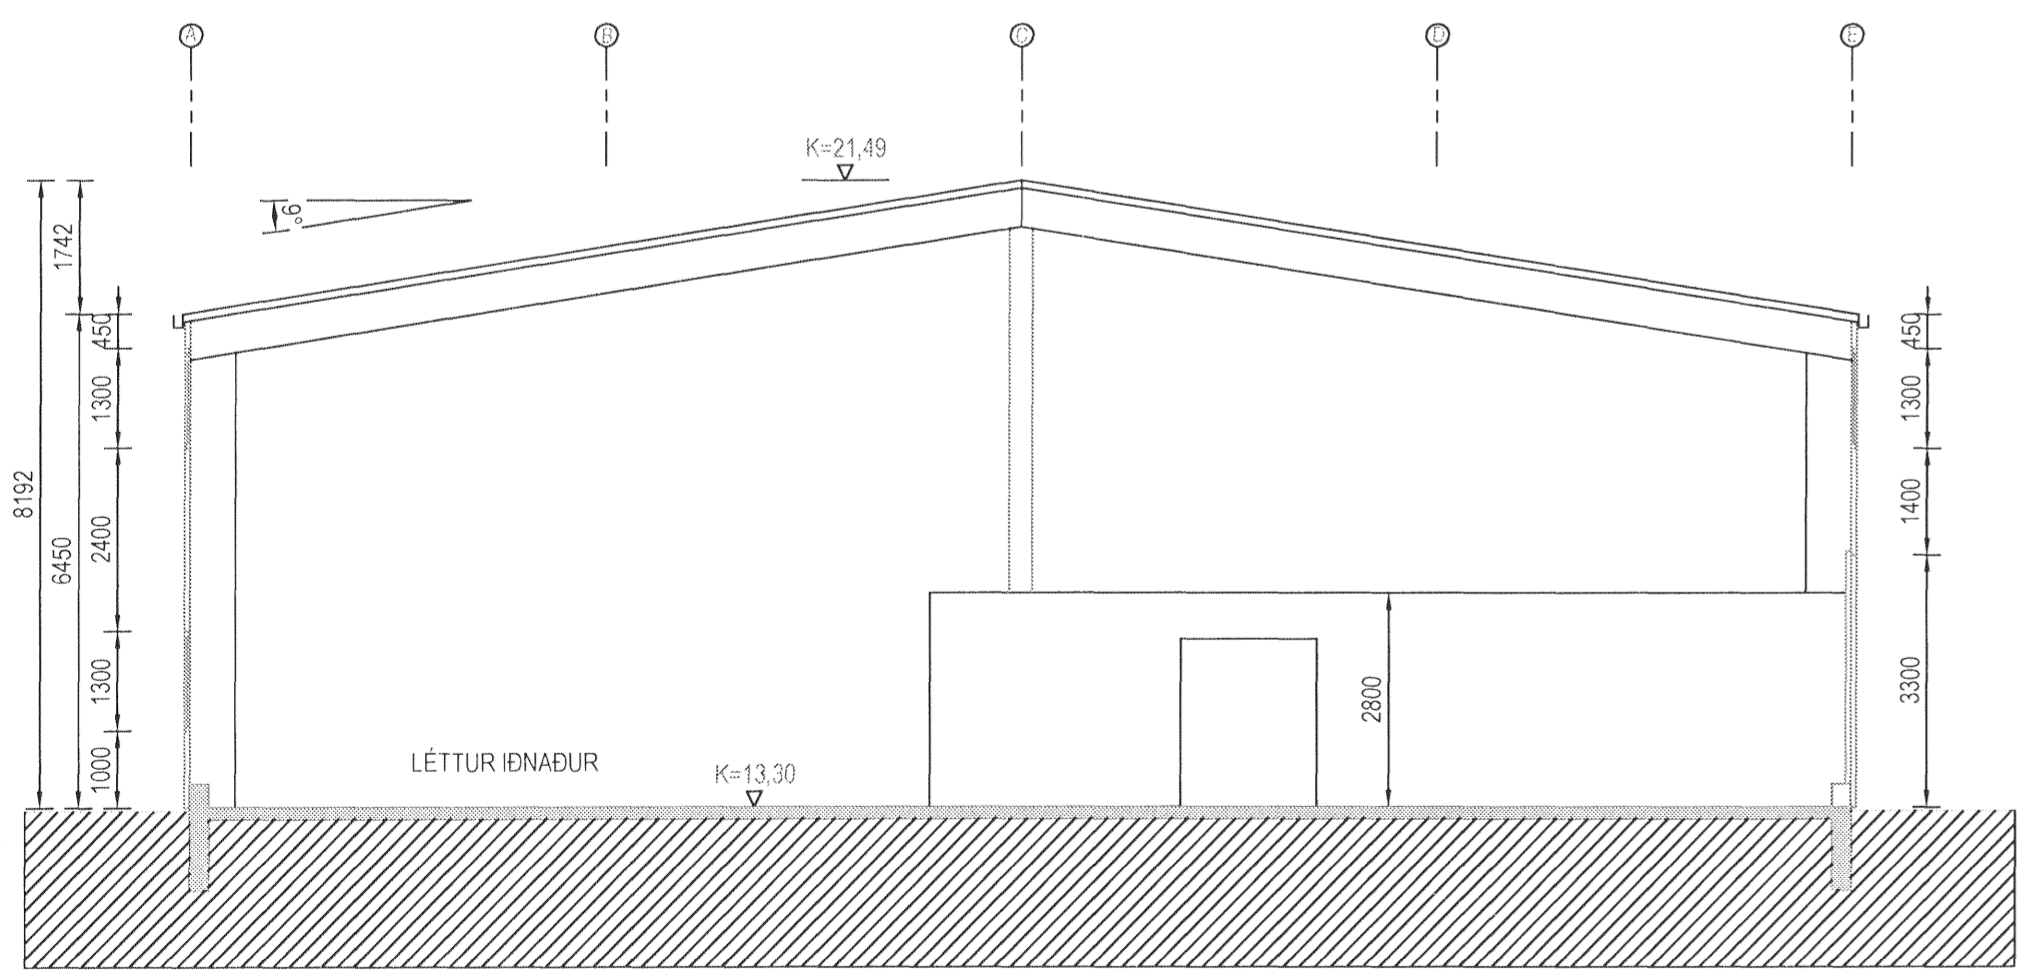

SNID A-A
 MKV. 1:100

A: 18.02.2011.
 Húsi skipt upp í 2 rými í stað 4 rýma fyrir léttan iðnað.

Br. nr.	Dags.	Af.	Breyting
Ⓐ	18.02.11	þF	SLJA HÉR AÐ OFAN
Ⓑ			
Ⓒ			
Ⓓ			

ÞORSTEINN FRÍÐÞJÓFSSON
 MIÐSALIR 7, 201 KÓPAVOGUR, SÍMI 845-0651
 byggingatæknifræðingur
 Kt. 211055-5299 netfang: midsalir7@simnet.is

STEINHELLA 17B
HAFNARFJÖRUR

Teikningarheiti: GRUNNMYND
 SNID

Dags. 04.05.2006 Kvarði 1:100
 Hannað þF Teiknað þF Samþ. *[Signature]*
 Verknr. 05-302 Tekn. nr. 102 Breyt. nr. A