



Úr Gildi

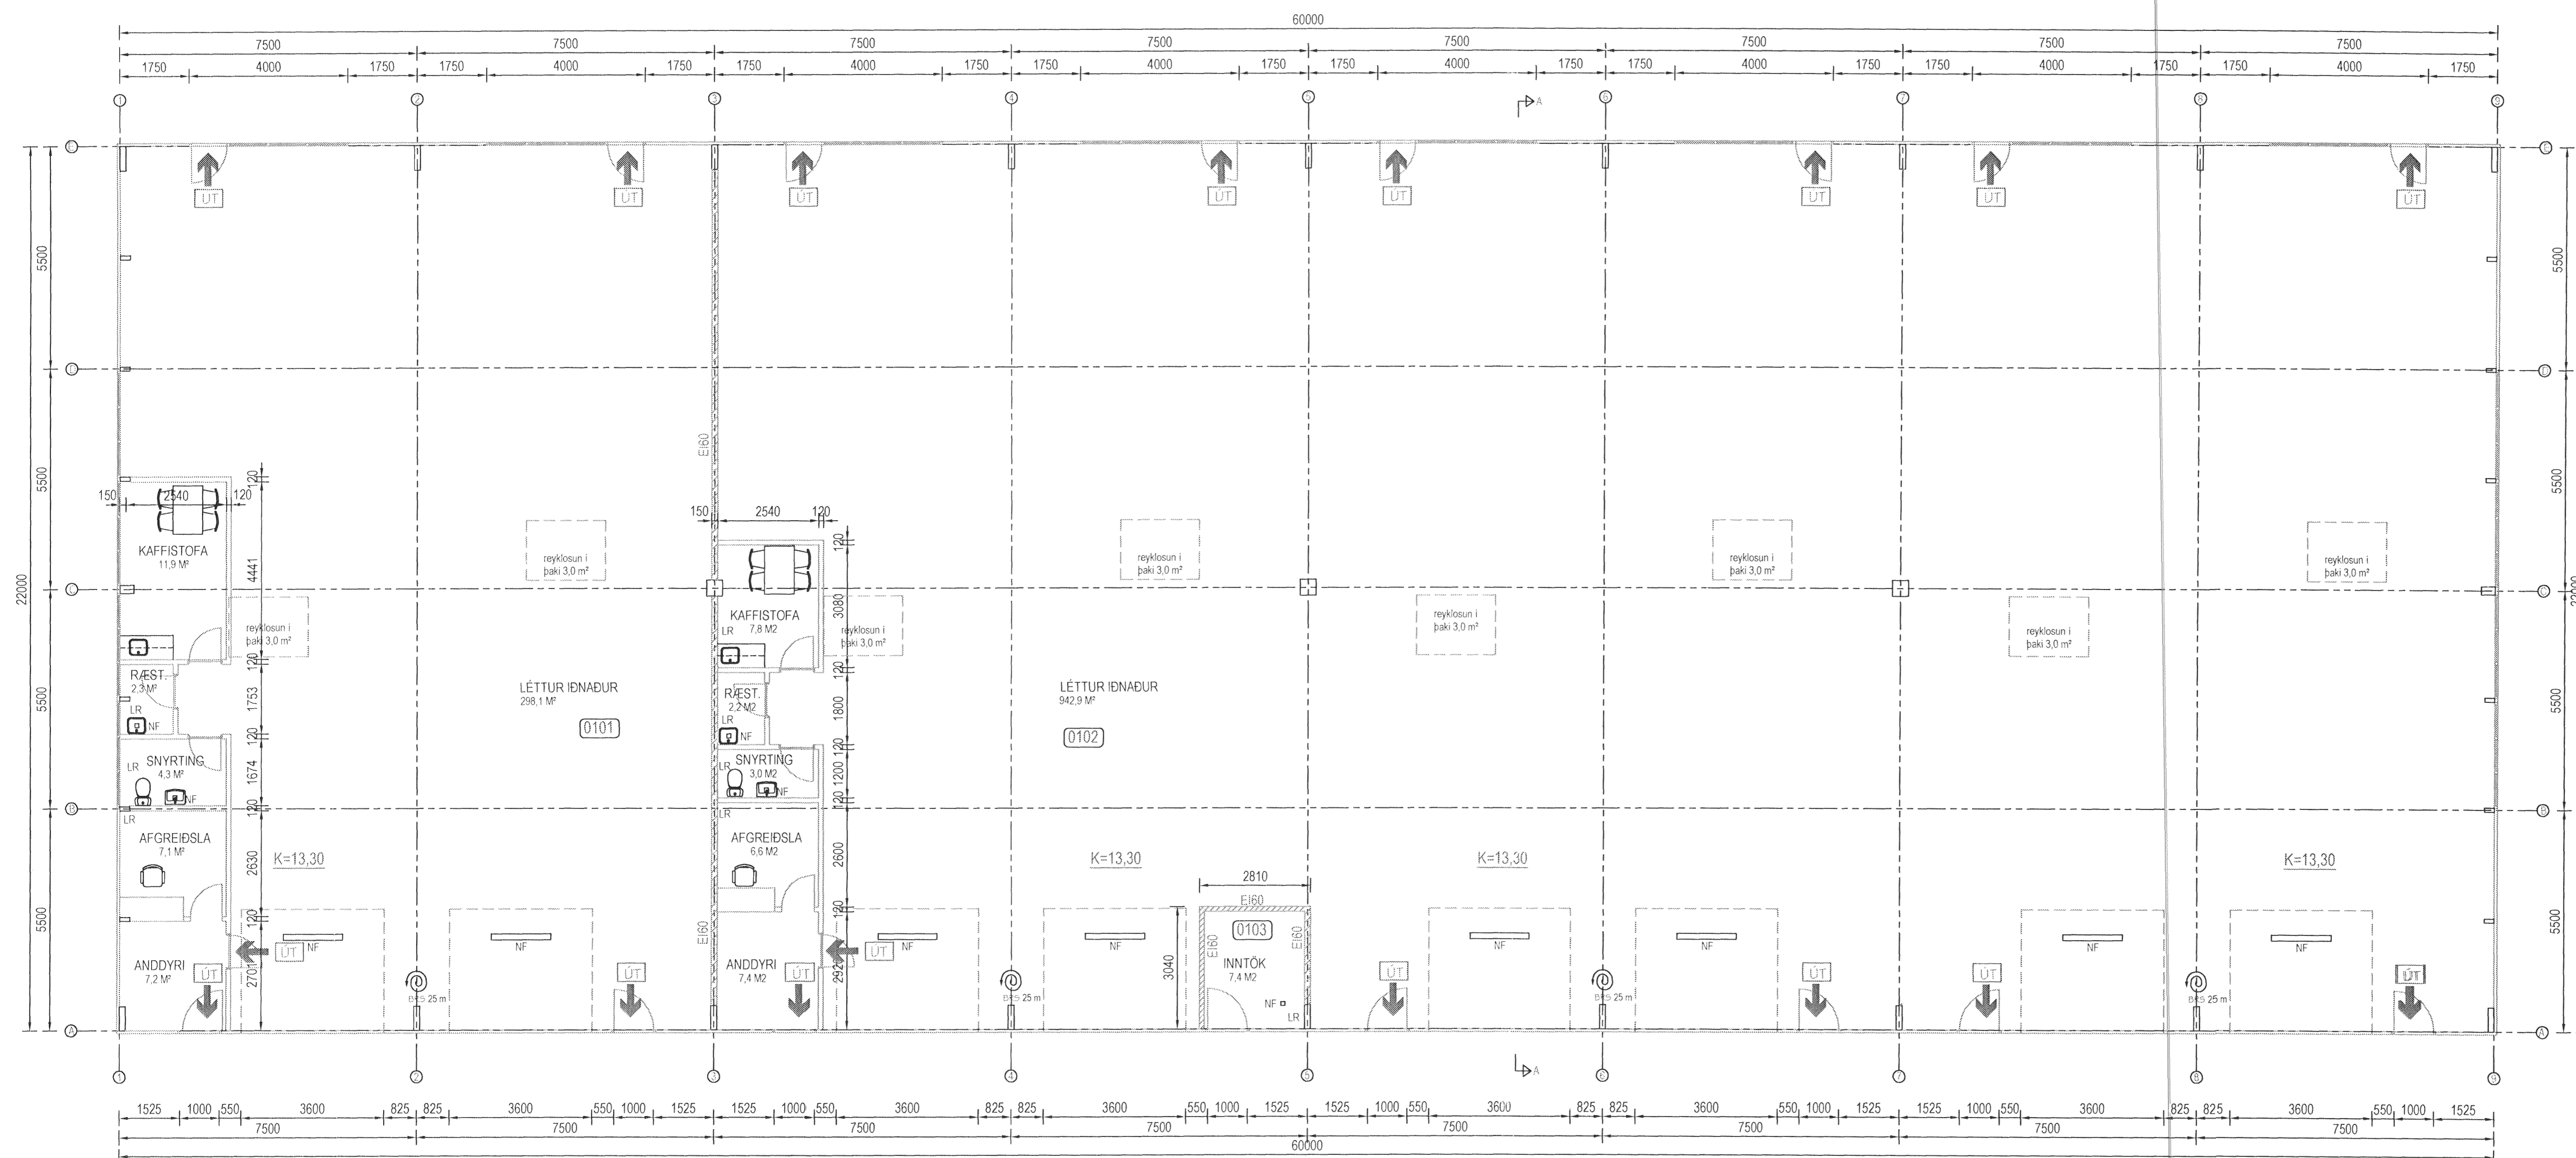

GRUNNMYND  
MKV. 1:100

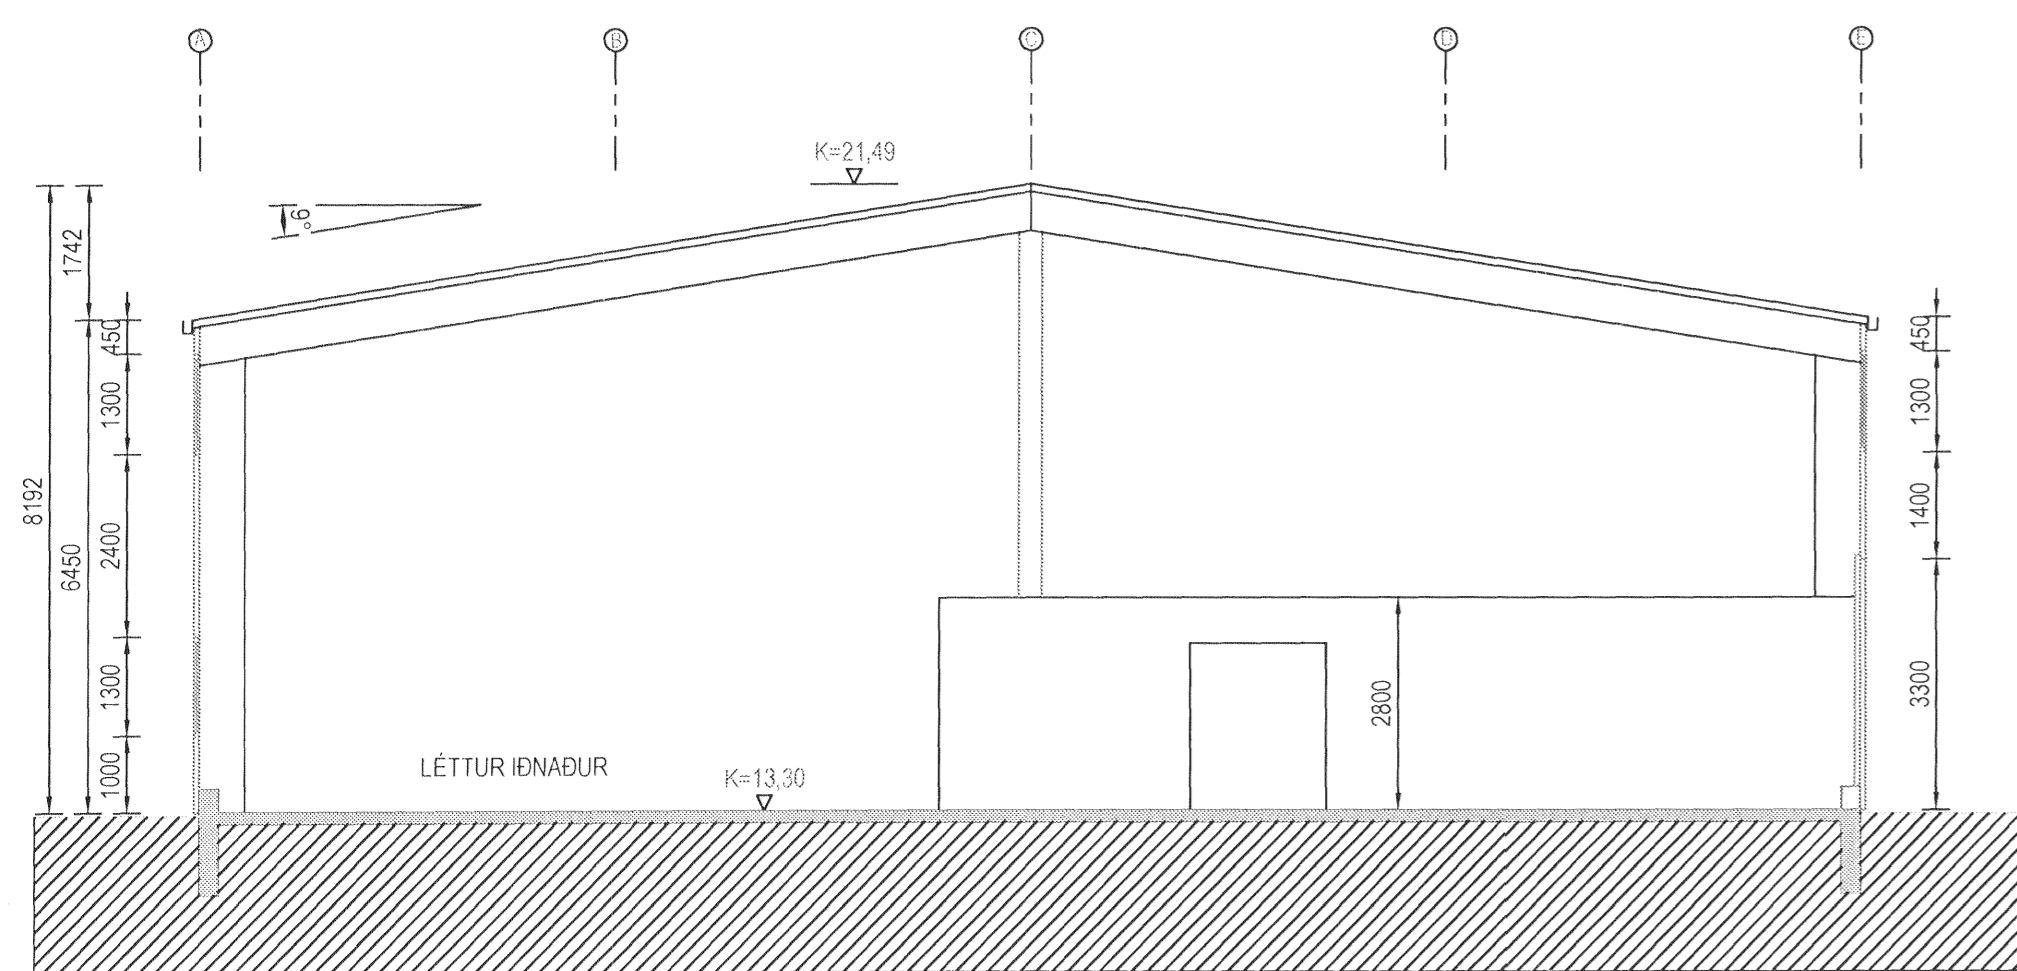

SNID A-A  
MKV. 1:100

A: 18.02.2011.  
Hösi skipt upp í 2 rými í stað 4 rýma fyrir léttan iðnað.

Br. nr.	Dags.	Af.	Breyting
Ⓐ	18.02.11	þF	SJÁ HÉR AÐ OFAN
Ⓑ			
Ⓒ			
Ⓓ			

**ÞORSTEINN FRÍÐÞJÓFSSON**  
MÍÐSALIR 7, 201 KÓPAVOGUR, SÍMI 845-0651  
byggingatæknifræðingur  
Kt. 211055-5299 netfang: midsalir7@simnet.is

**STEINHELLA 17A**  
HAFNARFJÖRUR

Tekningarheiti: GRUNNMYND  
SNID

Dags. 04.05.2006 Kvartil 1.100  
Hannað þF Teknað þF Samþ. *[Signature]*  
Verknr.05-302 Tekn.nr.102 Breyt.nr. A