



4/13/2007

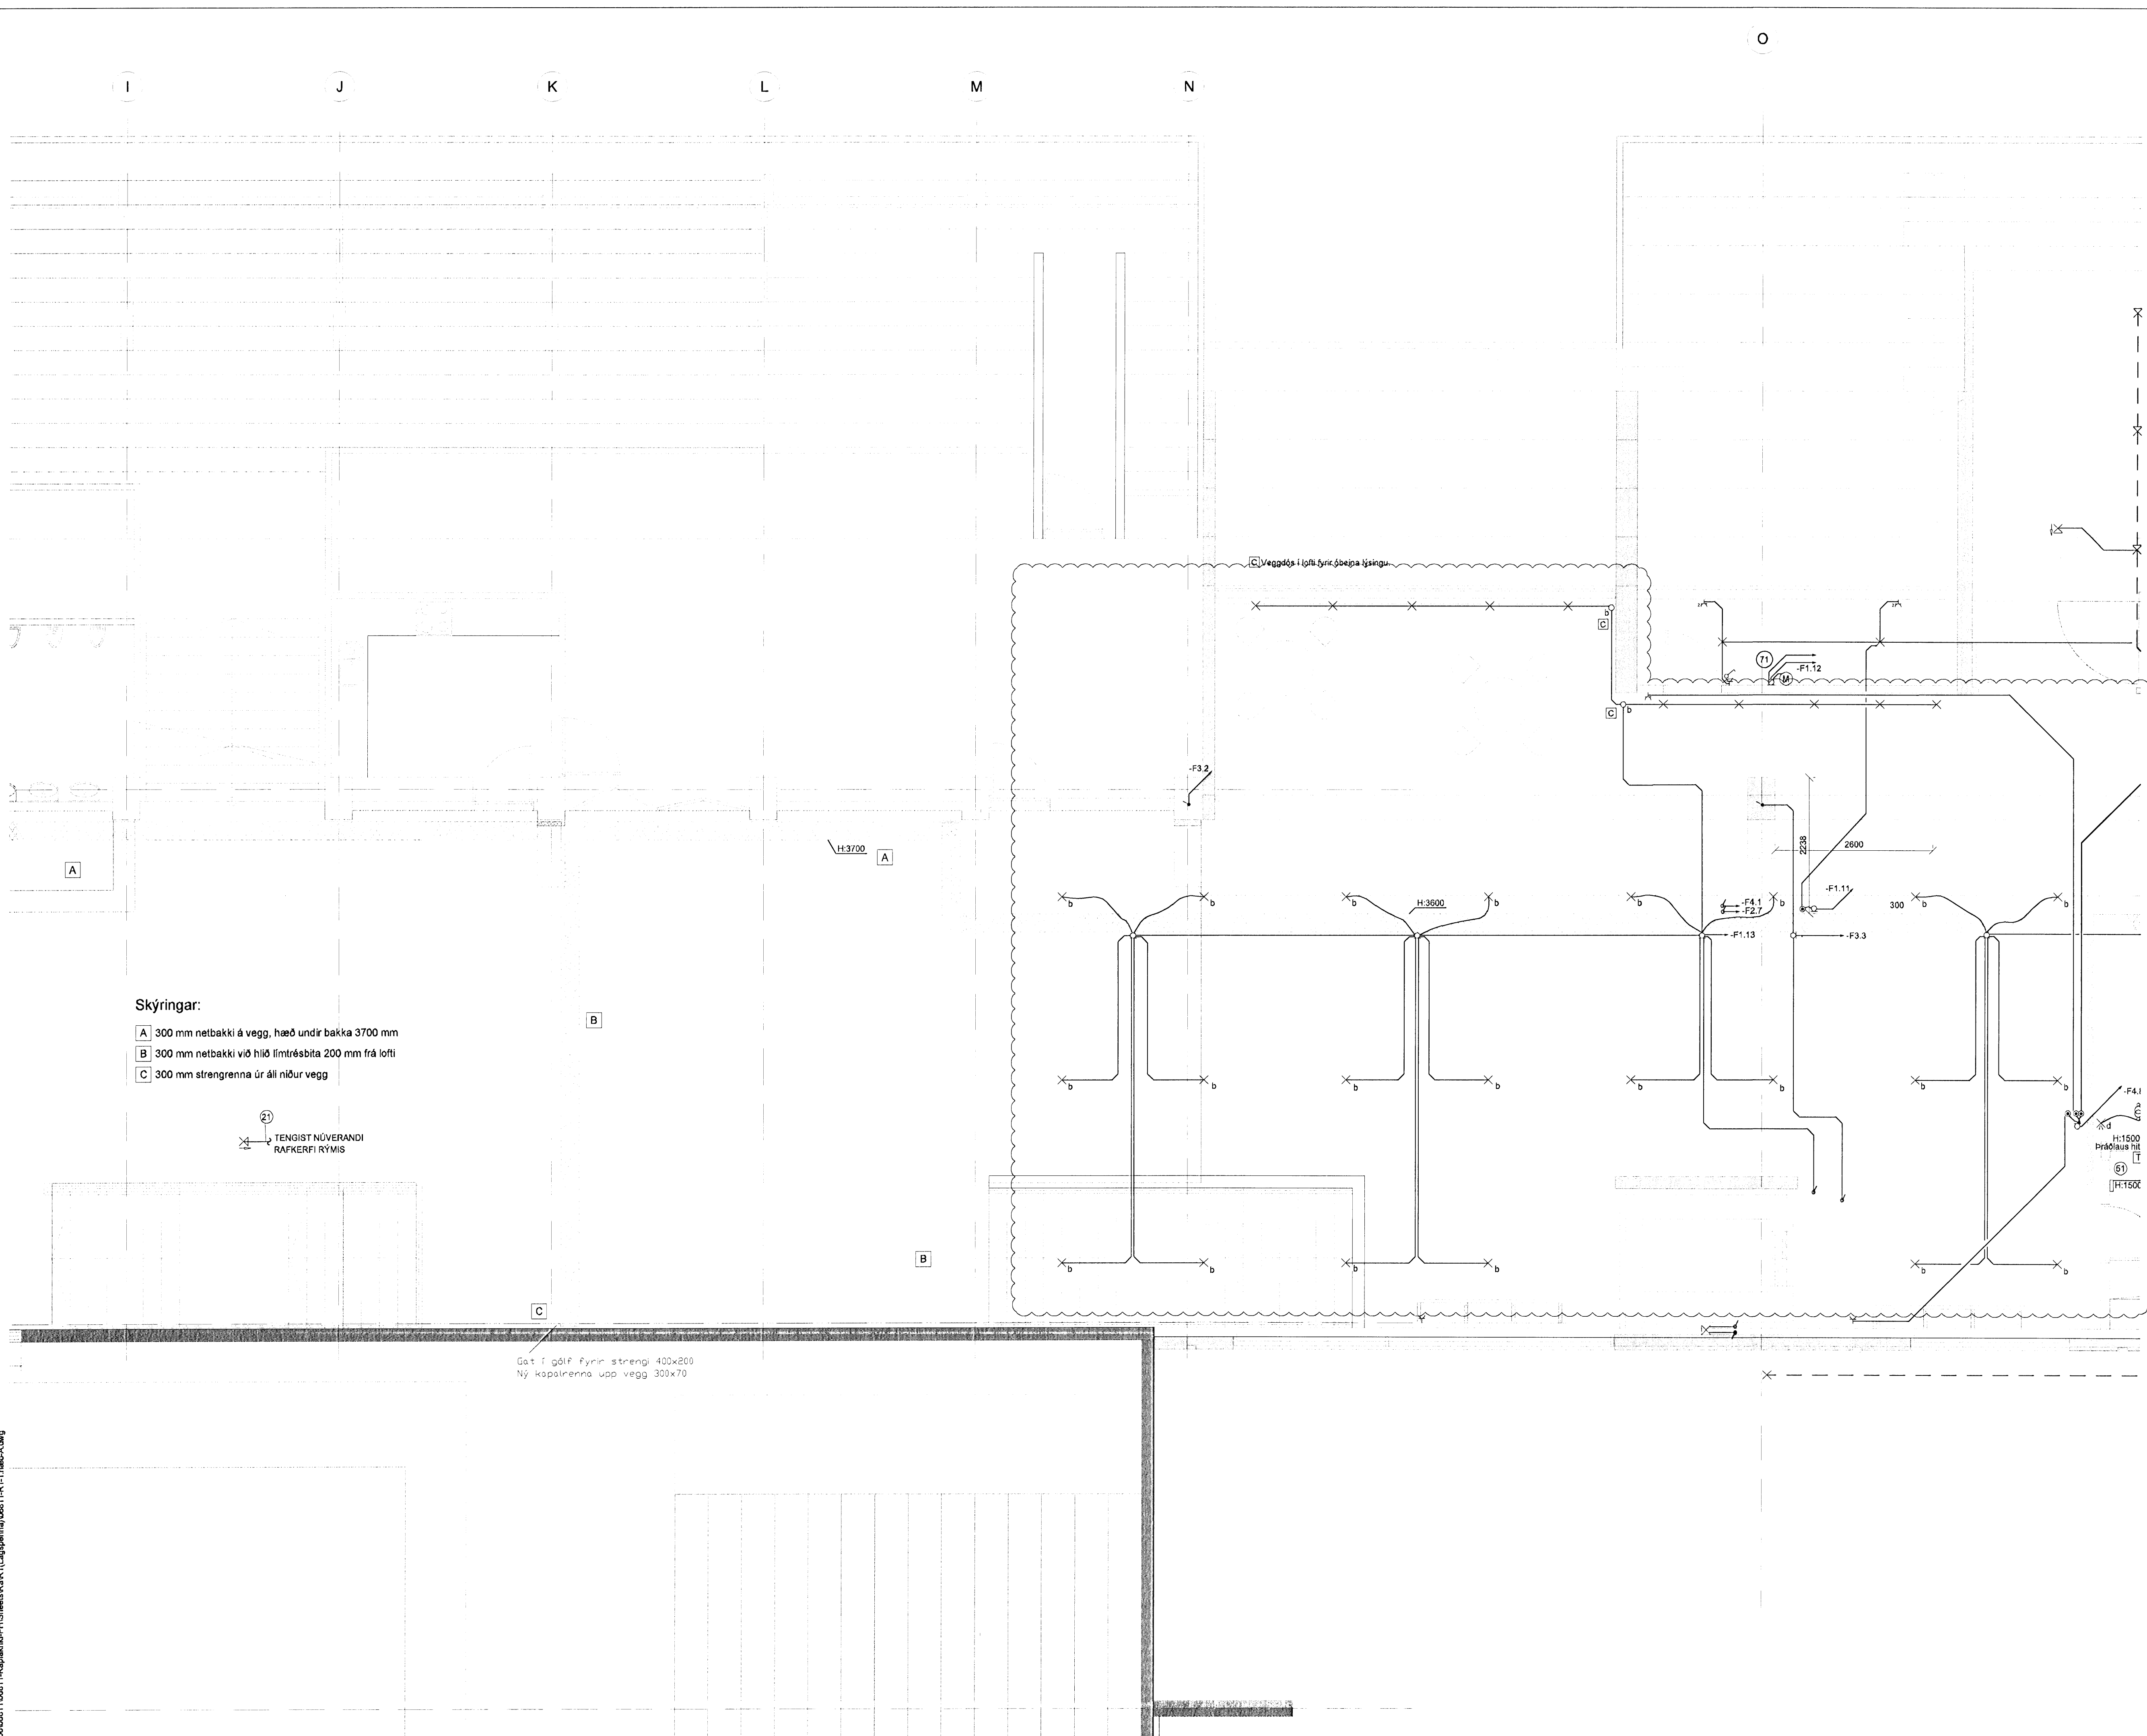


Skýringar:

- A 300 mm netbakkli á vegg, hæð undir bakka 3700 mm
- B 300 mm netbakkli við hlöð límlítréðsbita 200 mm frá lofti
- C 300 mm strengrenna úr áli niður vegg

2) TENGIST NÚVERANDI
 RAFKERFI RYMIS

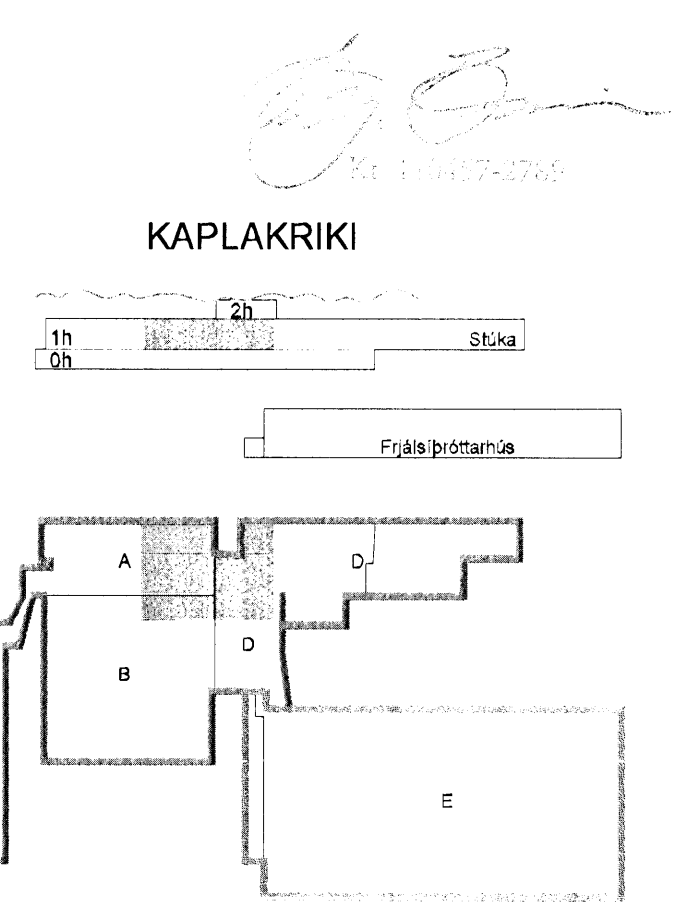

E	30.01.09	Breyting á ljósum og rafögn	SF/ÖG
D	09.12.08	Breyting á stígum og ljósum	SF/ÖG
C	29.07.08	Breyting á stígum	SF/ÖG
B	11.06.08	Bætt við stígum	SF/BSG
A	27.11.07	Verkefning	RVKHJ
Útg. Dags.	Skýring		Hannab/Yfirfarið

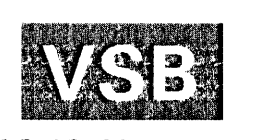

VERKFRÆÐISTOFA

B/E: JARHRAUN 20 - 220 HAFNARFJÖRDUR - KENNIT: 710796-2899
 vsb@vsb.is - Sími 555 8600 Fax 555 8510 www.vsb.is

Áritun sérhönnuðar
 Örn Guðmundsson Kt: 220961 2739

Verkefni
KAPLAKRIKI
HAFNARFIRÐI

Verklut
Rafkerfi
Lágspenna 1.hæð
Grunnmynd

Hannab	Teknað	Yfirfarið	Kvaði	Síða
RVKHJ	RVKHJ	BSG	1:50	/ A1
Dags.	Verkefni	Teikning	Útgáfa	
30.04.2007	06811	A R112		E

V:\0000\06811\06811-Kaplaekki-FH\Sheets\RAK (Lágspenna)\06811-R1-1-hannab.dwg