

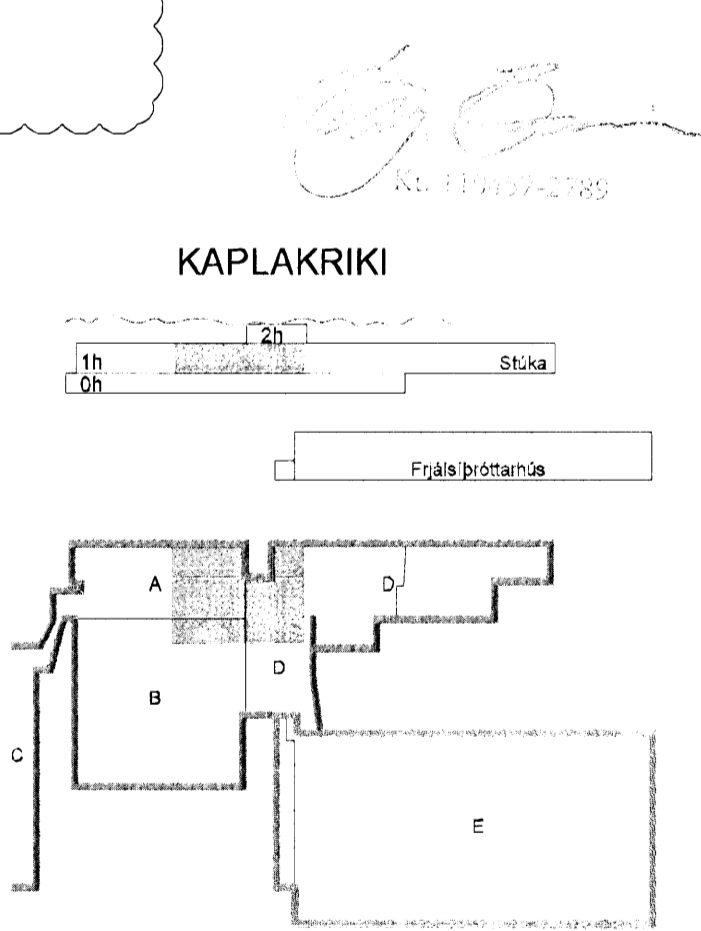


4/2 2007

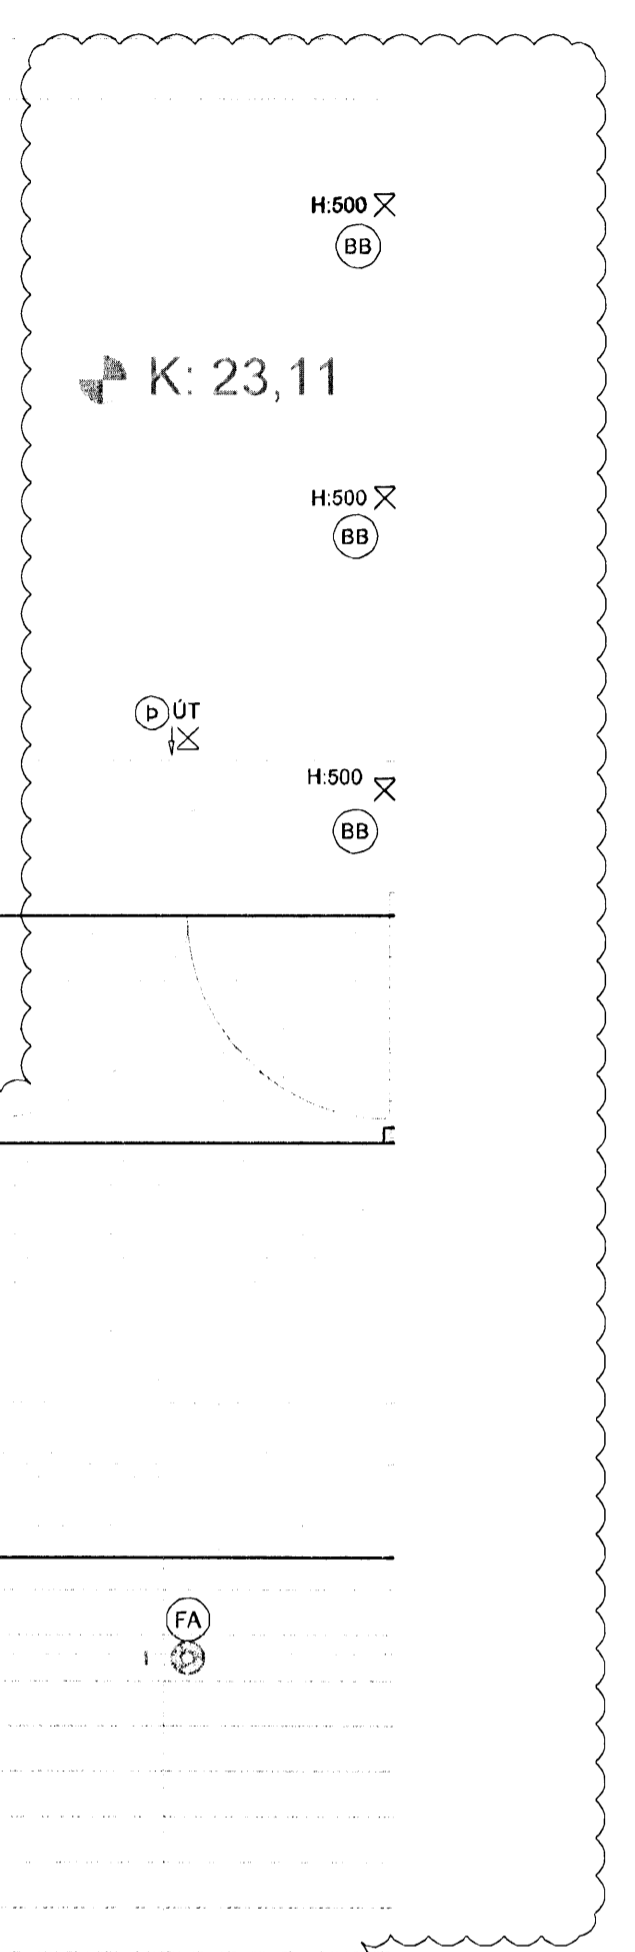

B 30.01.09 Breytt lampaplan SF/ÖG
 A 27.11.07 Verkefning RVKHJ
 Útg. Dags. Skýring Hannab/Yfirfarið

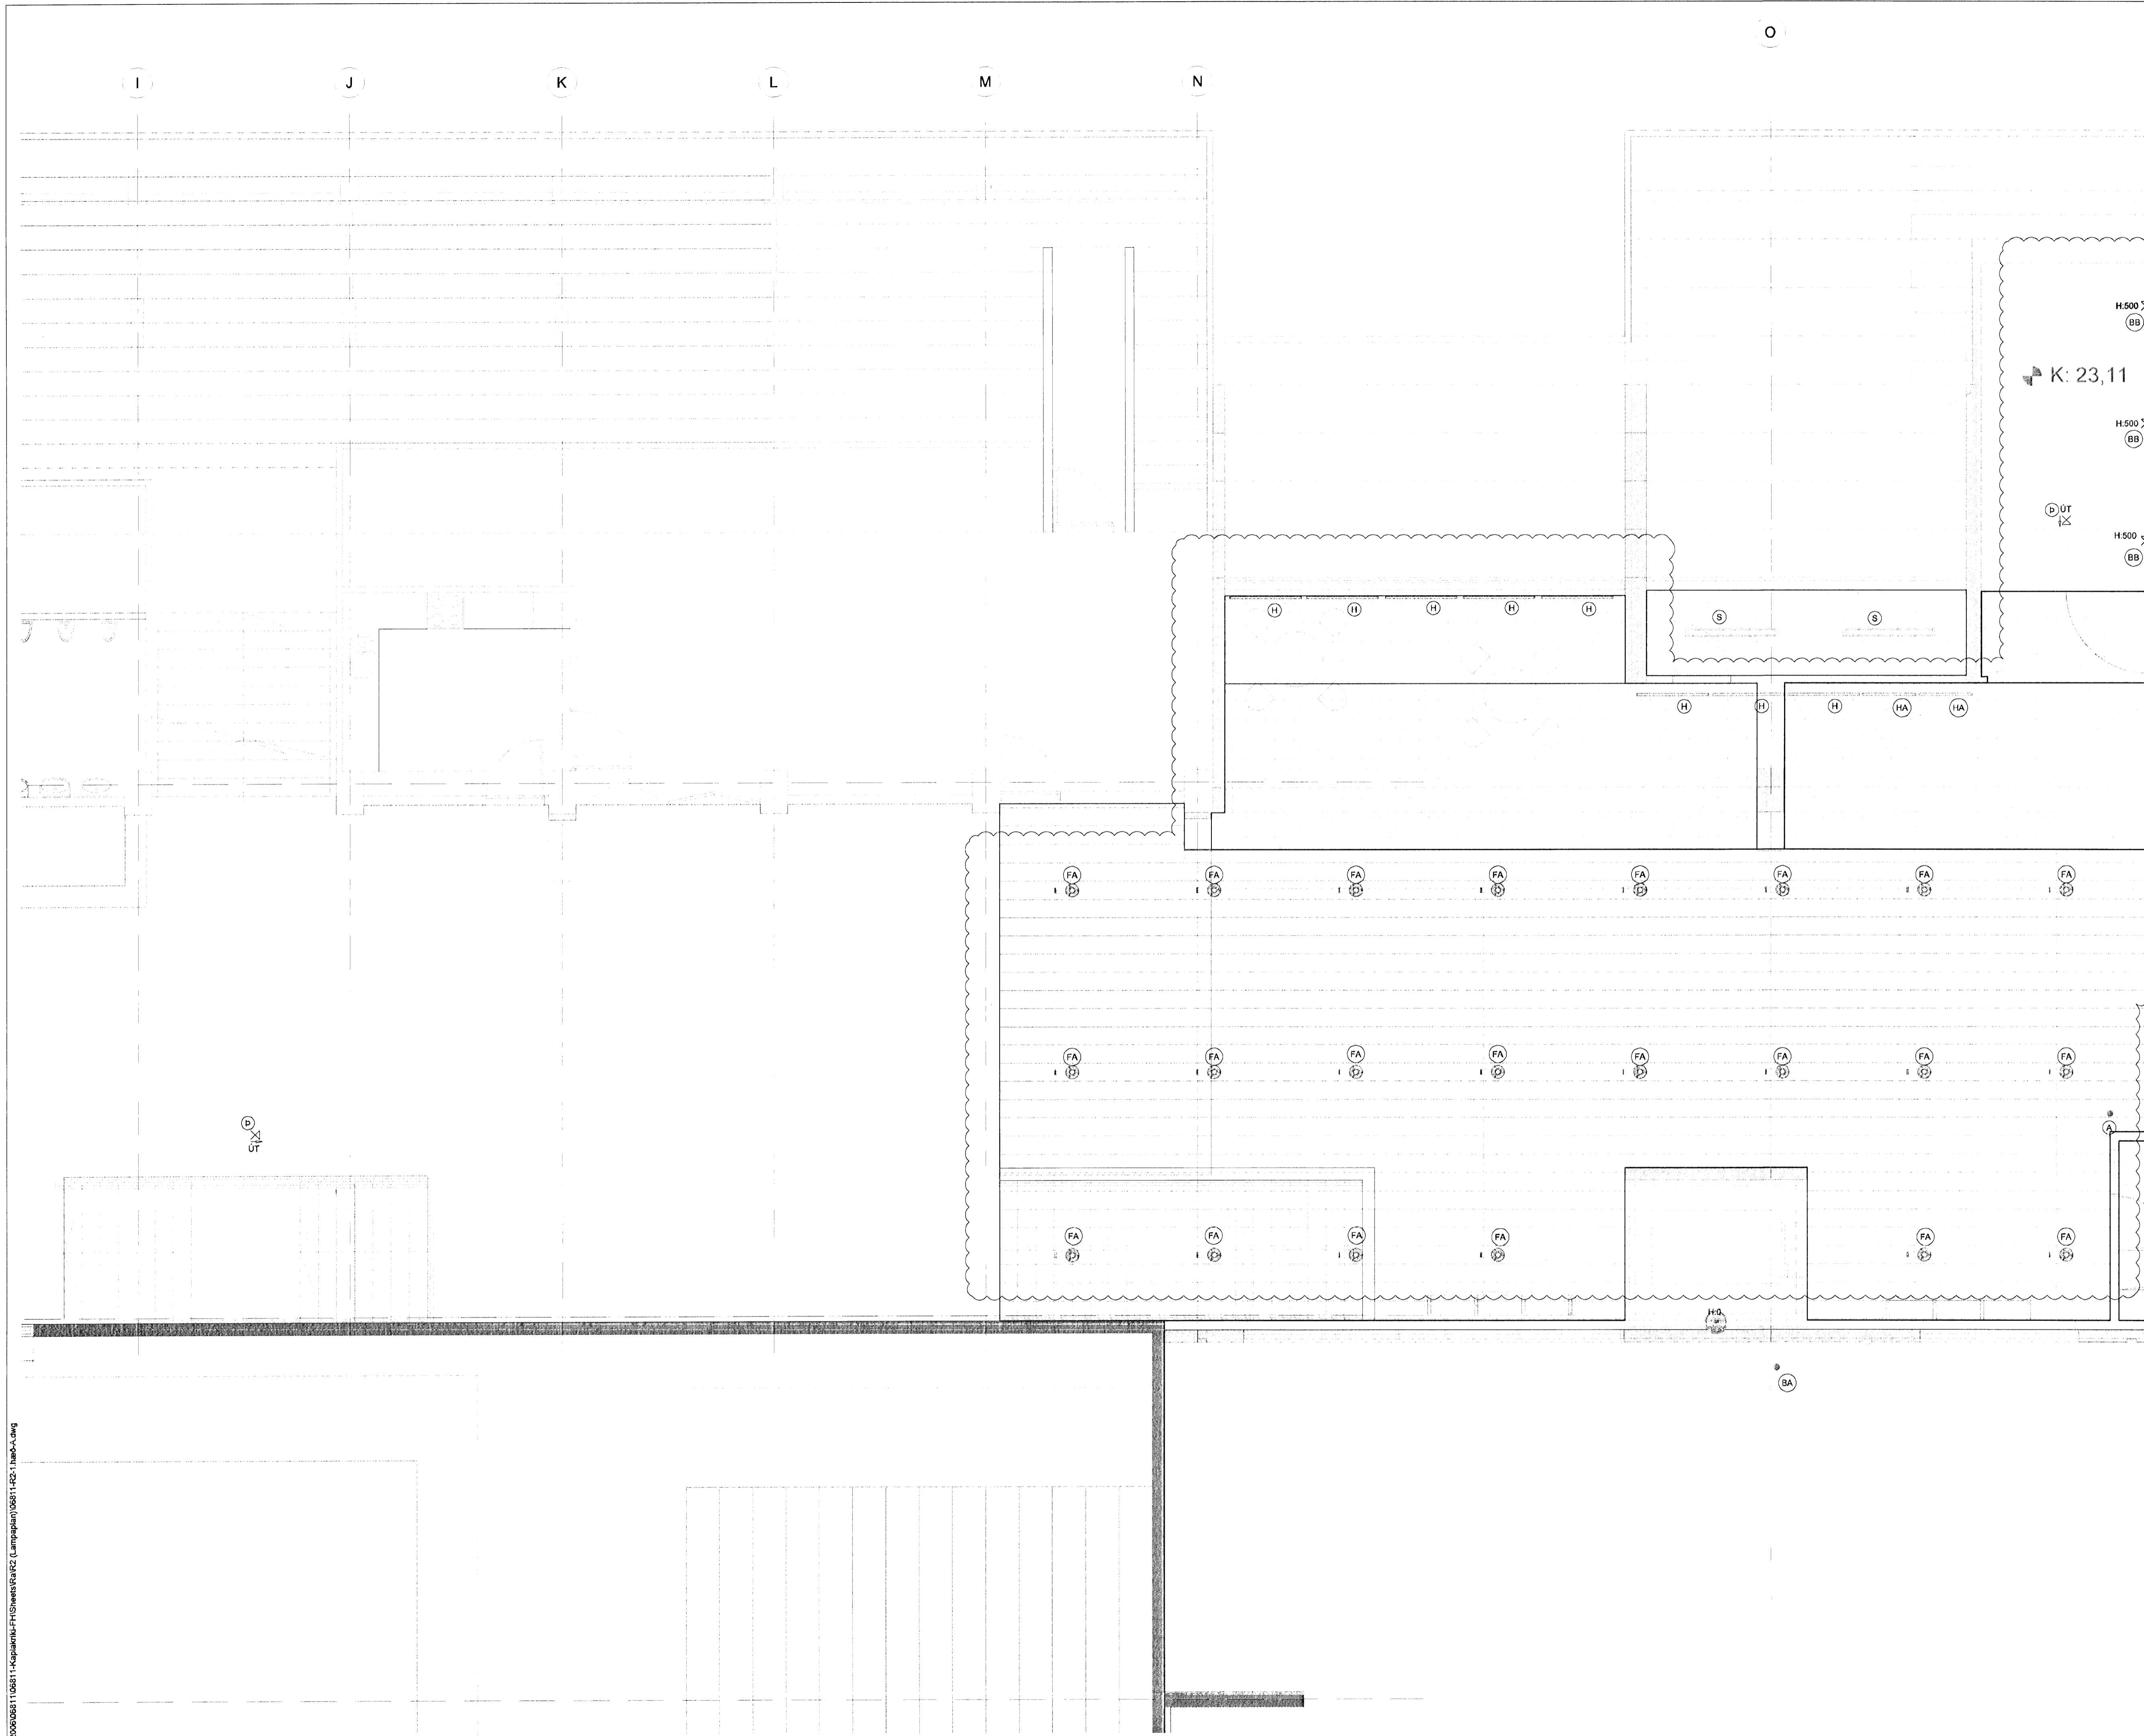

VERKFRÆÐISTOFA

BÆJARHRAUN 20 · 220 HAFNARFJÖRÐUR · KENNIT. 710796-2899
 vsb@vsb.is · Sími 595 8600 Fax 585 8610 www.vsb.is

Áritun sérhönnuðar
 Örn Guðmundsdóttir Kt:220981 2739

Verkefni
**KAPLAKRIKI
 HAFNARFIRÐI**

Verklut
**Rafkerfi
 Lampaplan 1.hæð
 Grunnmynd**

Hannað	Teiknað	Yfirfarið	Kvarði	Síða
RVKHJ	RVKHJ	RVK	1:50	/ A1
Dags.	Verkefni	Teikning	Útgáfa	
30.04.2007	06811	A R212	C	

V:\2006\06811\06811-Kaplakriki-FH\Scheme\Floor2 (Lampaplan)\06811-FC2-1.hwb-A.dwg