



4/2 2007

K: 23,11

K: 23,11

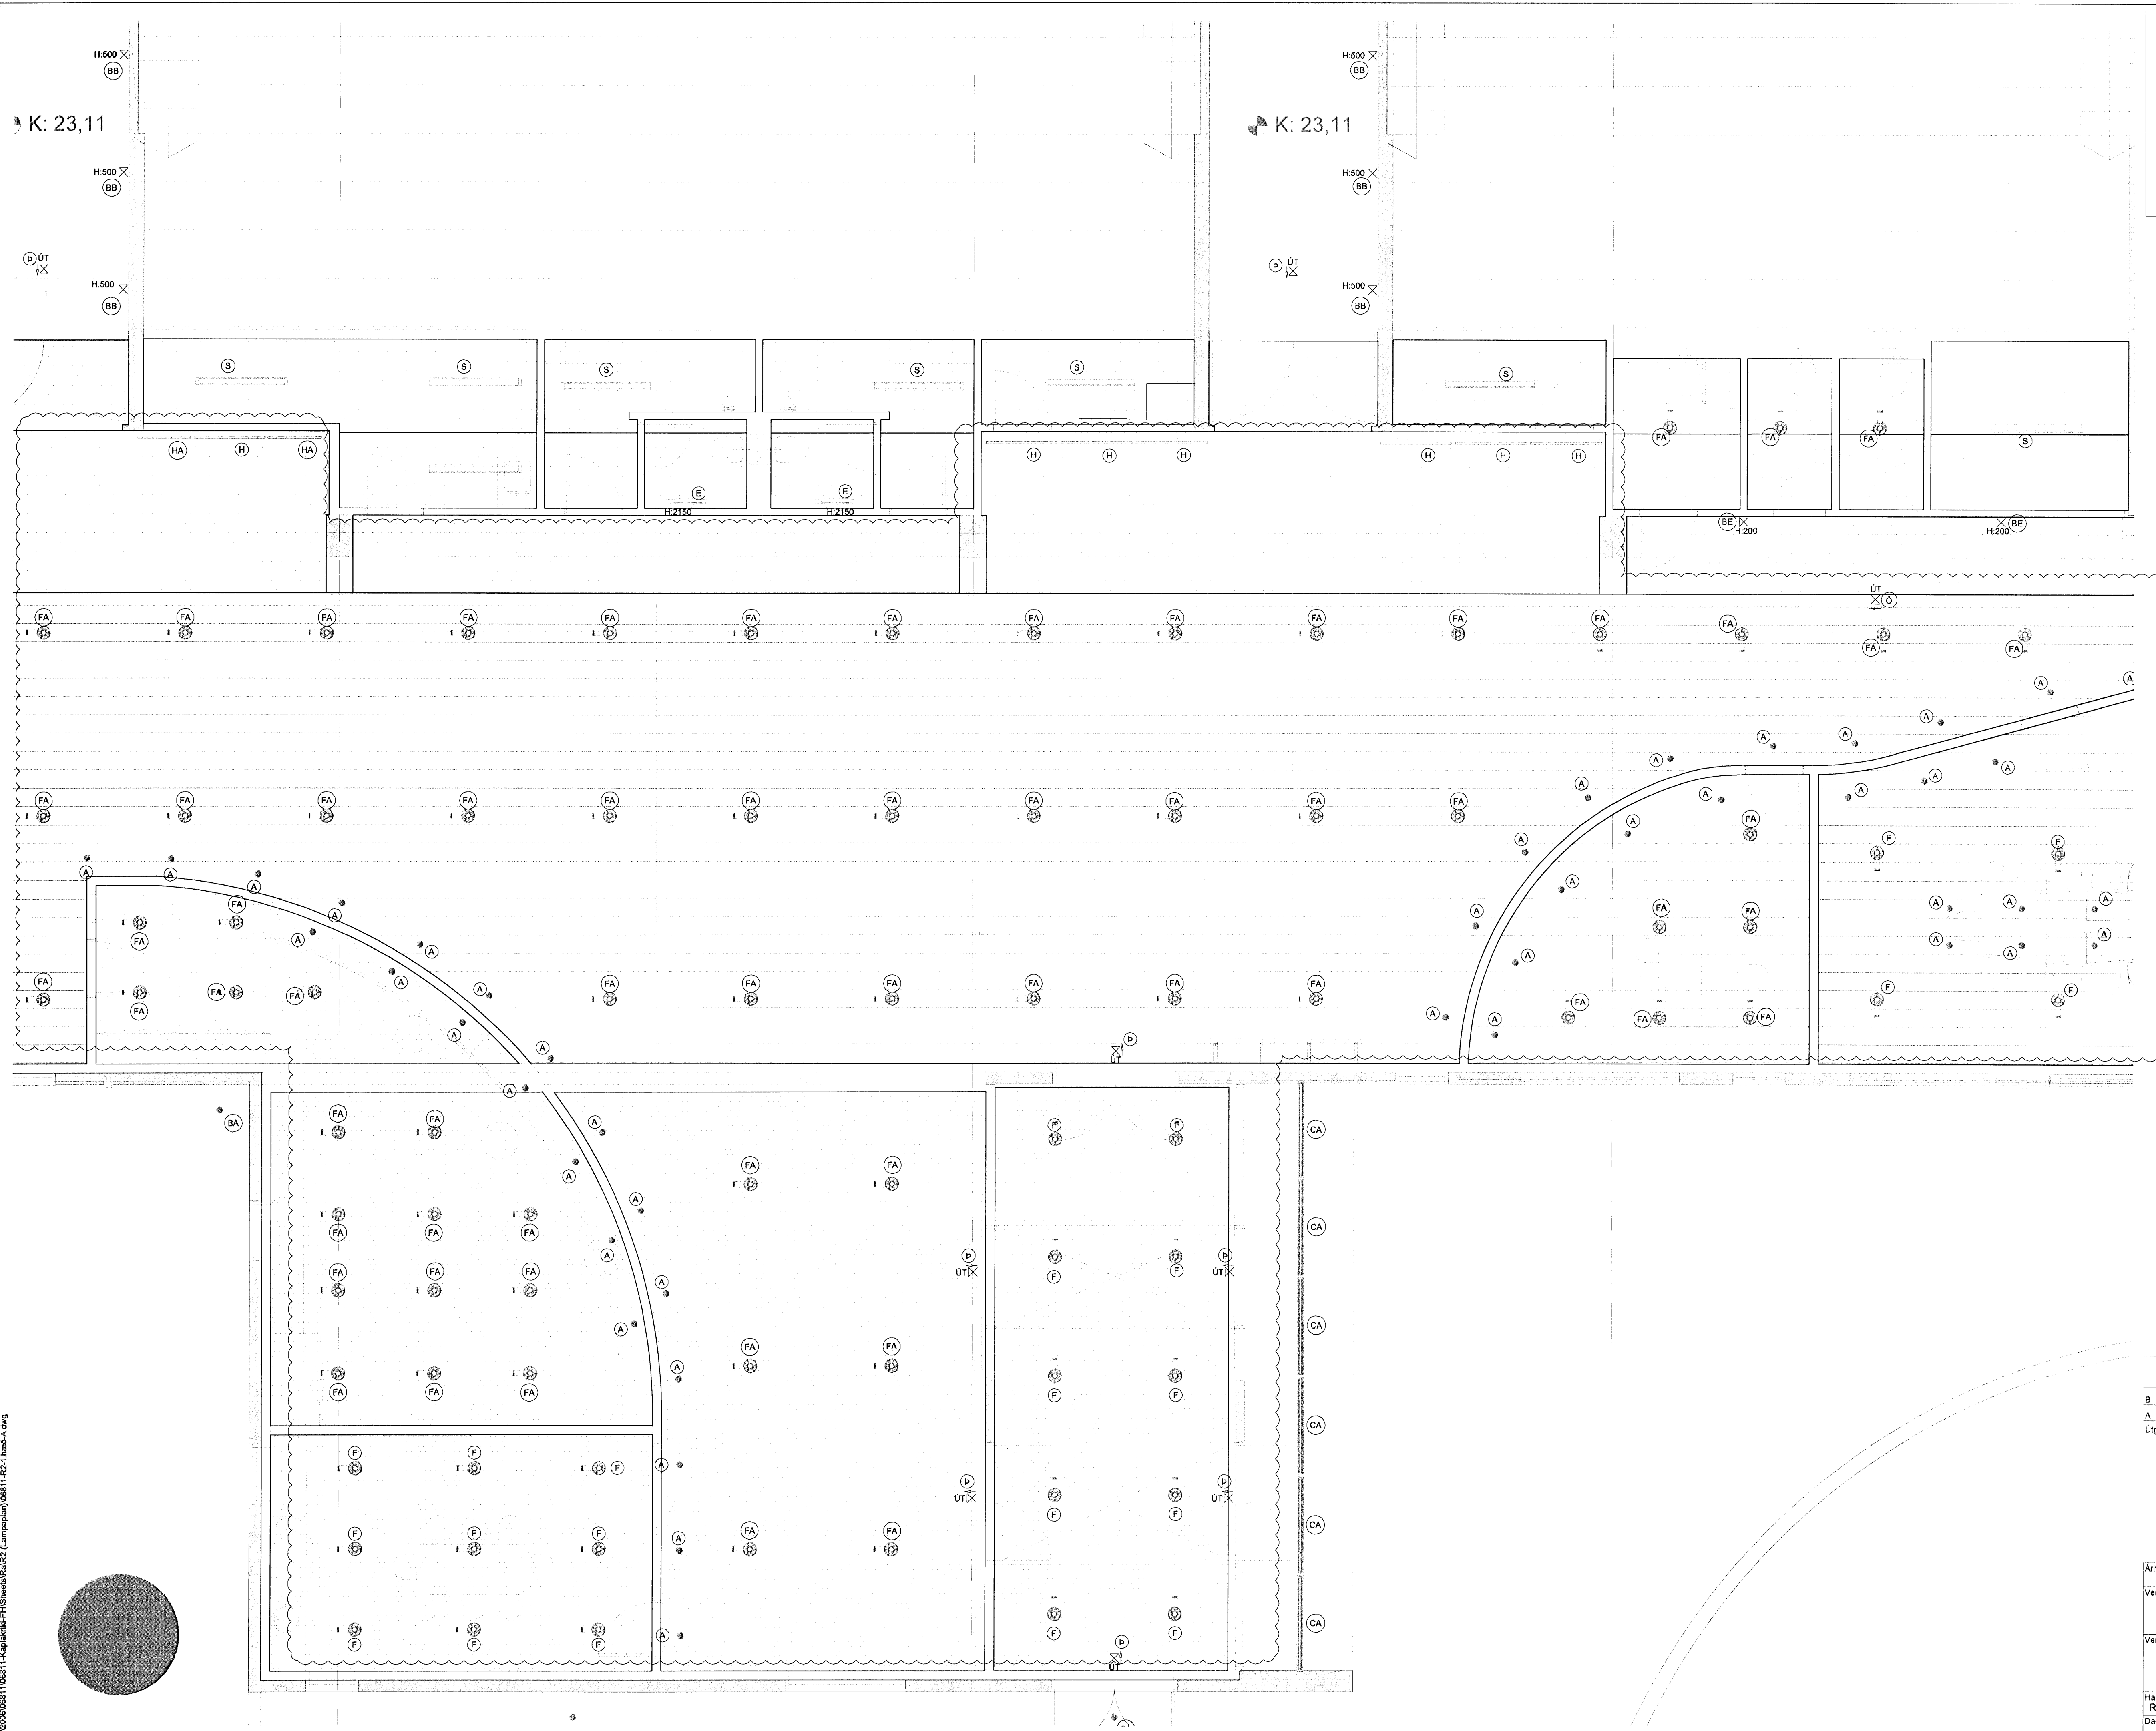

KAPLAKRIKI

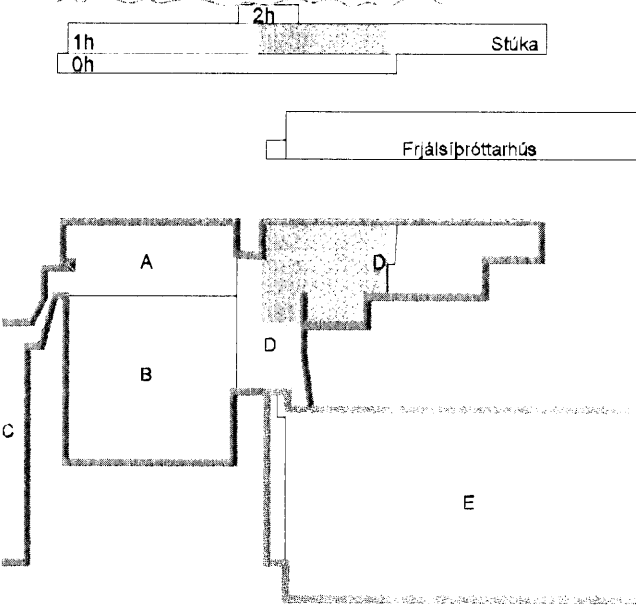

B 30.01.09 Breytt lampaplan SF/CG
 A 27.11.07 Verkefning RVK/HJ
 Útg. Dags. Skýring Hannas/Yfirarð



VERKFRÆÐISTOFA

BEJARHRAUN 20 · 220 HAFNARFJÖRDUR · KENNIT. 710798-2899
 vsb@vsb.is · Sími 585 8600 · Fax 585 8610 · www.vsb.is

Árftun sérhönnuðar
 Örn Guðmundsson Kl:220961 2739

Verkefni
KAPLAKRIKI
HAFNARFIRÐI

Verkhúti
 Rafkerfi
 Lampaplan 1.hæð
 Grunnmynd

Hannas	Teiknað	Yfirarð	Kvarti	Síða
RVK/HJ	RVK/HJ	RVK	1.50	/ A1
Dags	Verkefni	Teikning	Útgáfa	
30.04.2007	06811	A R213		C

V:\2006\06811\068111\Kaplakriki\FH\Shed\Kl:220961\068111\hæð-1.dwg

