



Samþykkt þann
17 FEB 2009
 Byggingafráttir / Hafnarfirði
 F.h. Hrólfur S. Gunnlaugsson

ÓTGÁFUFRILL			
NÚMÉR:	DAGS:	SKÝRINGAR:	HANNAÐ:
B1	29.05.2007	BYGGINGARTEIKNING	BO/PB
R1	18.07.2008	REYNDARTEIKNING	BO/PB

DAGS. UNDRISKRIFAR: NAFN OG KT. SAMRÆMINGARHÖNNUNAR:
 UNDRISKRIFT SAMRÆMINGARHÖNNUNAR: *[Signature]*

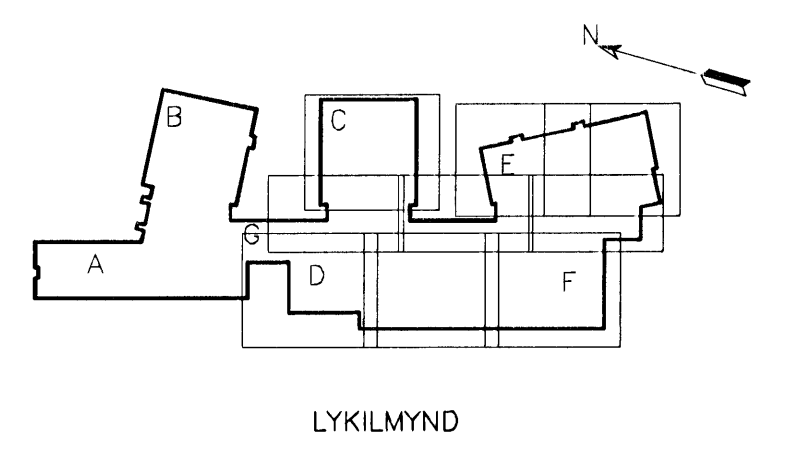

ALMENNAR SKÝRINGAR SJÁ TEIKN. NR. L1-801

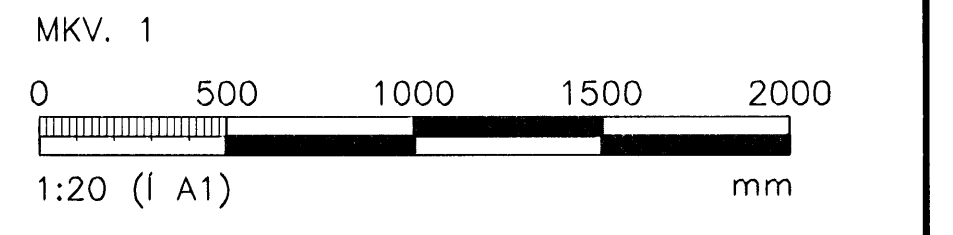

ÖLL AFNOT OG AFRITUN TEIKNINGAR, AD HLUTA EDA HEILD, ER HÁÐ SKRIFLEGU LEYFI HÖFUNDA.

VGK HÖNNUN
 GRENSÁSVÉGI 1 - 108 REYKJAVÍK - Sími: 422 3000 - FAX: 422 3001
 VEFANG: www.vgkhonnun.is - NETFANG: vgkhonnun@vgkhonnun.is

HEITI VERKS:
HRAUNVALLASKÓLI 2. AF.
DREKAVELLIR 9, HAFNARFIRÐI

HEITI TEIKNINGAR:
LOFTRÆSIKERFI:
SNID

MÆLI:	TEIKNAD:	BYGGLINGAR:	VNR:
HANNAÐ:	YRIRFAR:	MKV:	NR. TEIKNINGAR:
DAGS. UNDRISKRIFAR:	NAFN OG KT. HÖNNUNAR:		L2-875
UNDRISKRIFT HÖNNUNAR:	ÓTGÁFA:		R1

13 SNID-MÁTLÍNA 37
 826/875 MKV. 1