


Samþykkt þann  
**17 FEB 2009**  
 Byggingafulltrúinn / Hafnarfirði  
 F.h. Hrólfur S. Gunnlaugsson


ÚTGÁFUERILL

NUMER:	DAGS:	SKÝRINGAR:	HANNAÐ:
B1	01.03.2007	BYGGINGARTEIKNING	BIÓ/PB
B2	29.05.2007	SNIDI BÉTT VIÐ	BIÓ/PB
R1	18.07.2008	REYNDARTEIKNING	BIÓ/PB

DAGS. UNDRISKRIFTAR: NAFN OG KT. SAMREYMINGARHÖNNUNAR:  
 UNDRISKRIFT SAMREYMINGARHÖNNUNAR:

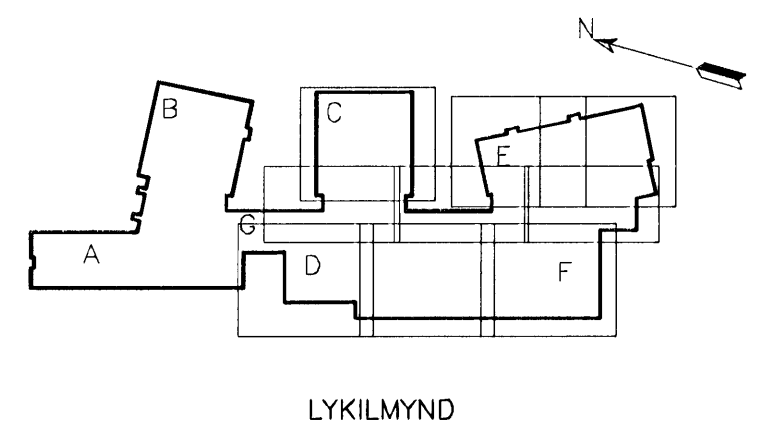

ALMENNAR SKÝRINGAR SJÁ TEIKN. NR. L1-801

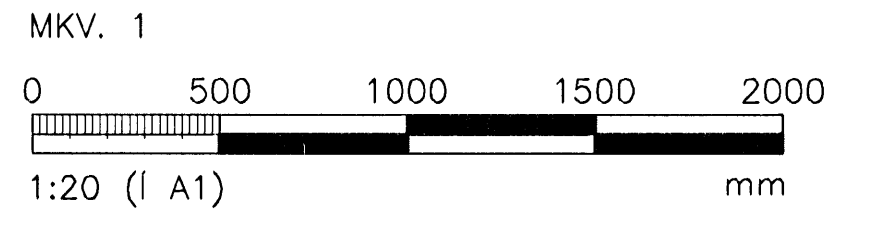

ÖLL AFNOT OG AFRTUN TEIKNINGAR, AD HLUTA EDA HEILD, ER HÁÐ SKRIFLEGU LEYFI: HÖFUNDA.

**VGK HÖNNUN**  
 GRÉNSÁSVEGI 1 - 108 REYKJAVÍK - Sími: 422 3000 - Fax: 422 3001  
 VEFANG: www.vgkhonnun.is - NETFANG: vgkhonnun@vgkhonnun.is

HEITI VERKS:  
**HRAUNVALLASKÓLI 2. ÁF.**  
**DREKAVELLIR 9, HAFNARFIRÐI**

HEITI TEIKNINGAR:  
**LOFTRÆSIKERFI:**  
**SNID**

MELT:	TEIKNAD:	ÖEMSLUNUMER:	VNR:
	BIÓ/LS		3.151.218
HANNAÐ:	YFRFARÐ:	MKV:	NR. TEIKNINGAR:
BIÓ/PB			
DAGS. UNDRISKRIFTAR:	NAFN OG KT. HÖNNUNAR:		
31.12.2008	VGK-HÖNNUN HF	430572-0169	<b>L2-874</b>
UNDRISKRIFT HÖNNUNAR:	ÚTGÁFA:		
LARUS ARS/ELSSON	R1		

11 SNID-MÁTLÍNA 38  
 826/874 MKV. 1

12 SNID-MÁTLÍNA 30  
 833/874 MKV. 1