


Samþykkt þann
17 FEB 2009
 Byggingafulltrúinn í Hafnarfirði
 F.h. Hrölfur S. Gunnlaugsson


ÓTGÁFUERILL

NUMER:	DAGS:	SKRÁNDAR:	HANNAÐ:
B1	01.03.2007	BYGGINGARTEIKNING	BIO/PB
R1	18.07.2008	REYNDARTEIKNING	BIO/PB

DAGS, UNDRISKRIFTAR: NAFN OG KT. SAMREINGARHÖNNUNAR:
 UNDRISKRIFT SAMREINGARHÖNNUNAR: *[Signature]*

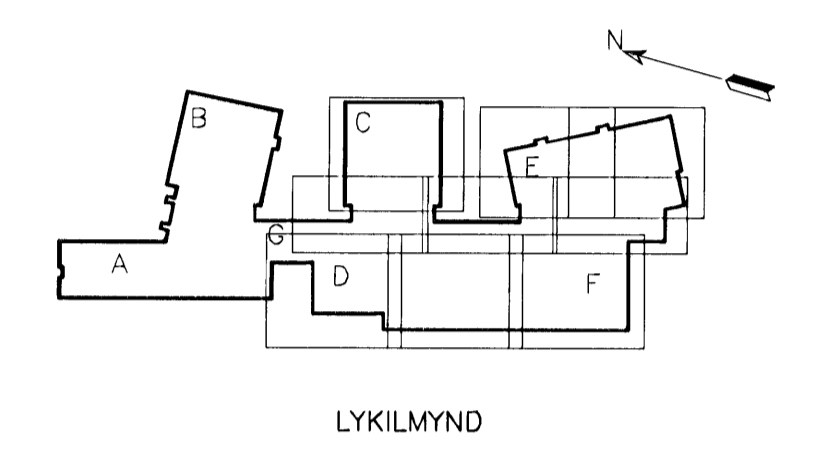

ALMENNAR SKÝRINGAR SJÁ TEIKN. NR. L1-801

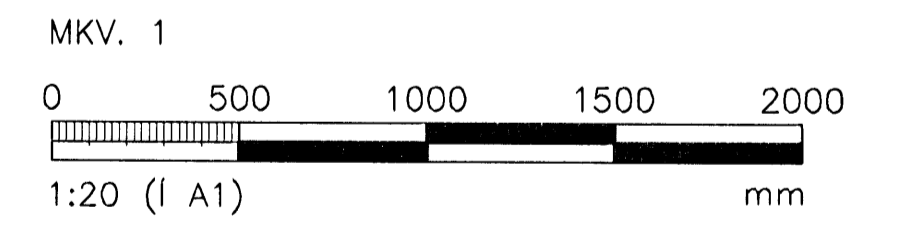

ÖLL AFNOT OG AFRTUN TEIKNINGAR, AD HLUTA EDA HEILD, ER HÁÐ SKRIFLEGU LEYFI HÖFUNDA.

VGK HÖNNUN
 GRENASÁVEGI 1 · 108 REYKJAVÍK · Sími: 422 3000 · Fax: 422 3001
 VEFFANG: www.vgkhonnun.is · NETFANG: vgkhonnun@vgkhonnun.is

HRAUNVALLASKÓLI 2. ÁF.
 DREKAVELLIR 9, HAFNARFIRÐI

LOFTRÆSIKERFI:
 SNID

MILT:	TEIKNAG:	GEYMSLUNUMER:	VNR:
	BIO/LS		3.151.218
HANNAÐ:	YFIRFARÐ:	MKV:	NR. TEIKNINGAR:
BIO			
DAGS, UNDRISKRIFTAR:	NAFN OG KT. HÖNNUNAR:		
31.12.2008	VGK-HÖNNUN HF	430572-0169	L2-873
UNDRISKRIFT HÖNNUNAR:	LÁRUS ÁRSÆLSSON	2008625119	ÓTGAFA: R1

10 SNID-MÁTLÍNA 30
 821 873 MKV. 1
 831 841