
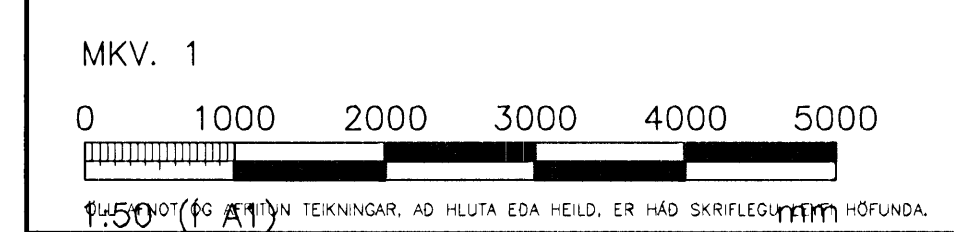
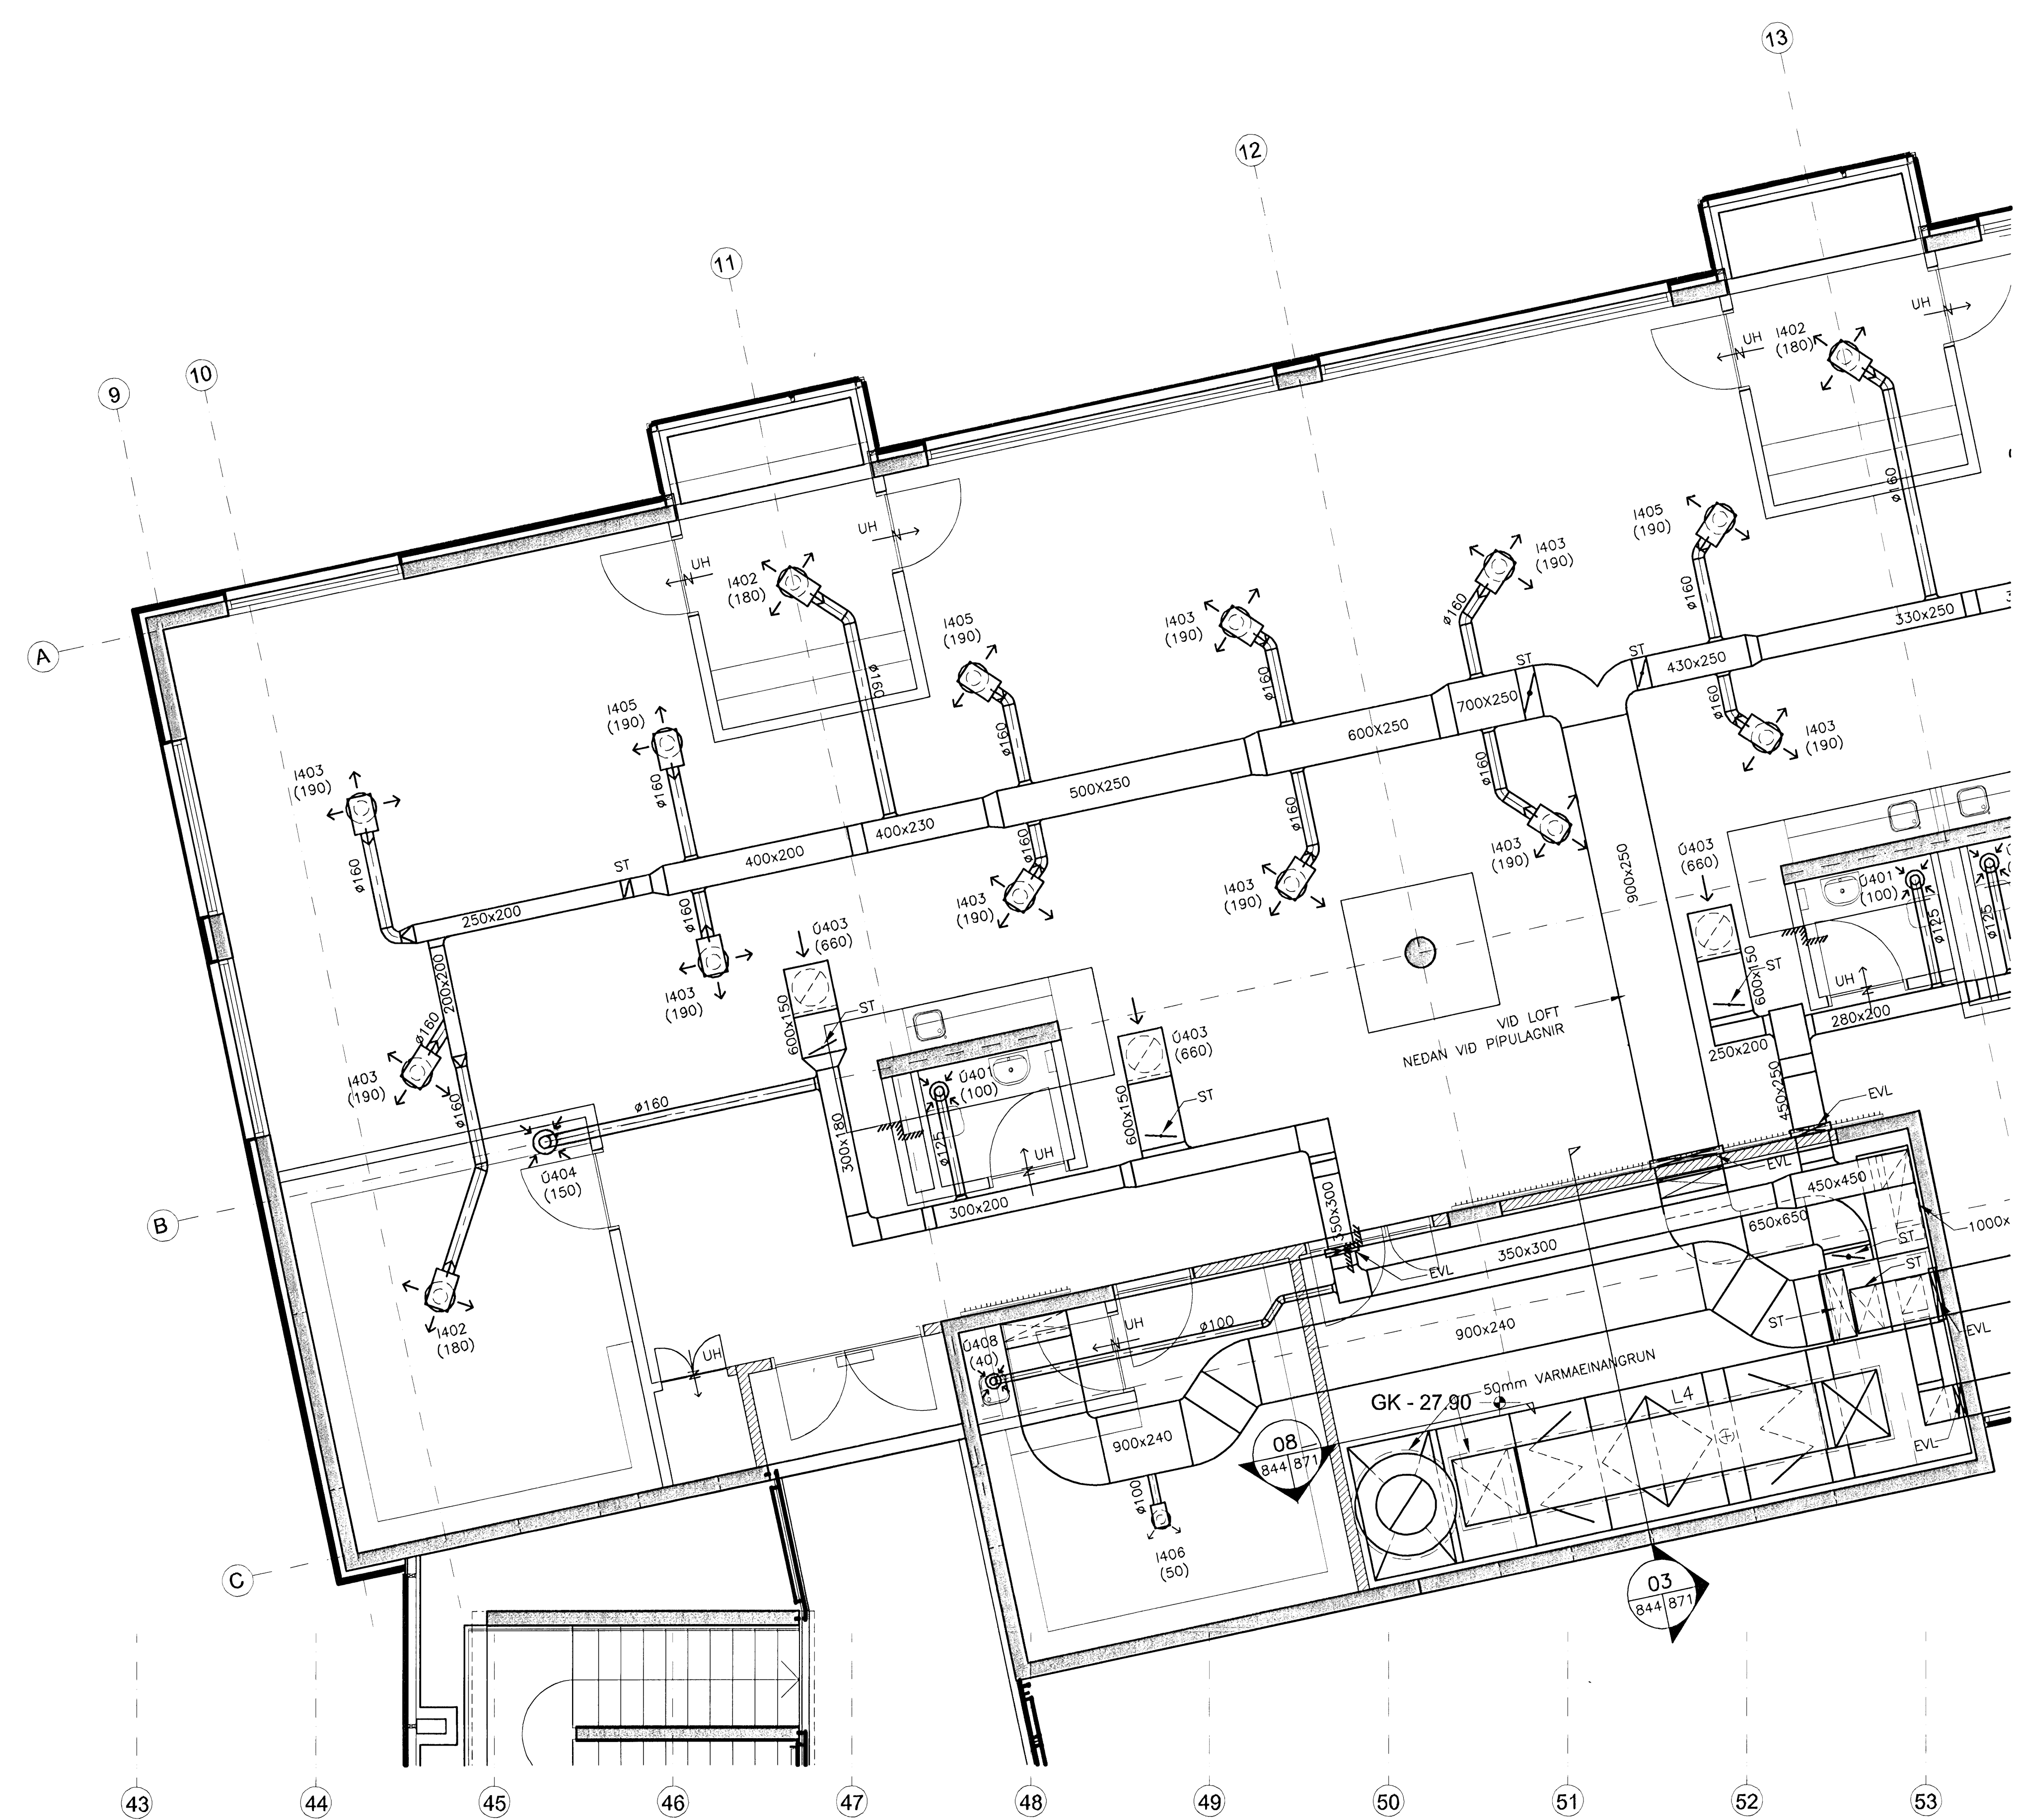


Samþykkt bann
 17 FEB 2009
 Byggingafrúlinn í Hafnarfirði
 F.h. Hrólfur S. Gunnlaugsson

ÓTGÁFUFRILL

NÚMÉR	DAGS	SKRIFINGAR	HANNAÐ
B1	12.12.2008	BYGGINGARTEIKNING	BIO
R1	18.07.2008	REYNDARTEIKNING	BIO

DAGS, UNDRISKRIFAR: NAFN OG KT. SAMREINGARHÖNNUÐAR:
 UNDRISKRIF SAMREINGARHÖNNUÐAR: *[Signature]*

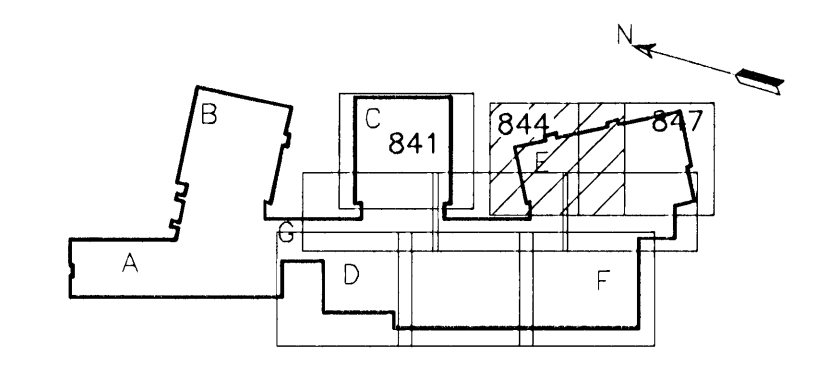

VGK HÖNNUN
 GRÉNSÁSVÉGI 1 · 108 REYKJAVÍK · Sími: 422 3000 · Fax: 422 3001
 VEFANG: www.vgkhonnun.is · NETFANG: vgkhonnun@vgkhonnun.is

HEITI TEIKNINGAR:
HRAUNVALLASKÓLI 2. ÁF.
 DREKAVELLIR 9, HAFNARFIRÐI

HEITI TEIKNINGAR:
 LOFTRÆSIKERFI
 3. HÆÐ, GRUNNMYND

MÆLT:	TEIKNAD:	GEYMSLUNGUR:	VNR:
	AÖH		3.151.218
HANNAÐ:	YRFRFARÐ:	MKV:	NR. TEIKNINGAR:
BIO	JGG	1:50	L2-844
DAGS, UNDRISKRIFAR:	NAFN OG KT. HÖNNUÐAR:		
31.12.2008	VGK-HÖNNUN hf	430572-0169	
UNDRISKRIF HÖNNUÐAR:	ÓTGÁFA:		
LAHUS ARS/ELSSON	R1		

3. HÆÐ, GRUNNMYND
 MKV. 1