
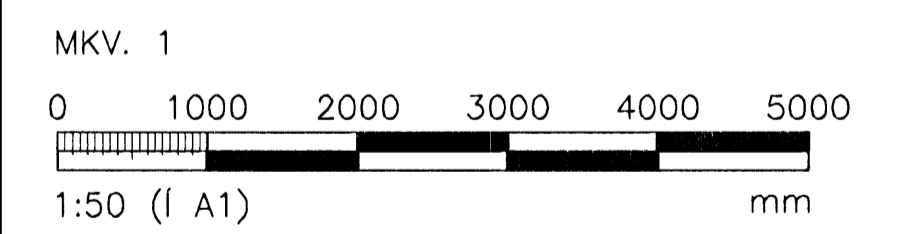
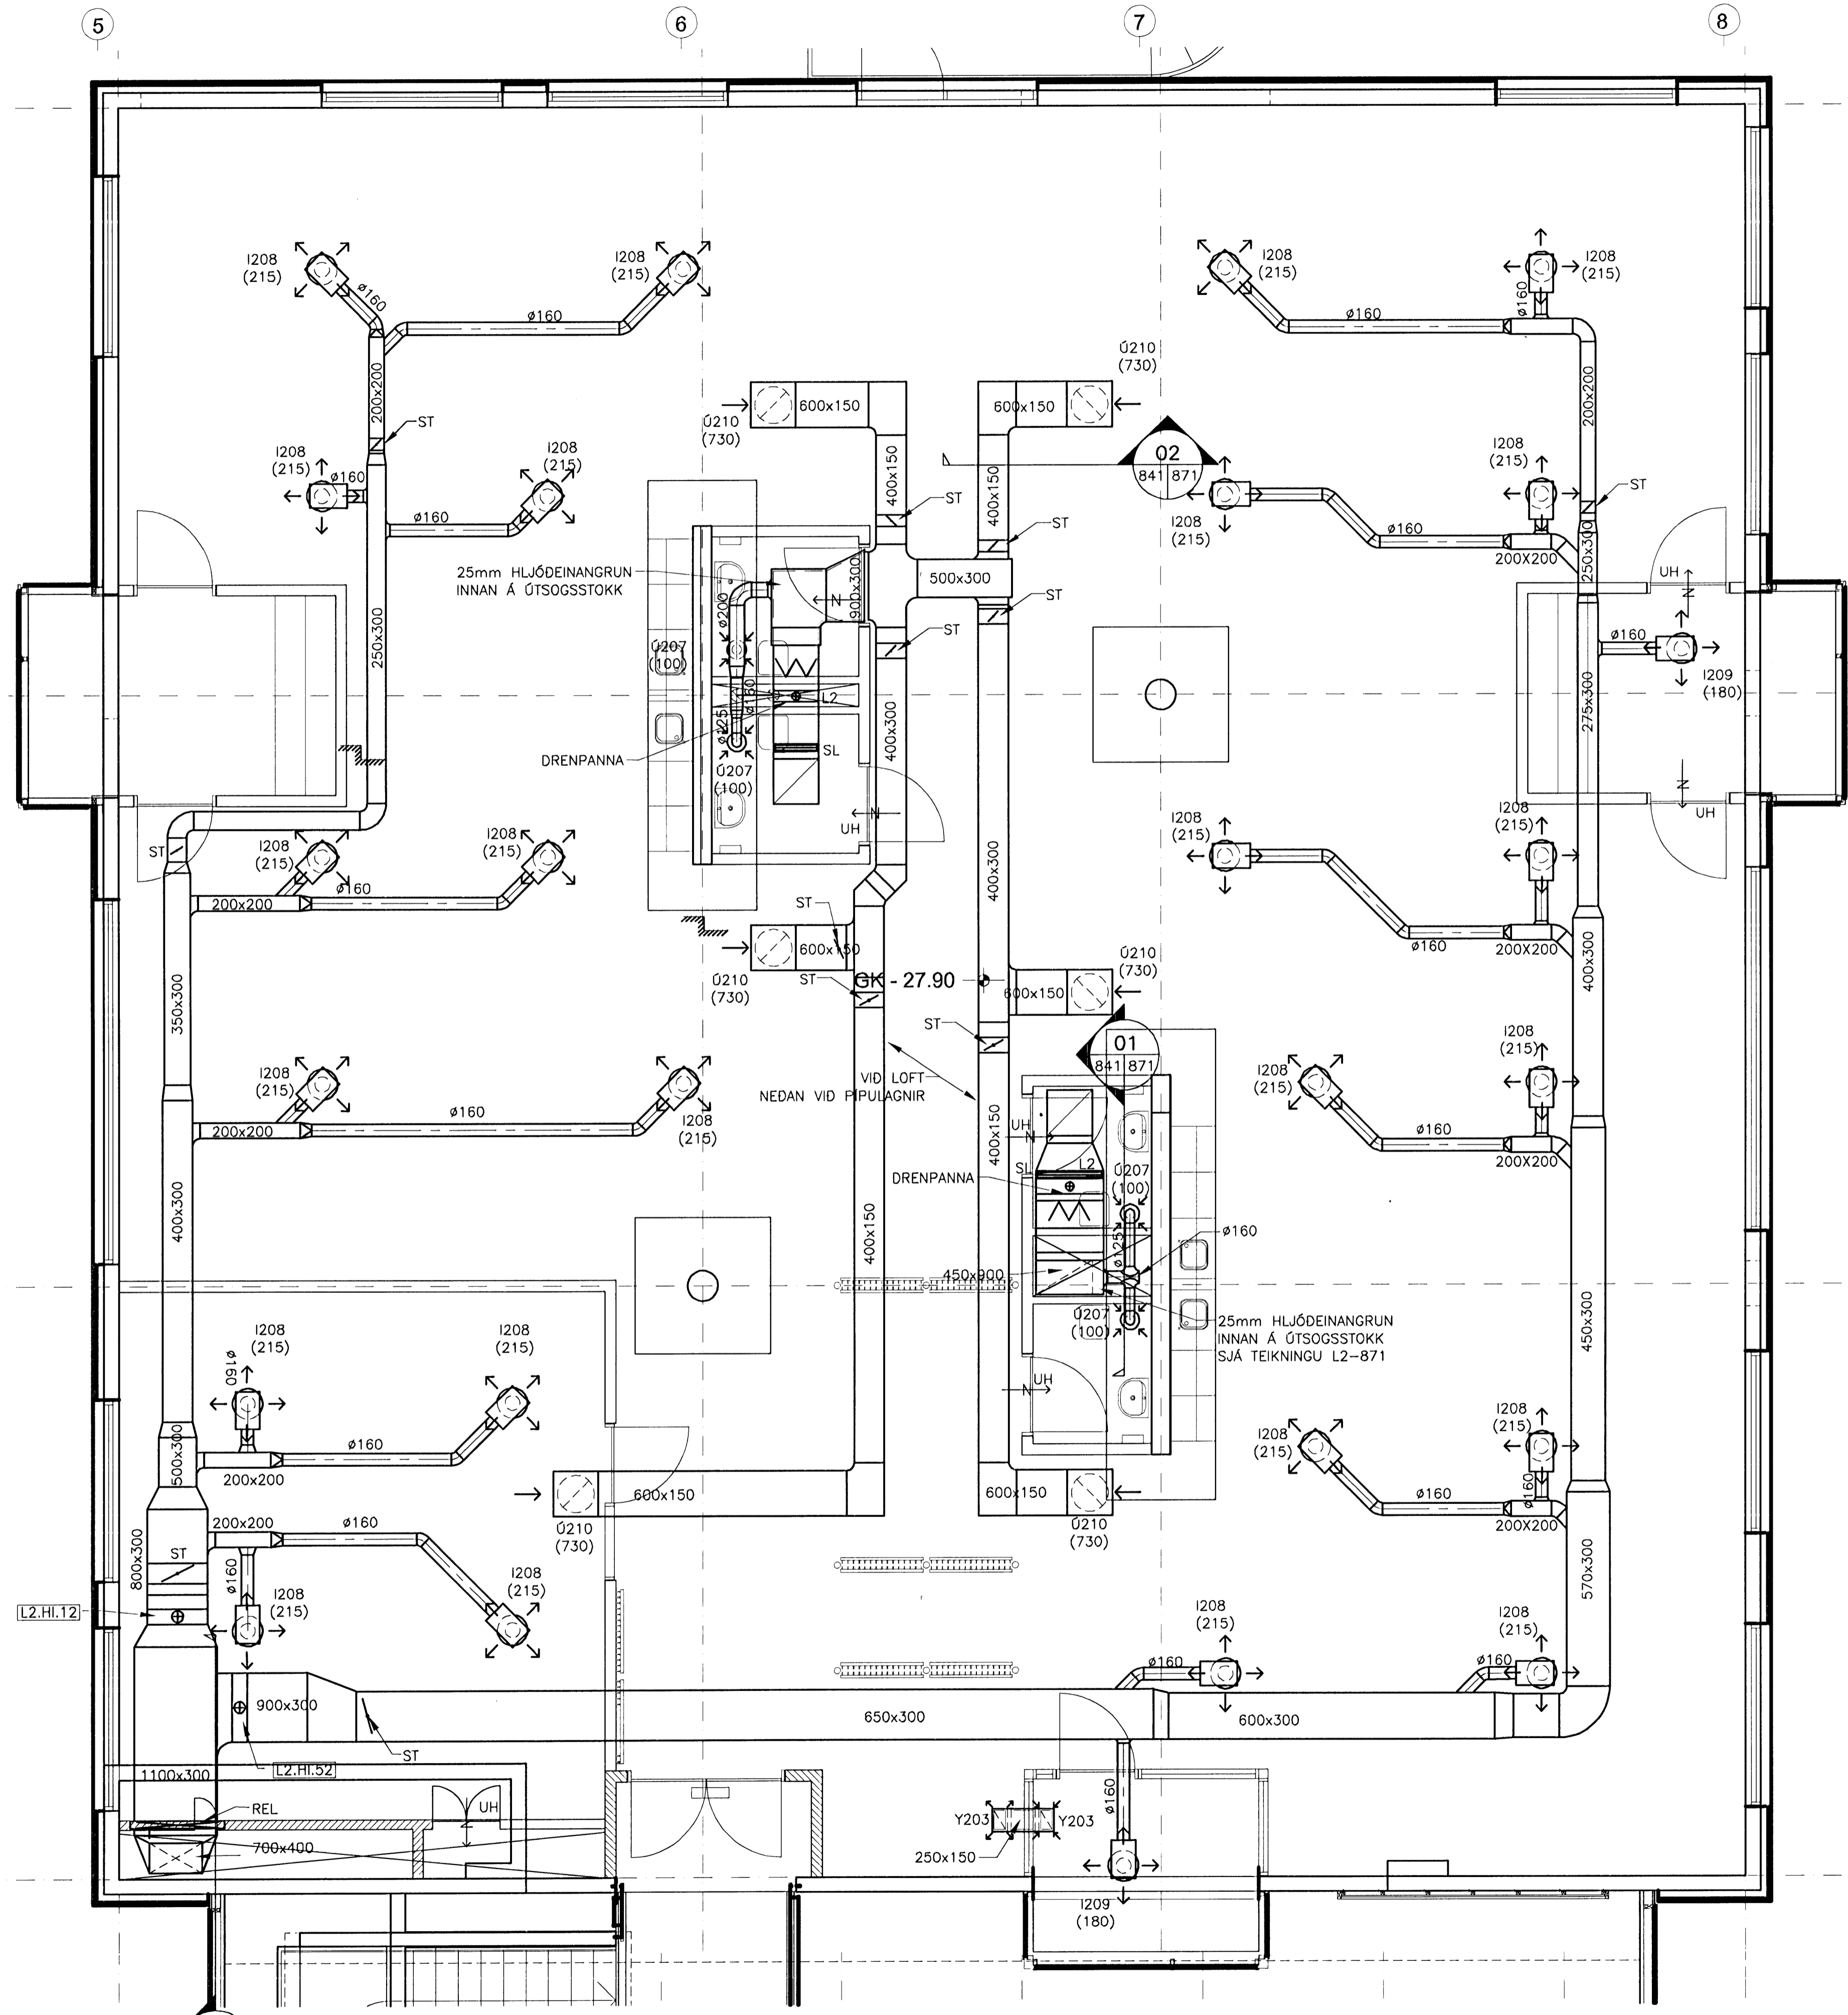


ÓTGÁFUERILL			
NÚMÉR:	DAGS:	SKRIFINGAR:	HANNAÐ:
B1	12.12.2006	BYGGINGARTEIKNING	BIO
B2	01.03.2007	SNID	BIO
B3	27.07.2007	STOKKAR DREIFARAR FERDIR	BIO
R1	18.07.2008	REYNDARTEIKNING	BIO

DAGS. UNDIRSKRIFTAR:      NAFN OG KT. SAMRÆMINGARHÖNDUÐAR:  
UNDIRSKRIFT SAMRÆMINGARHÖNDUÐAR: *[Signature]*

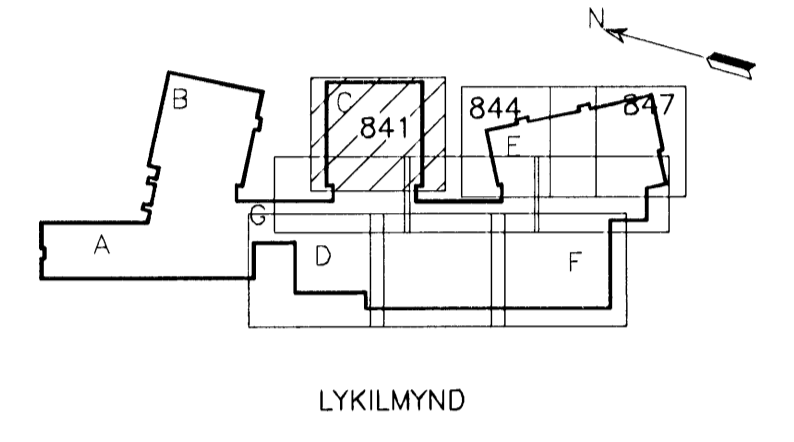

ÖLL AFNOT OG AFRITUN TEIKNINGAR, AD HLUTA EDA HEILD, ER HÁÐ SKRIFLEGU LEYFI HÖFUNDA.

**VGK HÖNNUN**  
RENSÁSVEGI 1 - 108 REYKJAVÍK - Sími: 422 3000 - Fax: 422 3001  
VEFFANG: www.vgkhonnun.is - NETFANG: vgkhonnun@vgkhonnun.is

HRAUNVALLASKÓLI 2. ÁF.  
DREKAVELLIR 9, HAFNARFIRÐI

LOFTRÆSIKERFI:  
3. HÆÐ, GRUNNMYND

MÆLI:	TEIKNAR:	GEYMSLUNUMER:	VNR:
BIO	YFIRFARID:	MKV:	3.151.218
DAGS UNDIRSKRIFTAR:	NAFN OG KT. HÖNDUÐAR:		NR. TEIKNINGAR:
31.12.2008	VGK-HÖNNUN HF	4.30572-0169	<b>L2-841</b>
UNDIRSKRIFT HÖNDUÐAR:			ÓTGÁFA:
LAHUS AHS-ELSSON			R1

3. HÆÐ, GRUNNMYND  
MKV. 1

10  
641873