



Samþykkt bann
17 FEB 2009
 Byggingafrútrúinn í Hafnarfirði
 F.h. Hrólfur S. Gunnlaugsson

ÓTGAUFERILL		
NÚMÉR:	DAGS:	SKRÁNGAR:
B1	12.12.2006	BYGGINGARTEIKNING
B2	26.10.2007	STÆKKUN HÖSS
R1	18.07.2008	REYNDARTEIKNING
DAGS. UNDRISKRIFTAR:		NAFN OG KT. SAMRÆMINGARHÖNNUÐAR:
UNDRISKRIFT SAMRÆMINGARHÖNNUÐAR:		

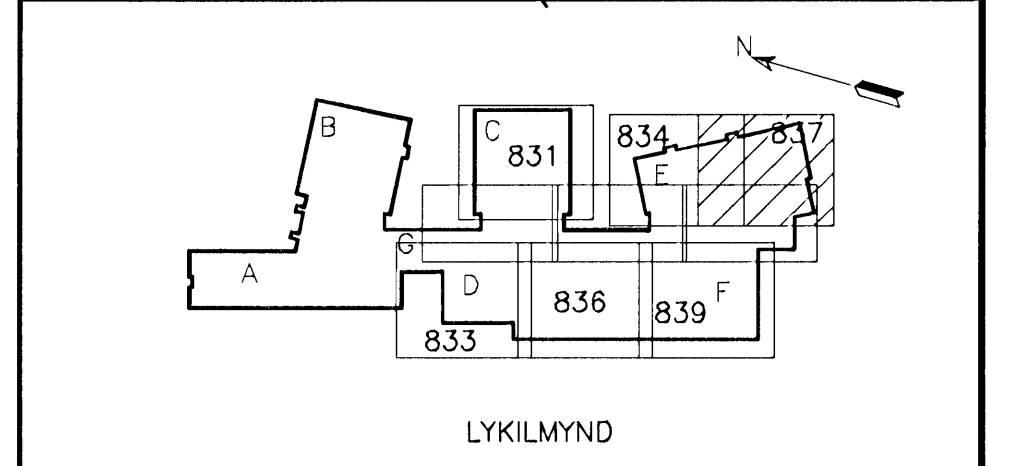

MÆLI:	TEIKNAR:	GEMSLUNUMER:	VNÚR:
HANNAÐ:	YFIRFARÐ:	MKV:	NR. TEIKNINGAR:
DAGS. UNDRISKRIFTAR:	NAFN OG KT. HÖNNUÐAR:	L2-837	
UNDRISKRIFT HÖNNUÐAR:	LÁRUS ÁRS/ELSSON		ÓTGAFA:

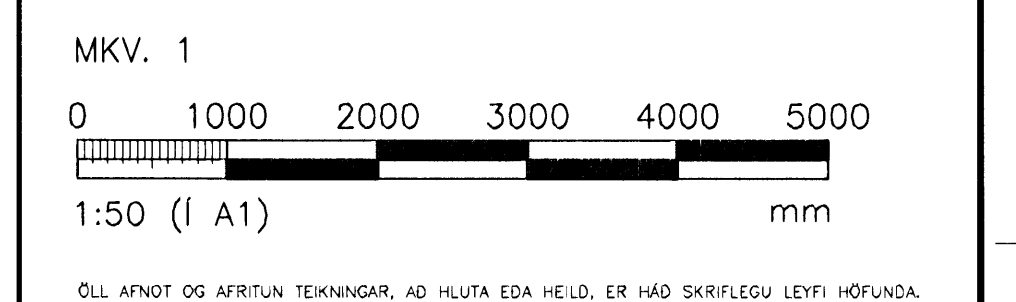

ÖLL AFNÓT OG AFRITUN TEIKNINGAR, AD HLUTA EDA HEILD, ER HÁÐ SKRIFLEGU LEYFI HÖFUNDA.

VGK HÖNNUN
 GRENSÁSVEGI 1 · 108 REYKJAVÍK · Sími: 422 3000 · FAX: 422 3001
 VEFANG: www.vgkhonnun.is · NETFANG: vgkhonnun@vgkhonnun.is

HRAUNVALLASKÓLI 2. ÁF.
DREKAVELLIR 9, HAFNARFIRÐI

HEITI TEIKNINGAR:
LOFTRÆSIKERFI:
2. HÆÐ, GRUNNMÝND

GRUNNMÝND
 MKV. 1

MÆLI:	TEIKNAR:	GEMSLUNUMER:	VNÚR:
HANNAÐ:	YFIRFARÐ:	MKV:	NR. TEIKNINGAR:
DAGS. UNDRISKRIFTAR:	NAFN OG KT. HÖNNUÐAR:	L2-837	
UNDRISKRIFT HÖNNUÐAR:	LÁRUS ÁRS/ELSSON		ÓTGAFA: