


Samþykkt þann
 17 FEB 2009
 Byggingafulltrúinn í Hafnarfirði
 F.h. Hrólfur S. Gunnlaugsson



ÚTGÁFUERILL

| NUMER: | DAGS: | SKRÁNGAR: | HANNAÐ: |
|--------|------------|-------------------|---------|
| B1 | 12.12.2006 | BYGGINGARTEIKNING | BIO |
| R1 | 18.07.2008 | REYNDARTEIKNING | BIO |

DAGS. UNDRISKRIFTAR: NAFN OG KT. SAMREINGARHÖNNUNAR:
 UNDRISKRIFT SAMREINGARHÖNNUNAR: *[Signature]*

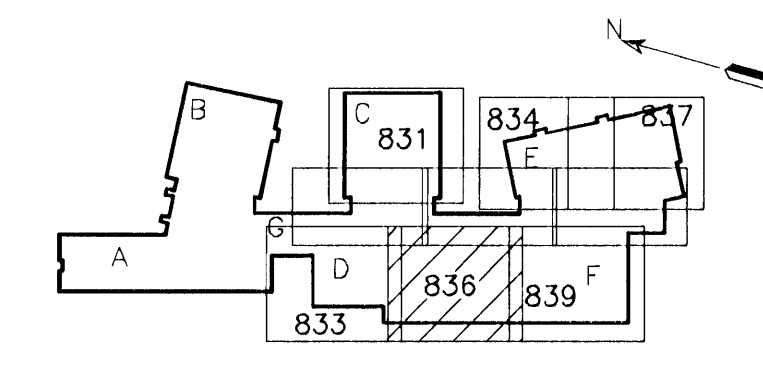

LYKILMYND

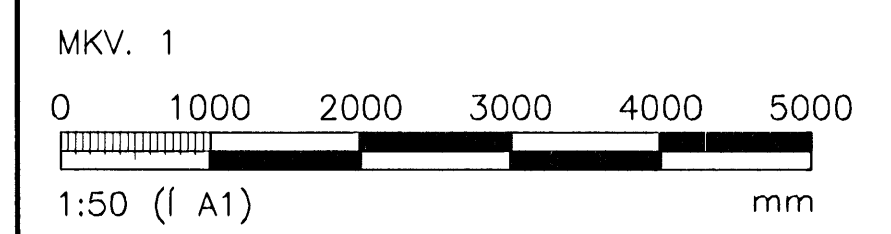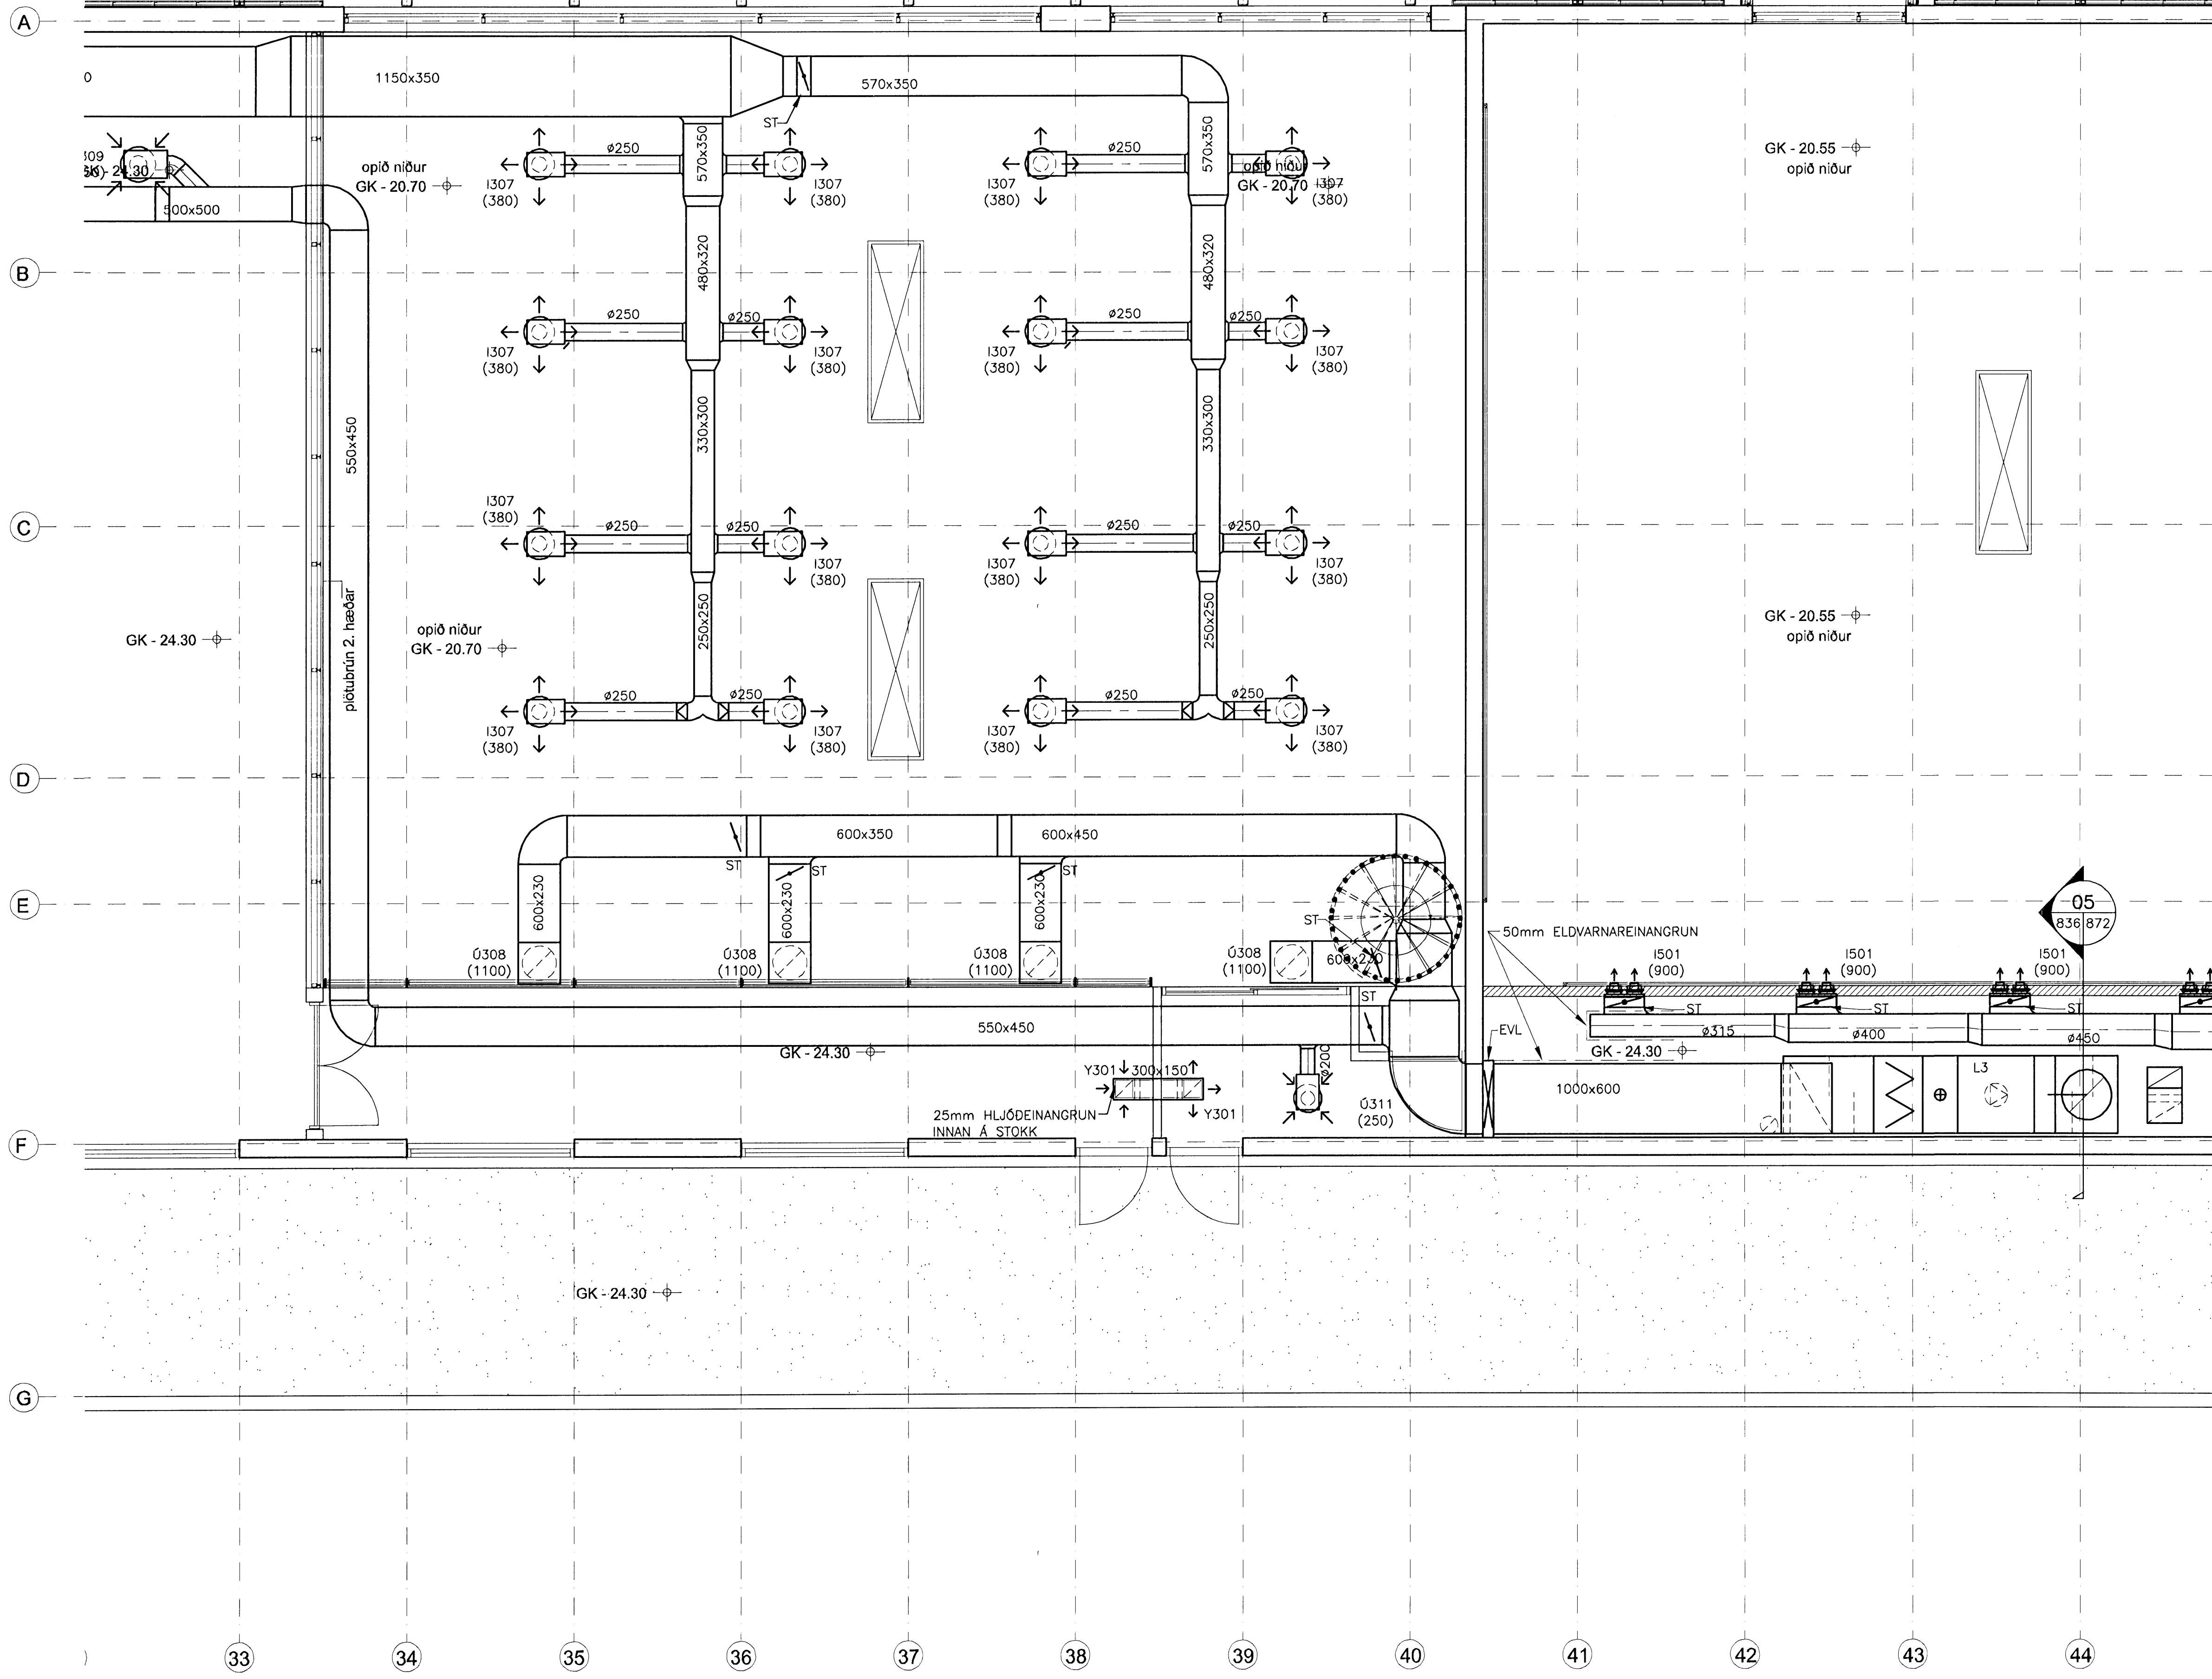

ÖLL AFNOT OG AFRTUN TEIKNINGAR, AD HLUFTA EDA HEILD, ER HÁÐ SKRIFLEGU LEYFI HÖFUNDA.

VGK HÖNNUN
 GRENSÁSVÆGI 1 · 108 REYKJAVÍK · Sími: 422 3000 · Fax: 422 3001
 VEFFANG: www.vgkhonnun.is · NETFANG: vgkhonnun@vgkhonnun.is

HEITI VERKS:
HRAUNVALLASKÓLI 2. ÁF.
 DREKAVELLIR 9, HAFNARFIRDI

HEITI TEIKNINGAR:
 LÖFTRÁSÍKERFI:
 2. HÆÐ, GRUNNMYND

| | | | | |
|-----------------------|-----------------------|-------------|---------------|-----------------|
| MILT: | TEIKNAD: | ÁÖH | GETISLUNUMER: | LVNR: |
| HANNAÐ: | YFIRFARÐ: | MKV: | 1:50 | NR. TEIKNINGAR: |
| DAGS. UNDRISKRIFTAR: | NAFN OG KT. HÖNNUNAR: | | | L2-836 |
| UNDRISKRIFT HÖNNUNAR: | VGK-HÖNNUN hf | 430572-0169 | | ÓTGÁFA: |
| LARUS ARS/ELSSON | | 20080625119 | | R1 |

GRUNNMYND
 MKV. 1