




ÓTGÁFUFRILL

NÚMÉR:	DAGS:	SKRIFINGAR:	HANNAÐ:
B1	11.01.2008	BYGGINGARTEIKNING	BIO
R1	18.07.2008	REYNDARTEIKNING	BIO

DAGS. UNDIRSKRIFTAR: NAFN OG KT. SAMRÆMINGARHÖNNUNGAR:  
 UNDIRSKRIFT SAMRÆMINGARHÖNNUNGAR: *[Signature]*

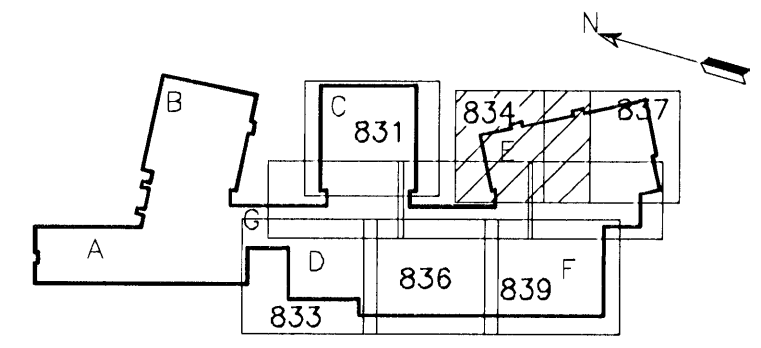

LYKILMYND

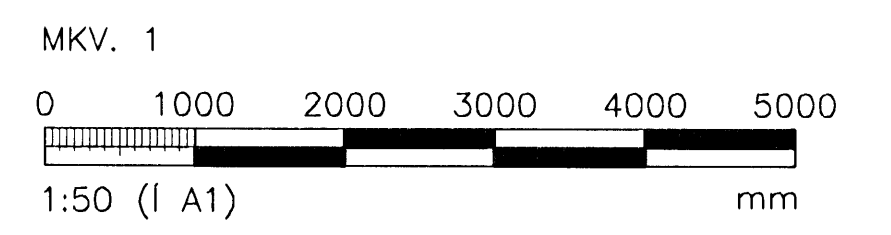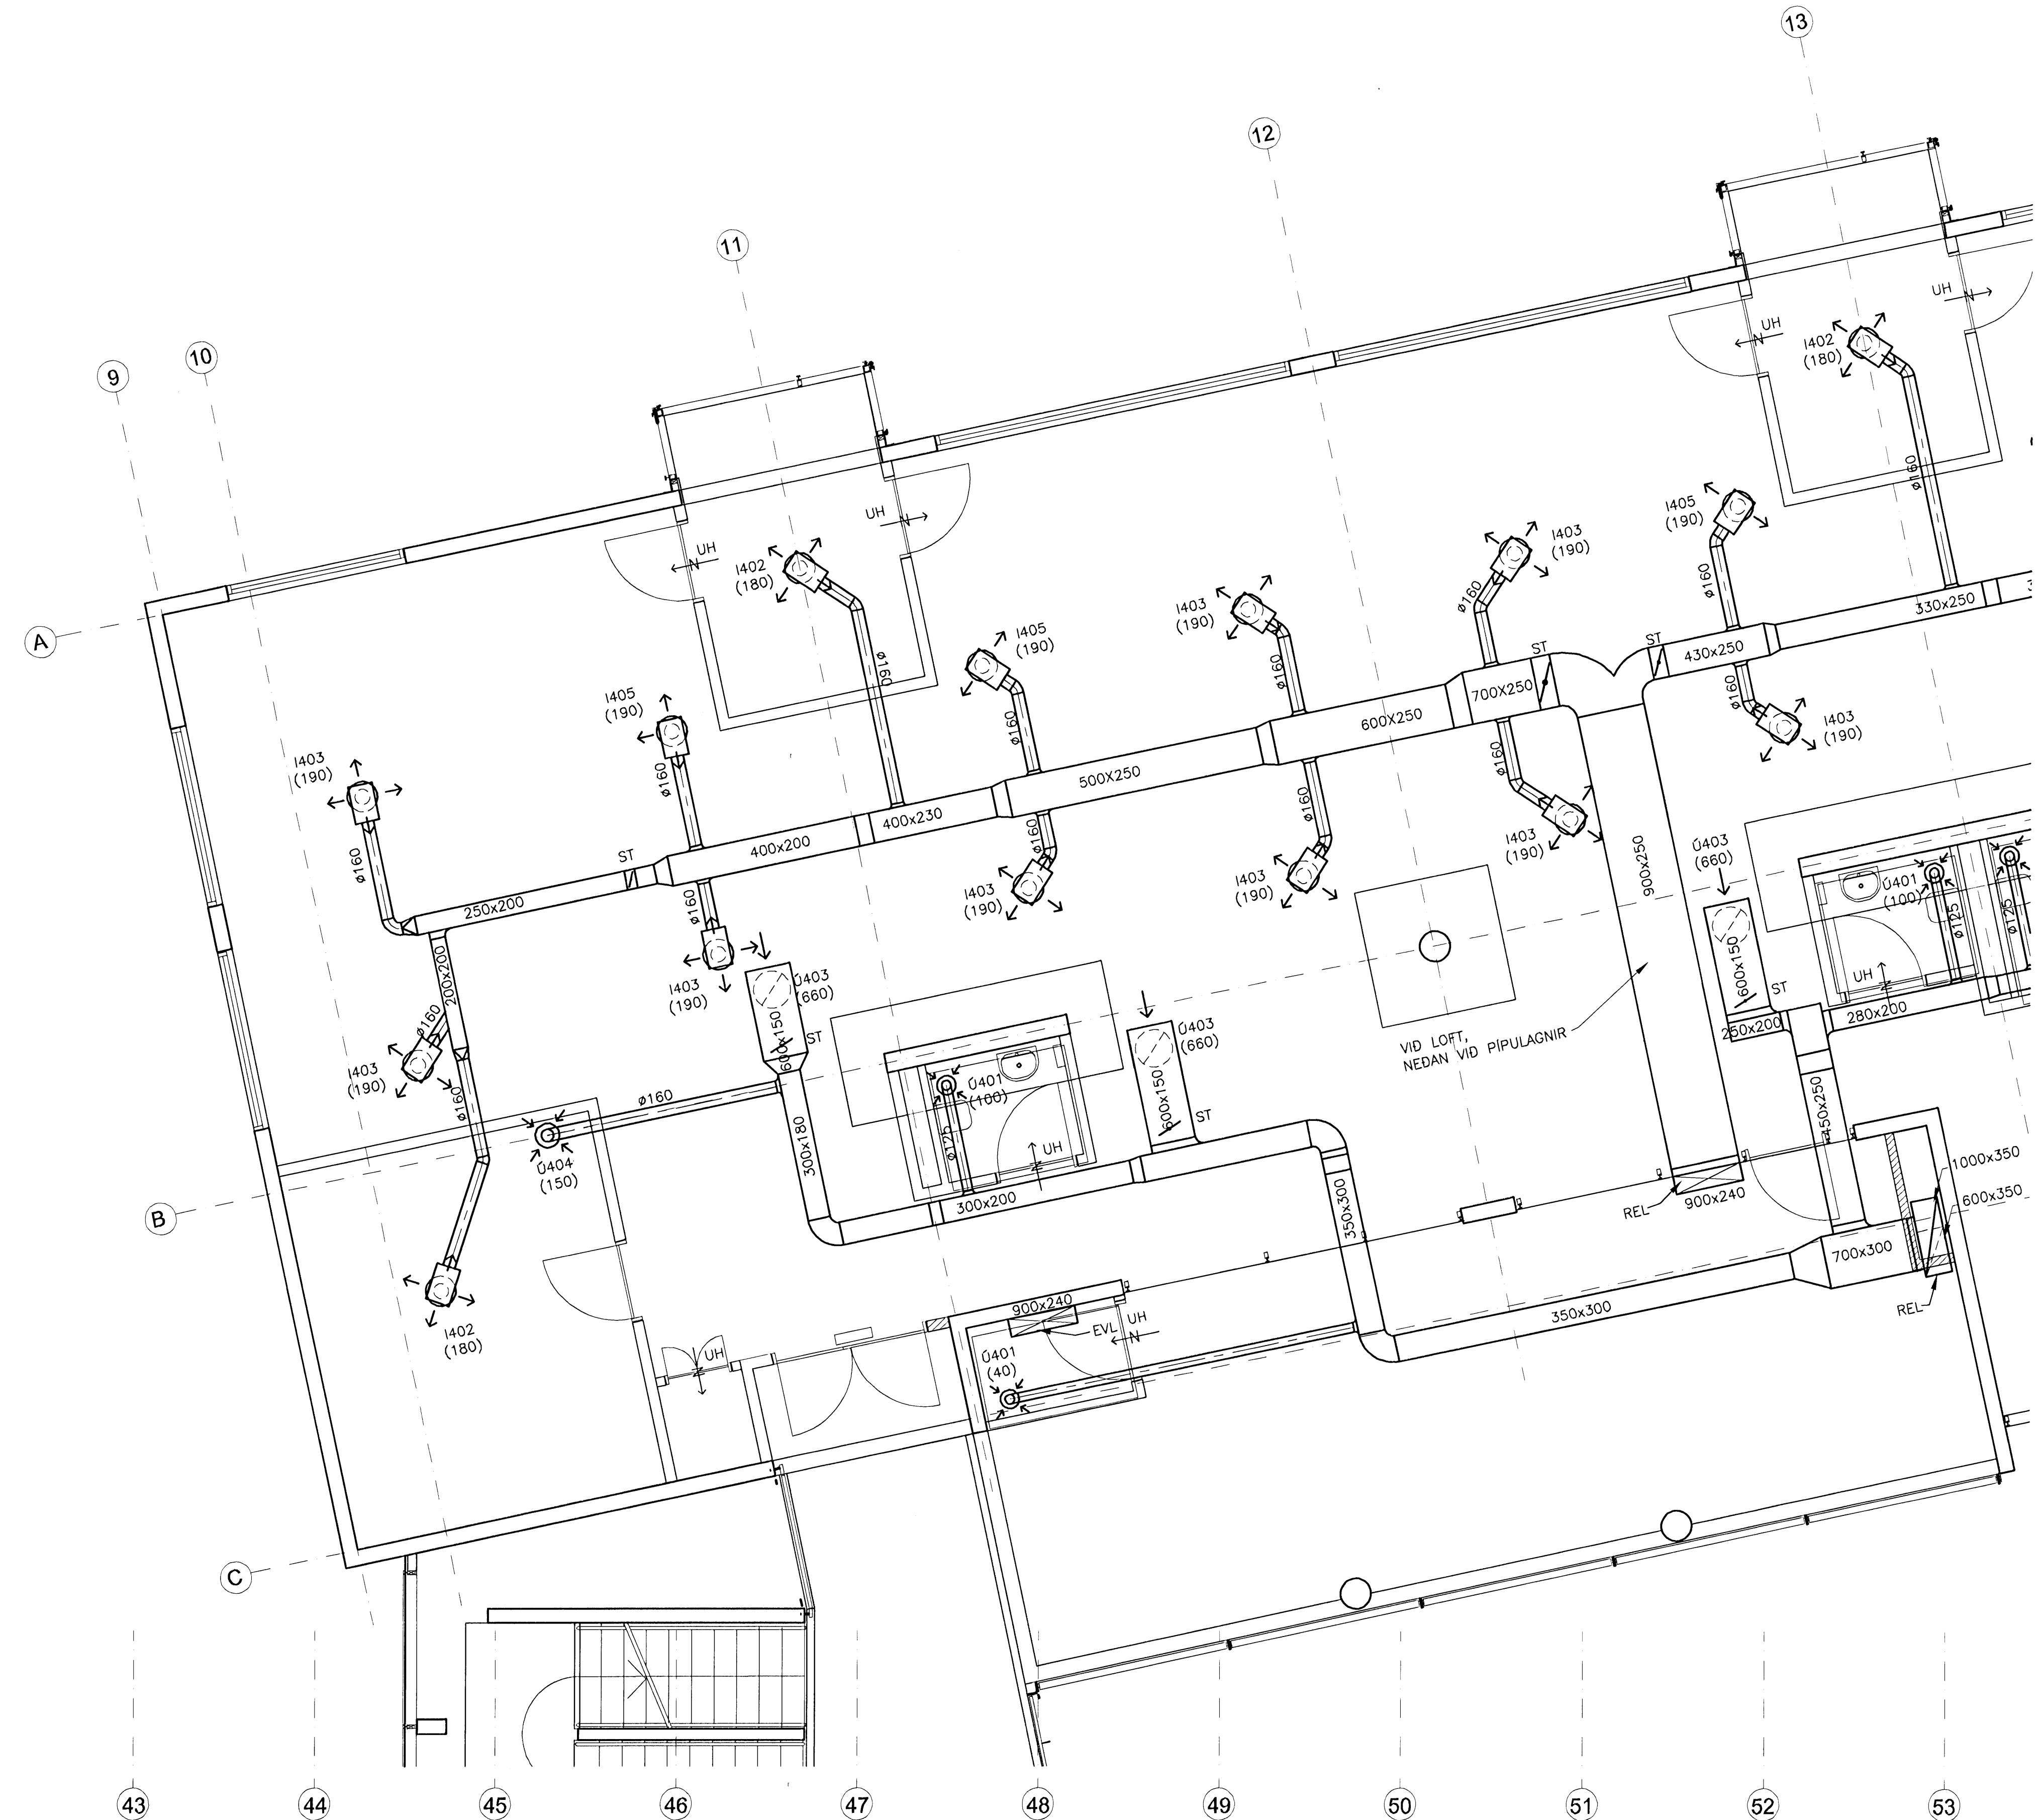

ÖLL AFNOT OG AFRITUN TEIKNINGAR, AD HLUATA EDA HEILD, ER HÁÐ SKRIFLEGGU LEYFI HÖFUNDA.

**VGK HÖNNUN**  
 GRENSÁSVEGI 1 · 108 REYKJAVÍK · Sími: 422 3000 · Fax: 422 3001  
 VEFANG: www.vgkhonnun.is · NETFANG: vgkhonnun@vgkhonnun.is

HEITI VERKS:  
**HRAUNVALLASKÓLI 2. ÁF.**  
**DREKAVELLIR 9, HAFNARFIRÐI**

HEITI TEIKNINGAR:  
**LOFTRÆSIKERFI:**  
**2. HÆÐ, GRUNNMYND**

MELT:	TEIKNAD:	GETISSLUNUMER:	VNR:
HANNAÐ:	YFIRFARÐ:	MKV:	NR. TEIKNINGAR:
DAGS. UNDIRSKRIFTAR:	NAFN OG KT. HÖNNUNGAR:	430572-0169	<b>L2-834</b>
UNDIRSKRIFT HÖNNUNGAR:	LÁRUS ÁRS/ELSSON	20080625119	ÓTGÁFA: R1

GRUNNMYND  
 MKV. 1