
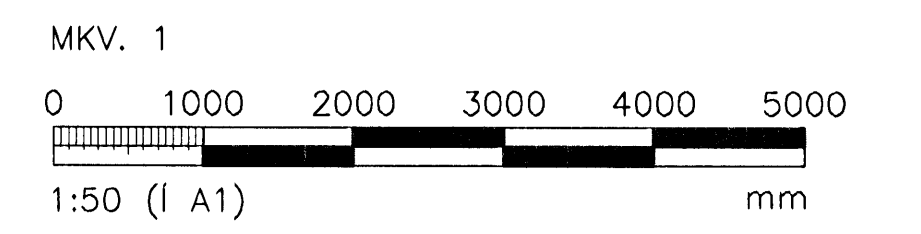


Samþykkt þann
 17 FEB 2009
 Byggingafulltrúinn / Hafnarfirði
 F.h. Hrólfur S. Gunnlaugsson

ÓTGÁFUFERILL			
NÖMUR:	DAGS:	SKRIFINGAR:	HANNAÐ:
B1	12.12.2006	BYGGINGARTEIKNING	BIO
B2	01.03.2007	SNID	BIO
B3	22.06.2007	REYK- OG ELDVARNARLOKUR	BIO
R1	18.07.2008	REYNDARTEIKNING	BIO

DAGS. UNDIRSKRIFTAR: NAFN OG KT. SAMRÆMINGARHÖNNUNGAR:
 UNDIRSKRIFT SAMRÆMINGARHÖNNUNGAR:

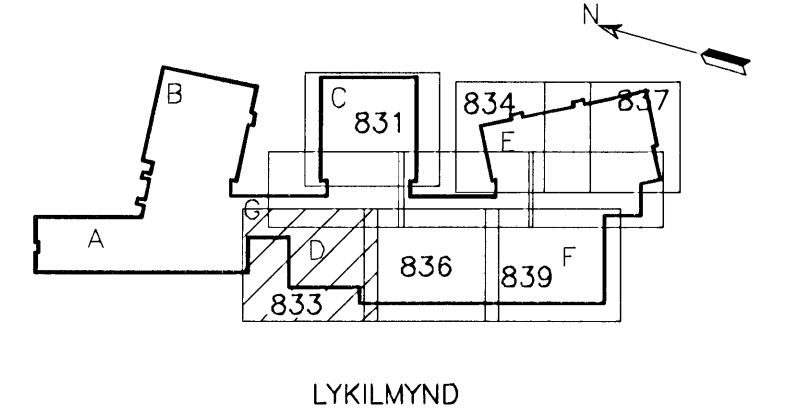

ÖLL AFNOT OG AFRTUN TEKningar, AD HLUta EDA HEILD, ER HÁÐ SKRIFLEGU LEYFI HÖFUNDA.

VGK HÖNNUN
 GRENSÁSVEGI 1 · 108 REYKJAVÍK · SíMI: 422 3000 · FAX: 422 3001
 VEFfang: www.vgkhonnun.is · NETfang: vgkhonnun@vgkhonnun.is

HEITI VERKS:
HRAUNVALLASKÓLI 2. ÁF.
 DREKAVELLIR 9, HAFNARFIRÐI

HEITI TEKningar:
 LOFTRÆSIKERFI:
 2. HÆÐ, GRUNNMYND

MELT:	TEKNAÐ:	GEYMSLUNGWER:	VNR:
HANNAÐ:	YFRFARB:	MKV:	NR. TEKningar:
DAGS. UNDIRSKRIFTAR:	NAFN OG KT. HÖNNUNGAR:		L2-833
UNDIRSKRIFT HÖNNUNGAR:	LÁRUS ÁRS/ELSSON	2008625119	ÓTGÁFA: R1

GRUNNMYND
 MKV. 1