


ÓTGAUFERILL


| NR: | DAGS:      | SKYRINGAR:             | HANNAÐ: |
|-----|------------|------------------------|---------|
| B1  | 12.12.2006 | BYGGINGARTEIKNING      | BIO     |
| B2  | 01.03.2007 | SNID                   | BIO     |
| B3  | 24.05.2007 | STOKKUR FERÐUR         | BIO     |
| B4  | 27.07.2007 | NFR STOKKUR OG VENTILL | BIO     |
| R1  | 18.07.2008 | REYNDARTEIKNING        | BIO     |

ÞAGS. UNDRISKRIFTAR: NAFN OG KT. SAMRÁMINGARHÖNNUNAR:

UNDRISKRIFT SAMRÁMINGARHÖNNUNAR:

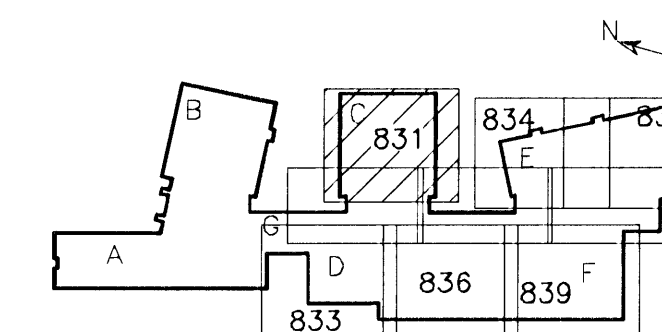

LYKILMYND

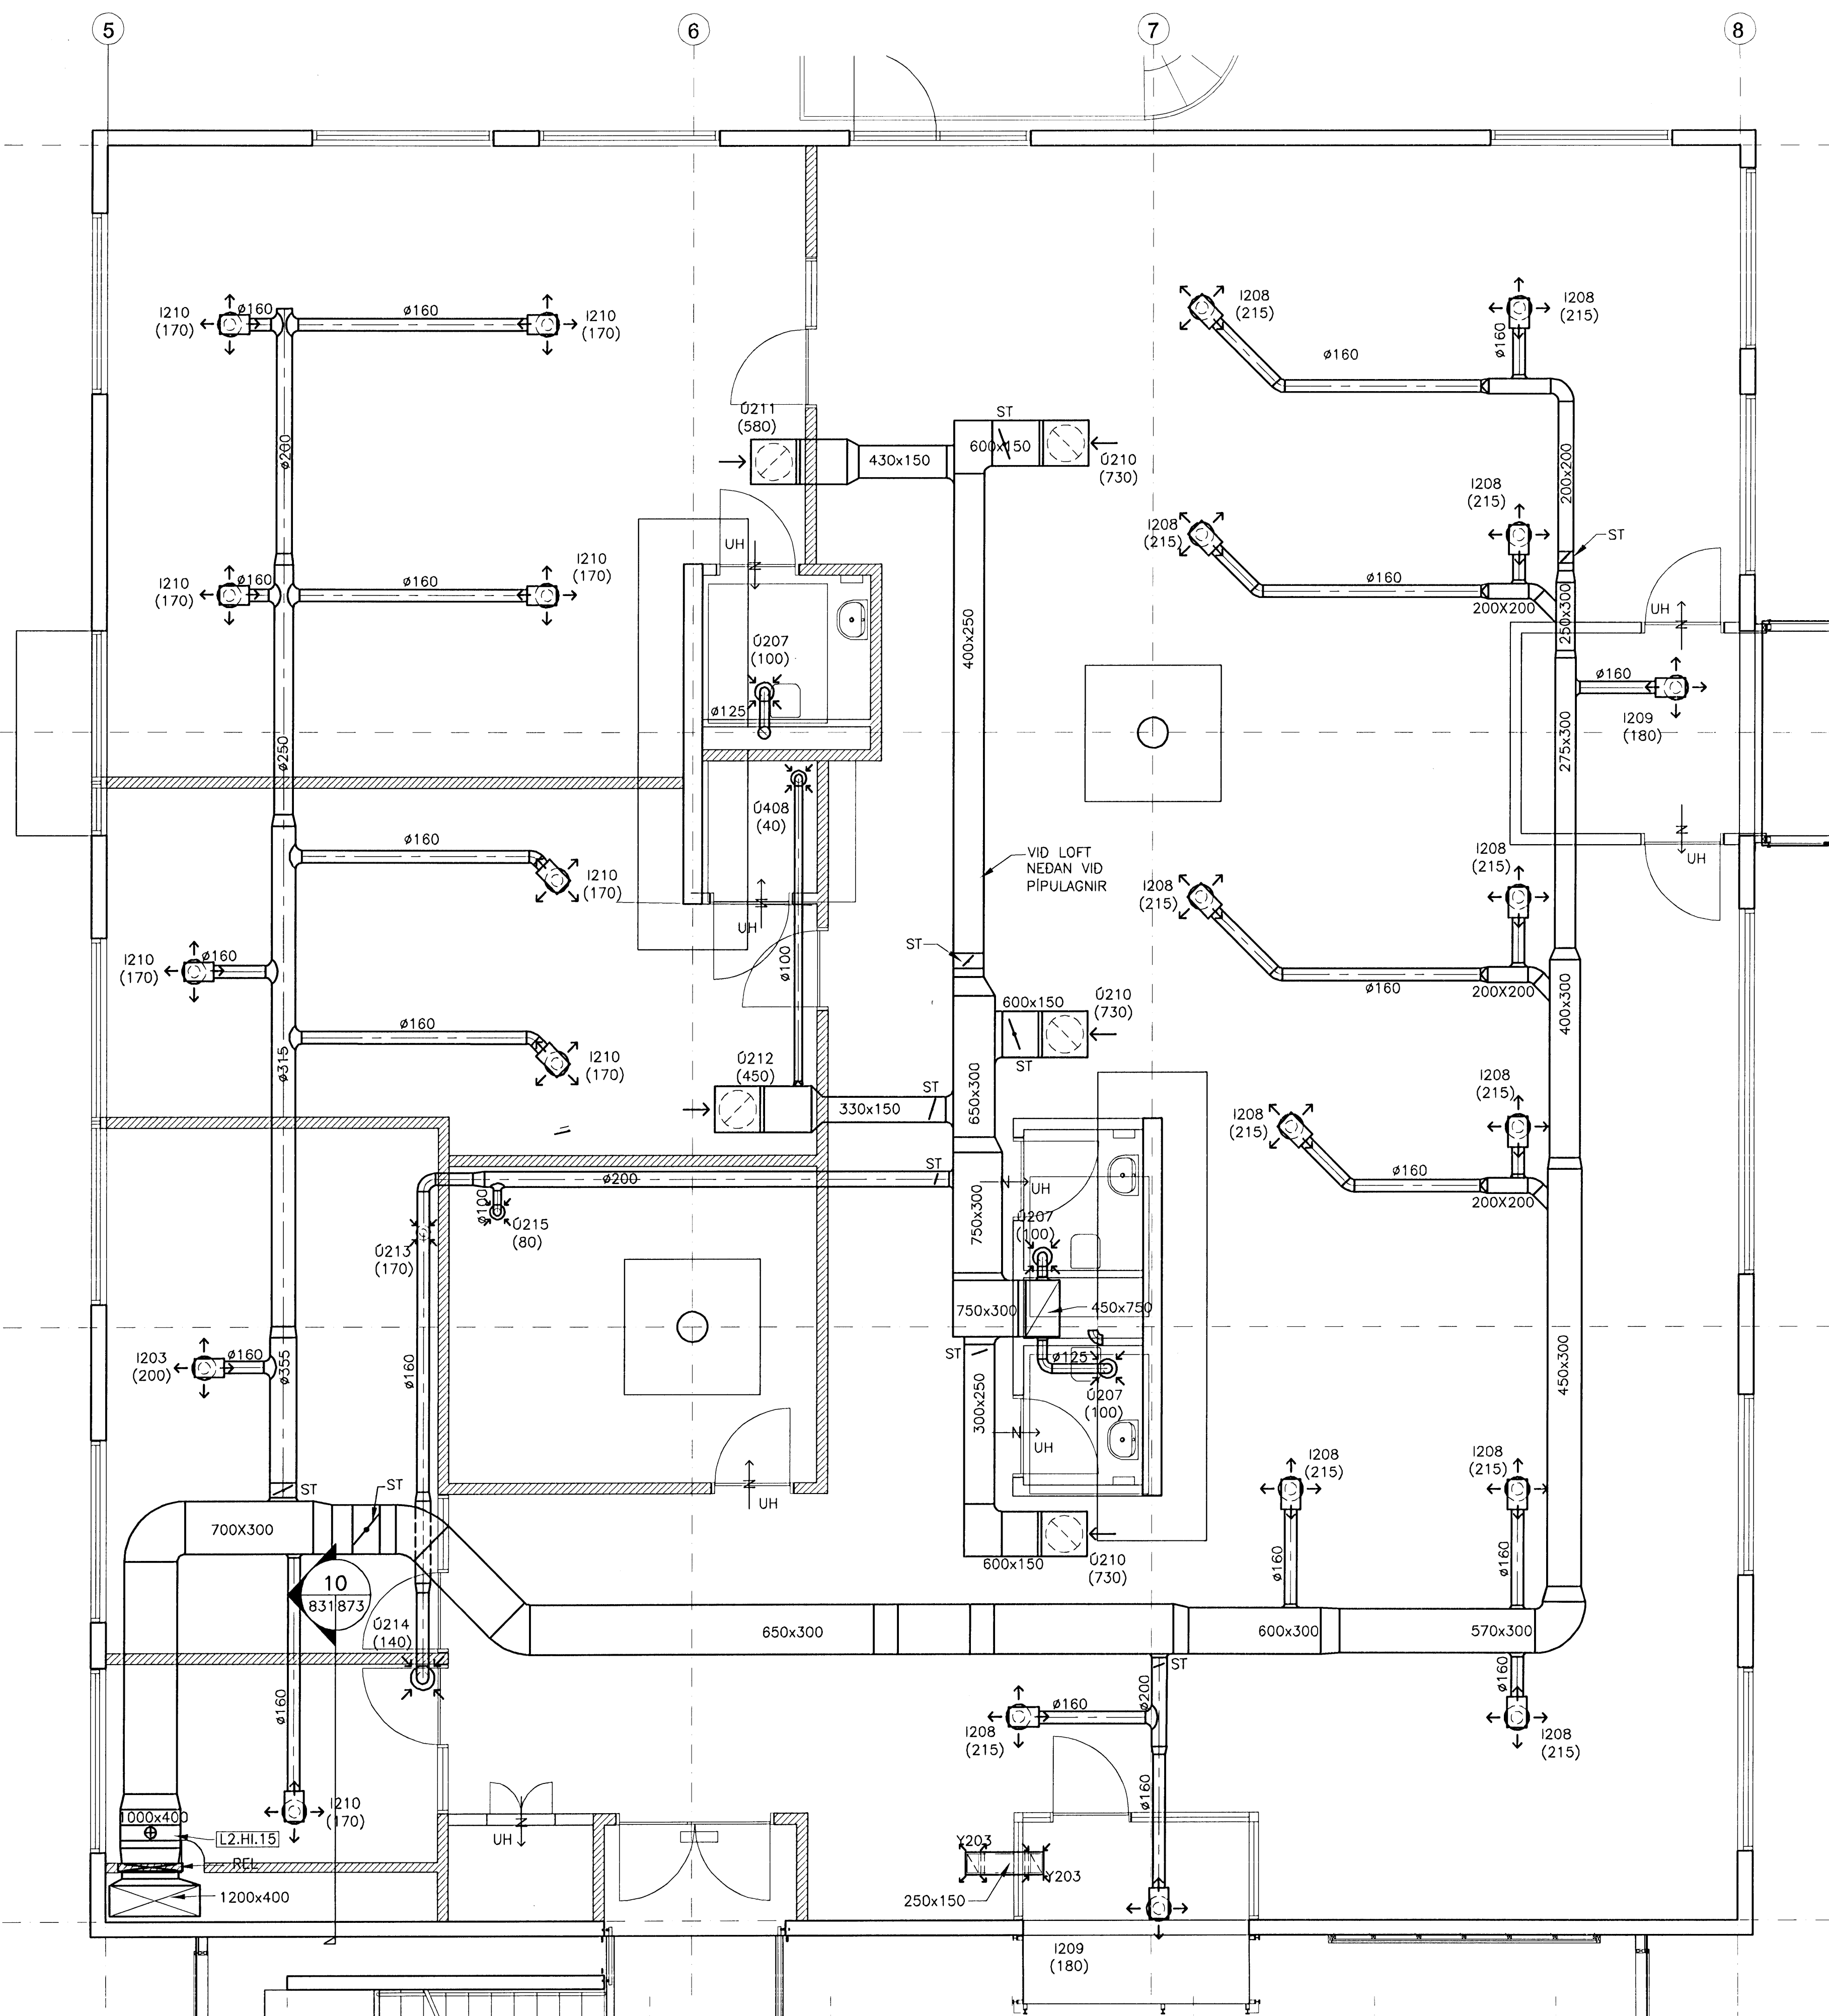

MKV. 1



1:50 (I A1) mm

ÖLL AFNOT OG AFRITUN TEIKNINGAR, AD HLUTA EDA HEILD, ER HÁÐ SKRIFLEGU LEYFI HÖFUNDA.

**VGK HÖNNUN**

GRENSÁSVEGI 1 · 108 REYKJAVÍK · Sími: 422 3000 · Fax: 422 3001  
VEFFANGI: www.vgkhonnun.is · NETFANGI: vgkhonnun@vgkhonnun.is

HEITI VERKS:

**HRAUNVALLASKÓLI 2. ÁF.**  
DREKAVELLIR 9, HAFNARFIRDI

HEITI TEIKNINGAR:

LÖFTRÆSIKERFI:  
2. HÆÐ, GRUNNMYND

| MYND:                 | TEIKNAR:              | GEYMSLUNUMER: | VNR:            |
|-----------------------|-----------------------|---------------|-----------------|
| HANNAÐ:               | YFIRFARID:            | MKV:          | NR. TEIKNINGAR: |
| ÞAGS. UNDRISKRIFTAR:  | NAFN OG KT. HÖNNUNAR: | 4.30572-0169  | <b>L2-831</b>   |
| UNDRISKRIFT HÖNNUNAR: | LÁRUS ÁRSÆLSSON       | 2008625119    | ÓTGAFA:         |
|                       |                       |               | <b>R1</b>       |

GRUNNMYND  
MKV. 1