

1.HÆÐ, GRUNNMYND
MKV. 1


Samþykkt þann
17 FEB 2009
Byggingafulltrúinn / Hafnarfrófi
F.h. Hrólfur S. Gunnlaugsson

ÚTGÁFUFRILL


NÚMÉR	DAGS	SKRIFINGAR	HANNAÐ
B1	12.12.2006	BYGGINGARTEIKNING	BIO
B2	13.11.2007	STOKKUM BREYTT OG DREIFURUM BETT VID	BIO
B3	07.12.2007	ÝMSAR BREYTINGAR	BIO
R1	18.07.2008	REYNDARTEIKNING	BIO

DAGS. UNDIRSKRIFTAR: NAFN OG KT. SAMRÆMINGARHÖNNUNAR:

UNDIRSKRIFT SAMRÆMINGARHÖNNUNAR:

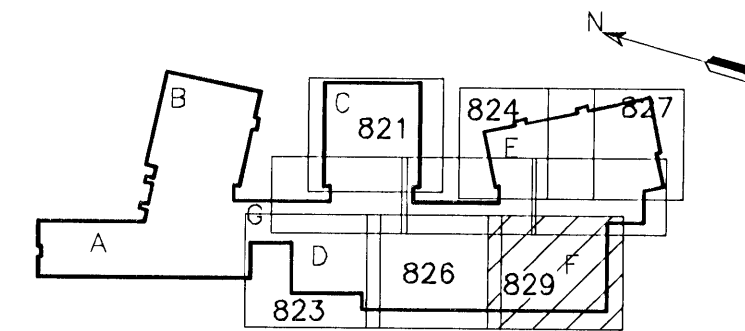

LYKILMYND

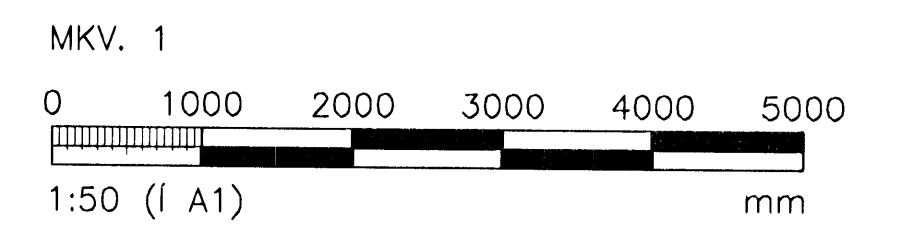

ÖLL AFNOT OG AFRITUN TEIKNINGAR, AD HLUTA EDA HEILO, ER HÁÐ SKRIFLEGGU LEYFI HÖFUNDA.

VGK HÖNNUN
GRENSÁSVEGI 1 · 108 REYKJAVÍK · Sími: 422 3000 · Fax: 422 3001
VEFFANG: www.vgkhonnun.is · NETFANG: vgkhonnun@vgkhonnun.is

HEITI VERKS:
HRAUNVALLASKÓLI 2. ÁF.
DREKAVELLIR 9, HAFNARFIRÐI

HEITI TEIKNINGAR:
LOFTRÆSIKERFI:
1. HÆÐ, GRUNNMYND

MELT:	TEIKNING:	ÁCH/STO	GEYMSLUNÚMÉR:	VNR:
HANNAÐ:	YFIRFARID:	MKV:	1:50	NR. TEIKNINGAR:
DAGS. UNDIRSKRIFTAR:	NAFN OG KT. HÖNNUNAR:			L2-829
UNDIRSKRIFT HÖNNUNAR:	VGK-HÖNNUN hf	430572-0169	ÚTGÁFA:	R1
	LÁRUS ÁRÆLSSON	2008625119		