

Samþykkt þann


17 FEB 2009

Byggingafróðingur / Hafnarfróði
F.h. Hrólfur S. Gunnlaugsson


ÚTGÁFUFRILL

NÚMÉR	DAGS	SKRIFINGAR	HANNAÐ
B1	12.12.2006	BYGGINGARTEIKNING	BIO
B2	26.10.2007	STÆKKUN HÖSSS	BIO
B3	04.02.2008	ELDVARNARLOKUR	BIO
R1	18.07.2008	REYNDARTEIKNING	BIO

DAGS-UNDIRSKRIFTAR: NAFN OG KT. SAMRÆMINGARHÖNNUNAR:
UNDIRSKRIFT SAMRÆMINGARHÖNNUNAR:

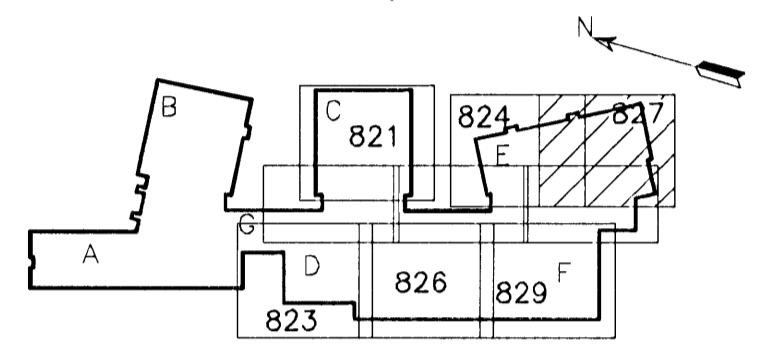

LYKILMYND

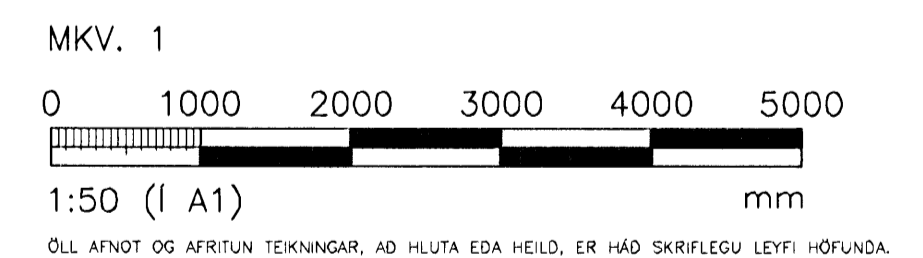

ÖLL AFNOT OG AFRITUN TEIKNINGAR, AD HLUTA EDA HEILD, ER HÁÐ SKRIFLEGU LEYFI HÖFUNDA.

VGK HÖNNUN
 GRENSÁSVEGI 1 · 108 REYKJAVÍK · Sími: 422 3000 · Fax: 422 3001
 VEFANG: www.vgkhonnun.is · NETFANG: vgkhonnun@vgkhonnun.is

HEITI VERKS:
HRAUNVALLASKÓLI 2. ÁF.
DREKAVELLIR 9, HAFNARFIRÐI

HEITI TEIKNINGAR:
LOFTRÆSIKEREI:
1. HÆÐ, GRUNNMYND

MELT:	TEIKNAD:	GEYMSLUNGUMER:	VNR:
	STO		3.151.218
HANNAÐ:	YFIRFARIÐ:	MKV:	NR. TEIKNINGAR:
BIO		1:50	
DAGS-UNDIRSKRIFTAR:	NAFN OG KT. HÖNNUNAR:	UNDIRSKRIFT HÖNNUNAR:	ÚTGÁFA:
31.12.2008	VGK-HÖNNUN hf	LÁRUS ÁRS/ELSSON	L2-827
		430572-0169	R1
		2008625119	