


1.HÆÐ, GRUNNMYND
MKV. 1


Samþykkt þann
17 FEB 2009
Byggingafráttirinn í Hafnarfirði
F.h. Hrólfur S. Gunnlaugsson

ÚTGÁFUERILL			
NÚMÉR	DAGS	SKÝRINGAR	HANNAÐ
B1	12.12.2006	BYGGINGARTEIKNING	BIO
B2	01.03.2007	SNÍÐ	BIO
B3	22.06.2007	REYK- OG ELDVARNARLOKUR. STILLILOKA FERÐ	BIO
B4	21.08.2007	SÉRÚTSOGUM BÆIT VID	BIO
R1	18.07.2008	REYNDARTEIKNING	BIO

DAGS. UNDRISKRIFTAFAR: NAFN OG KT. SAMRÆMINGARHÖNNUNAR:
UNDRISKRIFT SAMRÆMINGARHÖNNUNAR: *[Signature]*

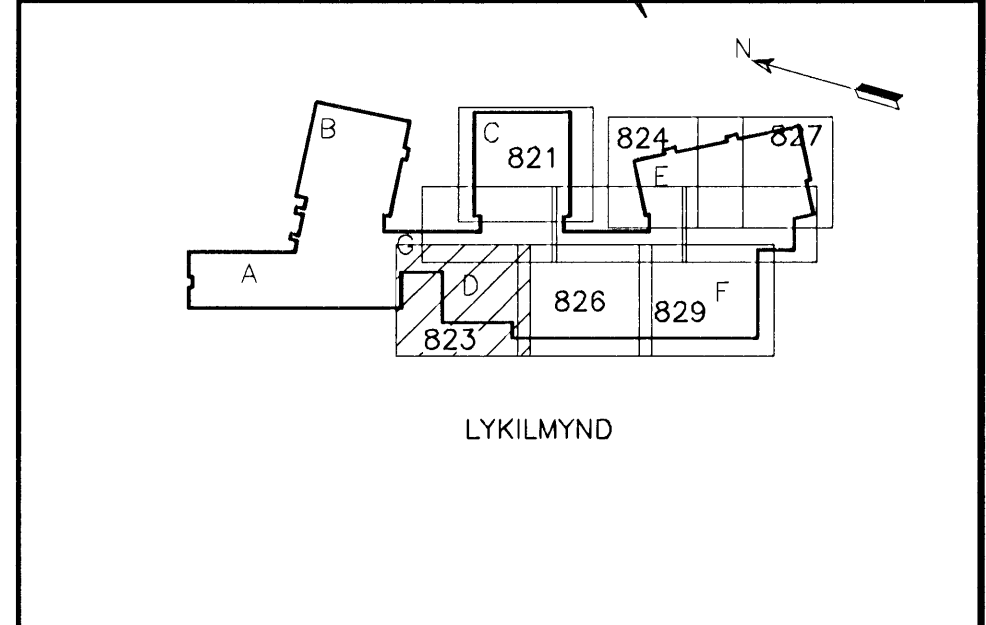

SKÝRINGAR Á SÉRÚTSOGUM:
1. NÁKVEM LEGA STOKKA ÁKVADAST Á STAÐNUM.

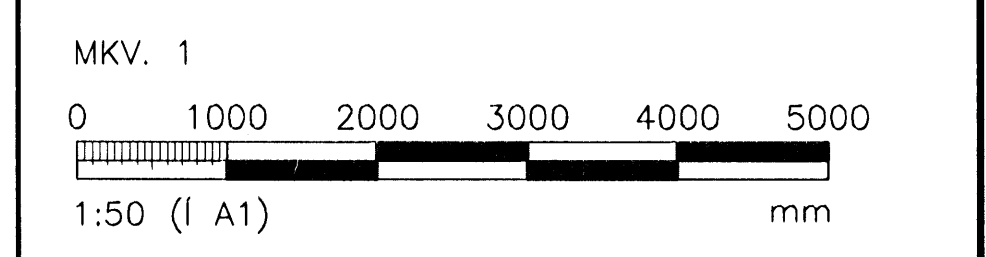

ÖLL AFNÖT OG AFRITUN TEKNIÐGAR, AD HILTA EDA HEILD, ER HÁÐ SKRIFLEGGU LEYFI HÖFUNDA.

VGK HÖNNUN
GRENSÁSVEGI 1 · 108 REYKJAVÍK · Sími: 422 3000 · Fax: 422 3001
VEFFANG: www.vgkhonnun.is · NETFANG: vgkhonnun@vgkhonnun.is

HEITI VERKS:
**HRAUNVALLASKÓLI 2. ÁF.
DREKAVELLIR 9, HAFNARFIRÐI**

HEITI TEKNIÐGAR:
**LOFTRÆSIKERFI:
1. HÆÐ, GRUNNMYND**

MÆLT:	TEKNIÐ:	ÁCH	DEYMSLUNGUR:	VNR:
HANNAÐ:	YFIRFARÐ:	BIO	MKV:	1:50
DAGS. UNDRISKRIFTAFAR:	NAFN OG KT. HÖNNUNAR:	31 12 2008	VGK-HÖNNUN hf	430572-0169
UNDRISKRIFT HÖNNUNAR:	UNDRISKRIFT HÖNNUNAR:	LÁRUS ÁRSÆLSSON	2008625119	ÚTGÁFA: R1