


1. HÆÐ, GRUNNMYND
MKV. 1


Samþykkt bann
17 FEB 2009
Byggingafulltrúinn í Hafnarfirði
F.h. Hrólfur S. Gunnlaugsson

ÓTGÁFUFERILL			
NÚMÉR	DAGS	SKRANGAR	HANNAÐ
B1	12.12.2006	BYGGINGARTEKNING	BIO
B2	01.03.2007	SNID	BIO
B3	24.05.2007	STOKKUR FERÐUR	BIO
R1	18.07.2008	REYNDARTEKNING	BIO

DAGS. UNDIRSKRIFTAR: NAFN OG KT. SAMRÆMINGARHÖNNUÐAR:
UNDIRSKRIFT SAMRÆMINGARHÖNNUÐAR:

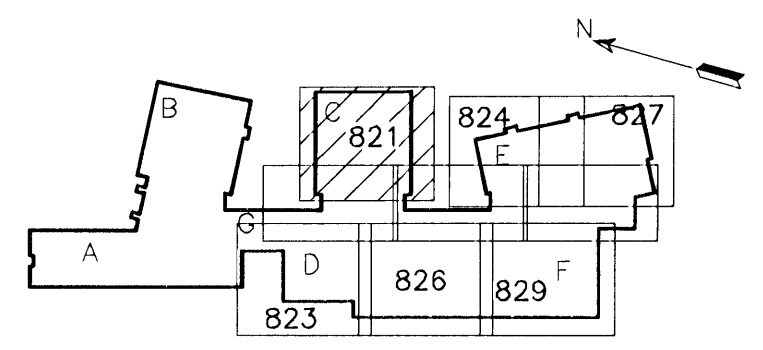

LYKILMYND

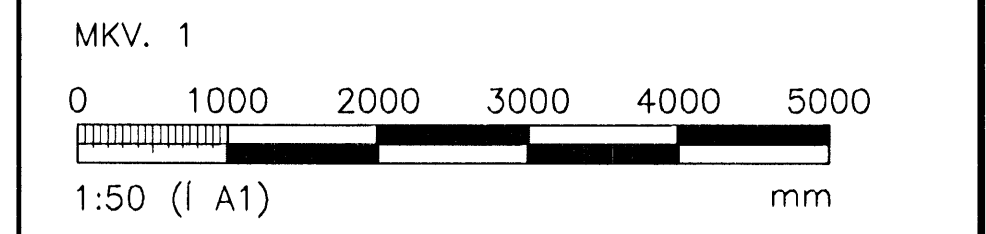

ÖLL AFNOT OG AFRITUN TEKningar, AD HLUTA EDA HEILD, ER HÁÐ SKRIFLEGGU LEYFI HÖFUNDA.

VGK HÖNNUN
GRENSÁSVEGI 1 · 108 REYKJAVÍK · SíMI: 422 3000 · FAX: 422 3001
VEFFANG: www.vgkhonnun.is · NETFANG: vgkhonnun@vgkhonnun.is

HETTÍ TEKningar:
HRAUNVALLASKÓLI 2. ÁF.
DREKAVELLIR 9, HAFNARFIRÐI

HETTÍ TEKningar:
LOFTRÆSIKERFI:
1. HÆÐ, GRUNNMYND

MALT:	TEKNAÐ:	ÁÐH	DEYMSLUNGMÉR:	VNR:
HANNAÐ:	YFRFARÐ:	MKV:	NR. TEKningar:	3.151.218
BIO	BIO	1:50		
DAGS. UNDIRSKRIFTAR:	NAFN OG KT. HÖNNUÐAR:			
31.12.2008	VGK-HÖNNUN HF	430572-0169		L2-821
UNDIRSKRIFT HÖNNUÐAR:	ÓTGÁFA:			R1
LÁRUS ÁRS/ELSSON	2008625119			