



1 2 3 4 5 6

Samþykkt þann
 17 FEB 2009
 Byggingafulltrúinn í Hafnarfirði
 F.h. Hrólfur S. Gunnlaugsson


ÓTGÁFUERILL

NUMER:	DAGS:	SKÝRINGAR:	HANNAÐ:
B1	12.12.2006	BYGGINGARTEIKNING	BIO
R1	18.07.2008	REYNDARTEIKNING	BIO

DAGS, UNDIRSKRIFTAR: NAFN OG KT. SAMRÆMINGARHÖNNUNAR:
 UNDIRSKRIFT SAMRÆMINGARHÖNNUNAR: *[Signature]*

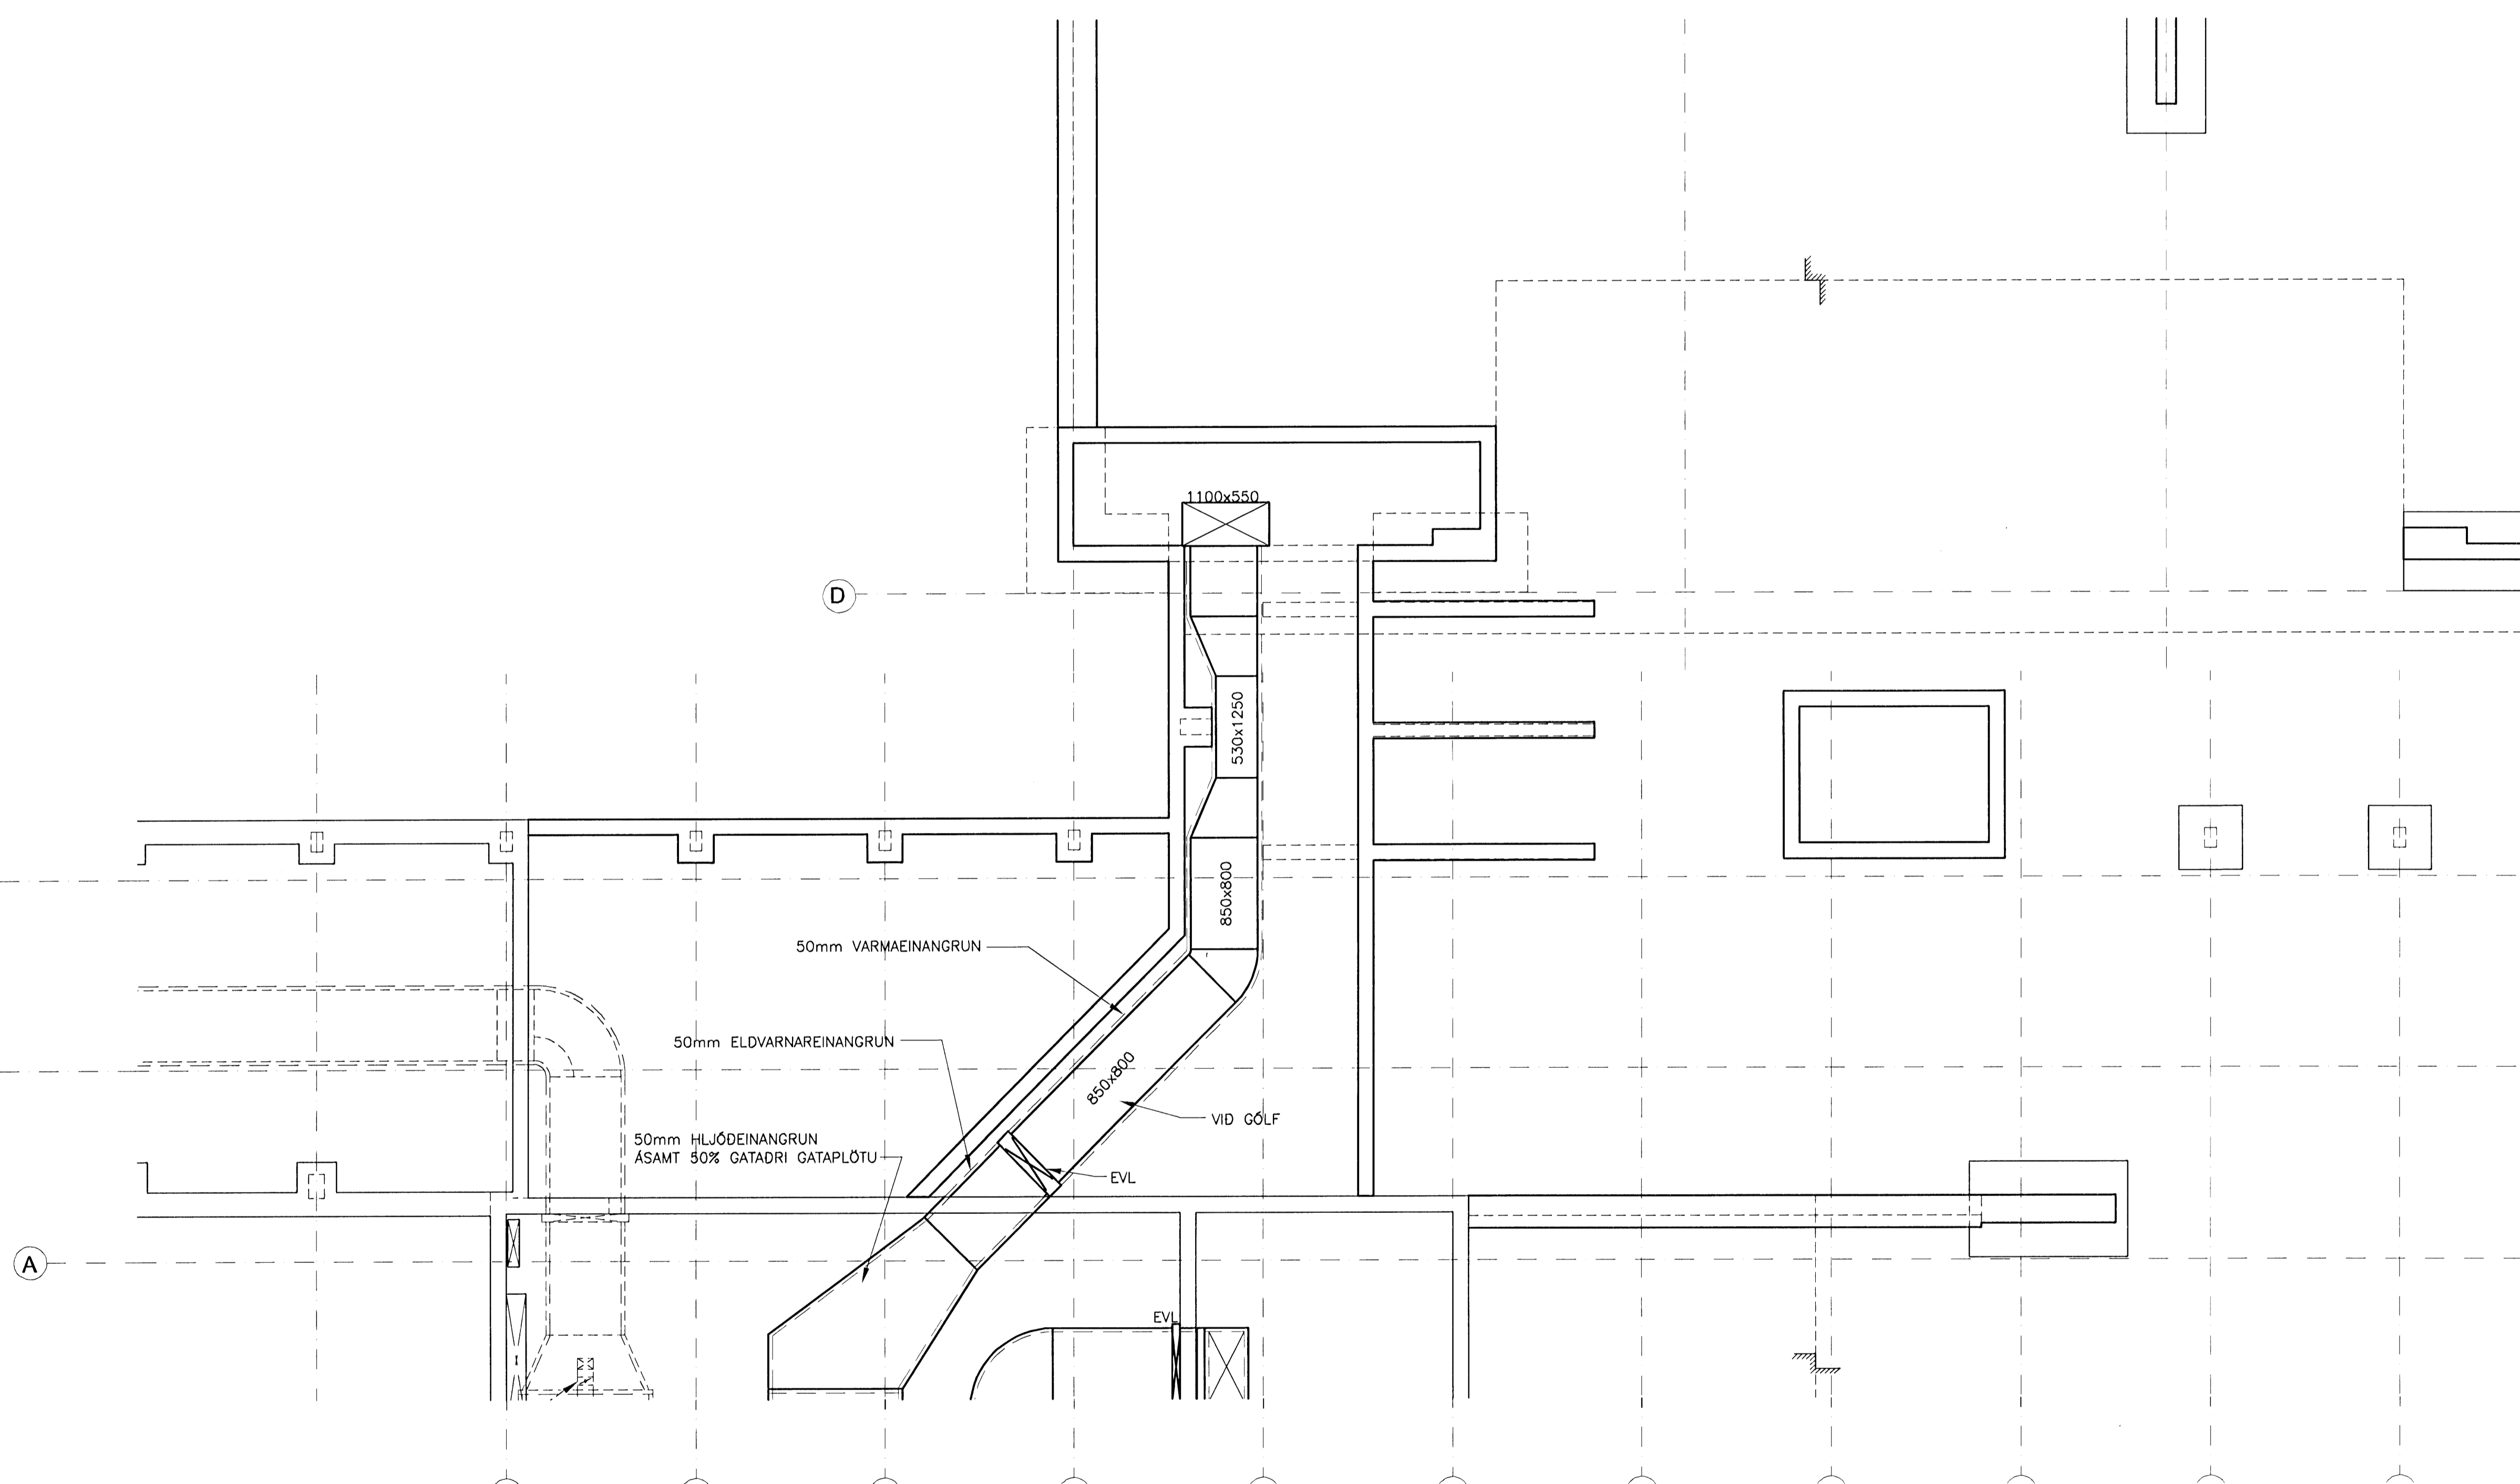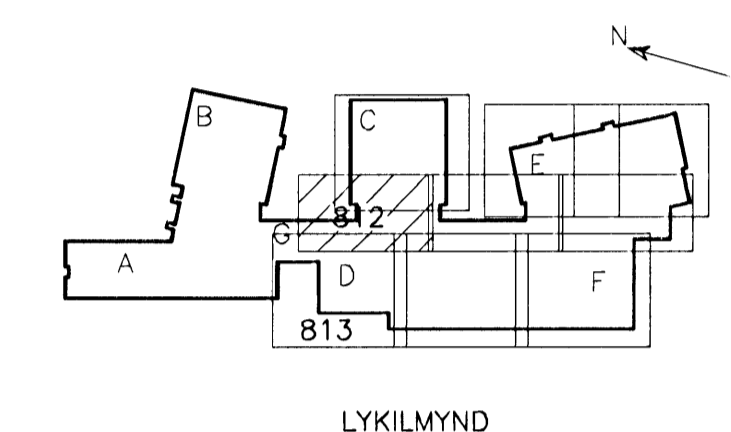

ALMENNAR SKÝRINGAR SJÁ TEIKN. NR. L2-801

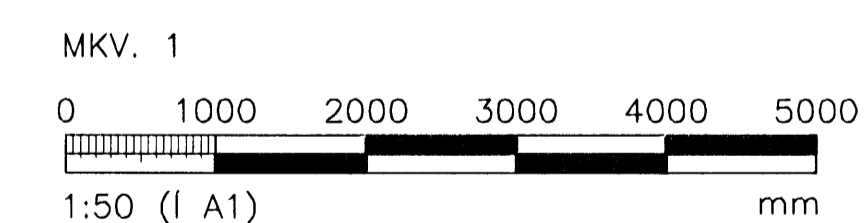

ÖLL AFNOT OG AFRITUN TEIKNINGAR, AD HLUTA EDA HEILD, ER HÁÐ SKRIFLEÐU LEYFI HÖFUNDA.

VGK HÖNNUN
 GREINISVEGI 1 · 108 REYKJAVÍK · Sími: 422 3000 · Fax: 422 3001
 VEFANG: www.vgkhonnun.is · Netfang: vgkhonnun@vgkhonnun.is

HÖFI VERKS:
HRAUNVALLASKÓLI 2. ÁF.
DREKAVELLIR 9, HAFNARFIRDI

HÖFI TEIKNINGAR:
 LOFTRÁSÍKERFI:
 KJALLARI, GRUNNMYND

MELI:	TEIKNAD:	DEYMSLANGVÆR:	VNR:
HANNAÐ:	YFIRFARAD:	MKV:	NR. TEIKNINGAR:
DAGS, UNDIRSKRIFTAR:	NAFN OG KT. HÖNNUNAR:	ÓTGÁFA:	
UNDIRSKRIFT HÖNNUNAR:			

KJALLARI, GRUNNMYND
 MKV. 1

L2-812
 R1