



Samþykkt þann
10 FEB 2009
 Byggingafrádráttur / Hafnarfirði
 F.h. Hrólfur S. Gunnlaugsson

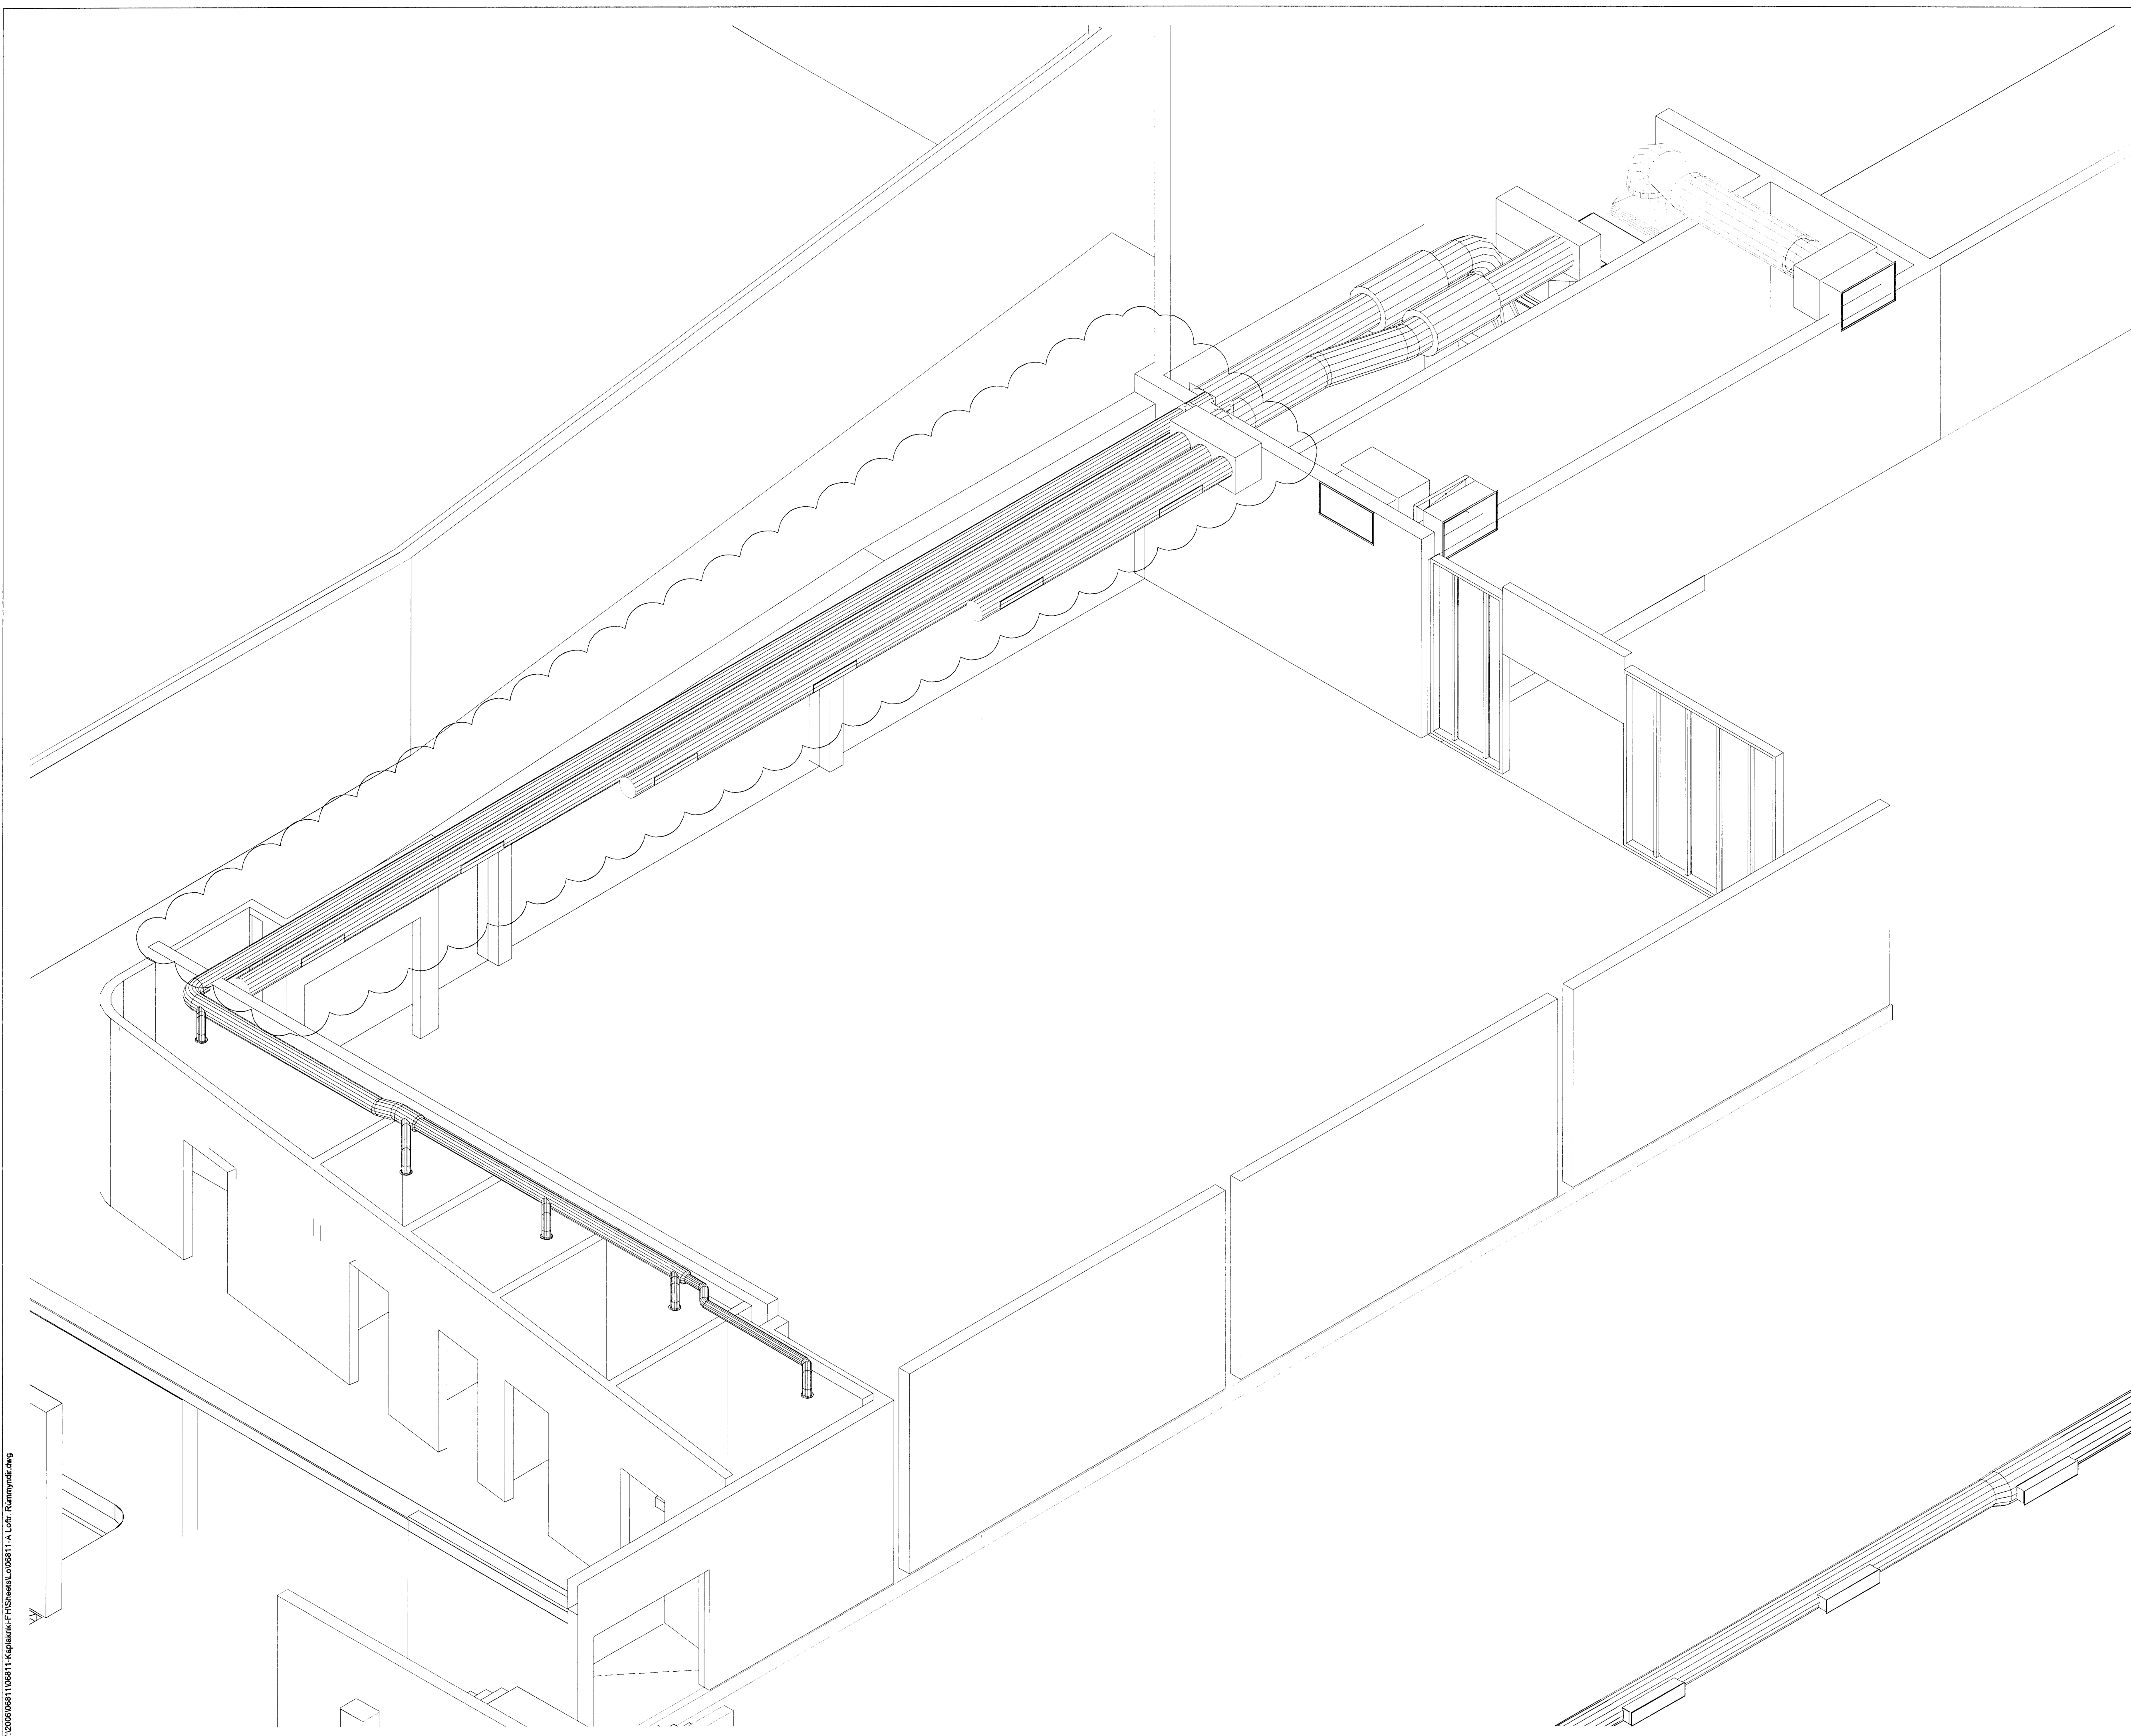

KAPLAKRIKI

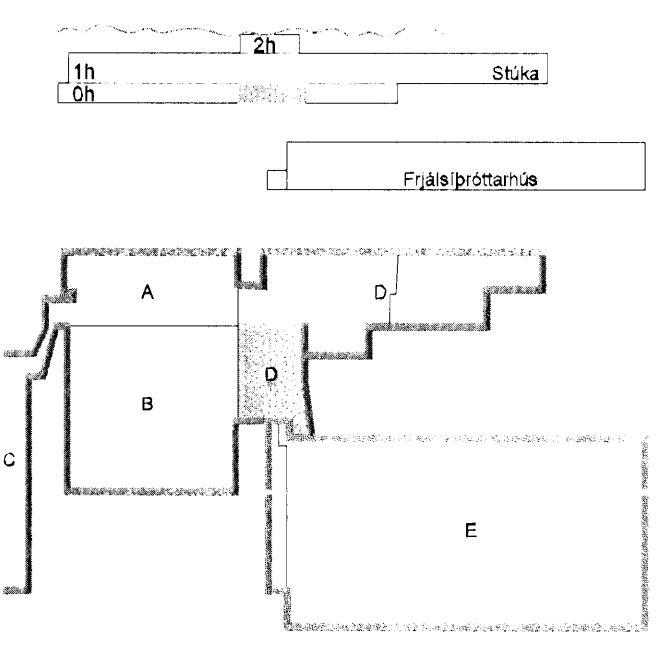

B	29.01.09	Innbjásturstökk skipt upp í þrjá minni stökka	BS/SAS
A	23.11.07	Verkefning	BS/SAS
Útg.	Dags.	Skýring	Hanna&Yfirfaró



VERKFRÆÐISTOFA

BÆJARHRAUN 20 · 220 HAFNARFJÖRDUR · KENNIT. 710798-2899
 vsb@vsb.is · Sími 585 8600 · Fax 585 8610 · www.vsb.is

Áritun sérhönnuðar Sveinn Aki Sværissón Kt: 230855 5609
 Verkefni

**KAPLAKRIKI
 HAFNARFIRÐI**

Verkefni
 Loftþræsing
 Kerfi 7
 Rúmmynd kjallara

Hannað	Teiknað	Yfirfaró	Kvaðt	Síða
BS	SAS	BS	1:50	/ A1
Dags.	Verkefni	Teikning	Útgáfa	
30.04.2007	06811	A L193	B	

V:\20080811\06811_Kaplaáriki\FH\Sheets\06811_A_Lofr_Rúmmynd.dwg