


KAPLAKRIKI

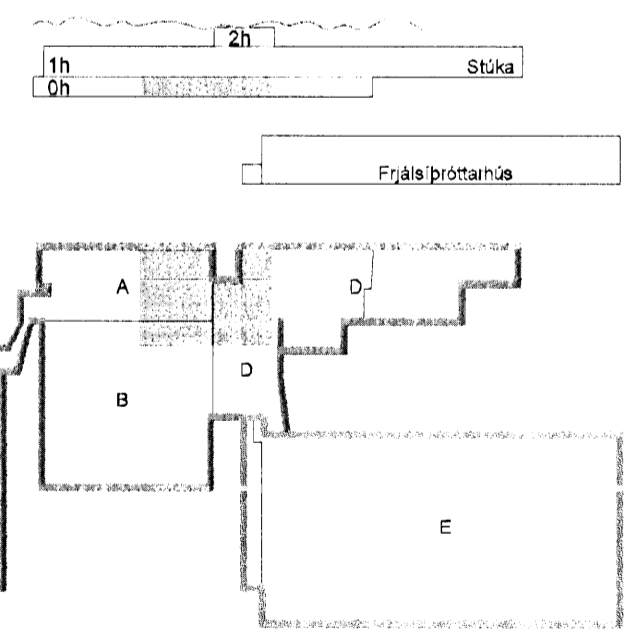

- D 29.01.09 Imblásturstokk skipt upp í þrjá minni stokka BS/SÁS
 - C 01.12.08 Vegglistar koma í stað hurðarota BS/SÁS
 - B 03.08.08 Loftþræsing endurnýjuð JGR/SÁS
 - A 25.04.07 Legu stokka breytt og jarðstokkar teknir út BS/SÁS
- Útg. Dags. Skýring Hannab/Yfirfarið



VERKFRÆÐISTOFA
BÆJARHRAUN 20 · 220 HAFNARFJÖRDUR · KENNIT. 710706-2899
vsb@vsa.is · Sími 585 8600 · Fax 585 8610 · www.vsb.is

Áritun sérhönnuðar
Sveinn Áki Sverrisson Kt. 230855 5609
Verkhúsi
KAPLAKRIKI
HAFNARFIRÐI

Hannað	Teiknað	Yfirfarið	Kvarði	Síða
BS	BS	SÁS	1:50	/A1
Dags.	Verkefni	Teikning	Útgáfa	
19.02.07	06811	AL102	D	