


- SKÝRINGAR**
- STÁLVIKIR**
 ALLT STÁL SKAL VERA S235 Í SAMRÆMI VIÐ EN 10027-1 OG EN 10025 ALLIR STÁLHLUTIR SKULU SANDBLÁSNIÐR OG GRUNNADIR. ÖLL RAFSUDUVINNA SKAL UNNIN AF SUÐUMÖNNUM SEM Hafa HÆFNISPRÓF SAMKVÆMT EN 287-1. SUÐUEFNI SKAL UPPFYLLA KRÖFUR BS 317.1 EDA SAMBÆRILEGRA STAÐLA. ÞAÐ SKAL VALIÐ ÞANNIG AD FLOTSTYRKUR OG BROSTYRKUR ÞESS EFTIR SUÐU SÉ A.M.K. JAFN STYRK GRUNNEFNISINS
- TRÉVIKIR**
 UM TRÉVIKIR GILDIR STADALL UM TRÉVIKIR EUROCODE 5: FS EN 1995, FESTINGAR, SVO SEM NAGLAR, SKRÚFUR OG BOLTAR SKULU VERA HEITSINKHÚÐAÐ. ALLIR STÁLBOLTAR SKULU VERA AF GÆÐAFLOKKI 8.8. UNDIR ALLA BOLTAHAUSA OG RÆR SEM LIGGJA AD TRÉ SKAL SETJA FEHYRNDAR SKIFUR MEÐ BREIÐD 3d OG PYKKT 0,3. (d=ÞVERMÁL BOLTA). BURÐARVIÐI SEM LIGGJA AD STEYPU EDA VERÐA FYRIR VEDRUN SKAL GAGNVEDRA. ÞAR SEM TIMBUR LEGGST AD STEYPU KOMI ASFALTPAPPI Á MILLI.
- BURÐUR Í GÓFLUM**
 FESTA SKAL REIM 50x150 NIDUR Á STEYPTA NABBA MEÐ 600mm MILLIBILI MEÐ M12x135 MÚRBOLTUM. STODIR SKULU VERA 50x150 ½600 SEM FESTIST Á REIM MEÐ BMF VINKLI 90 MEÐ STYRKINGU, NEGLING 2x5 STK 40/40 KAMBS. AD OFAN FESTAST STODIR Á STÁLBITA VIÐ EYRU 50x140x6 SEM SKULU VERA MEÐ 600mm MILLIBILI MEÐ M12 BOLTA.
- KLÆÐNING**
 VARÐANDI FRÁGANG PAKS AD OFAN OG NEDAN SVO OG EINANGRUN OG LOFTUN VÍSAST TIL TEIKNINGA ARKITEKTS.
- MERKINGAR**
- R** - MERKIR REIM Á VEGG 50x200 SEM FESTIST MEÐ M12x185 MÚRBOLTA c/c 800. MILLI REIMA OG VEGGJA KOMI PAPPI.
- F** - MERKIR BITASKÓR 50X135. NEGLING 4X5 STK 4.0/40 KAMBSAUM
- A** - MERKIR BMF 90 VINKILL MEÐ STRKINGU. NEGLING 2X6 STK. 4.0/40 KAMBSAUM

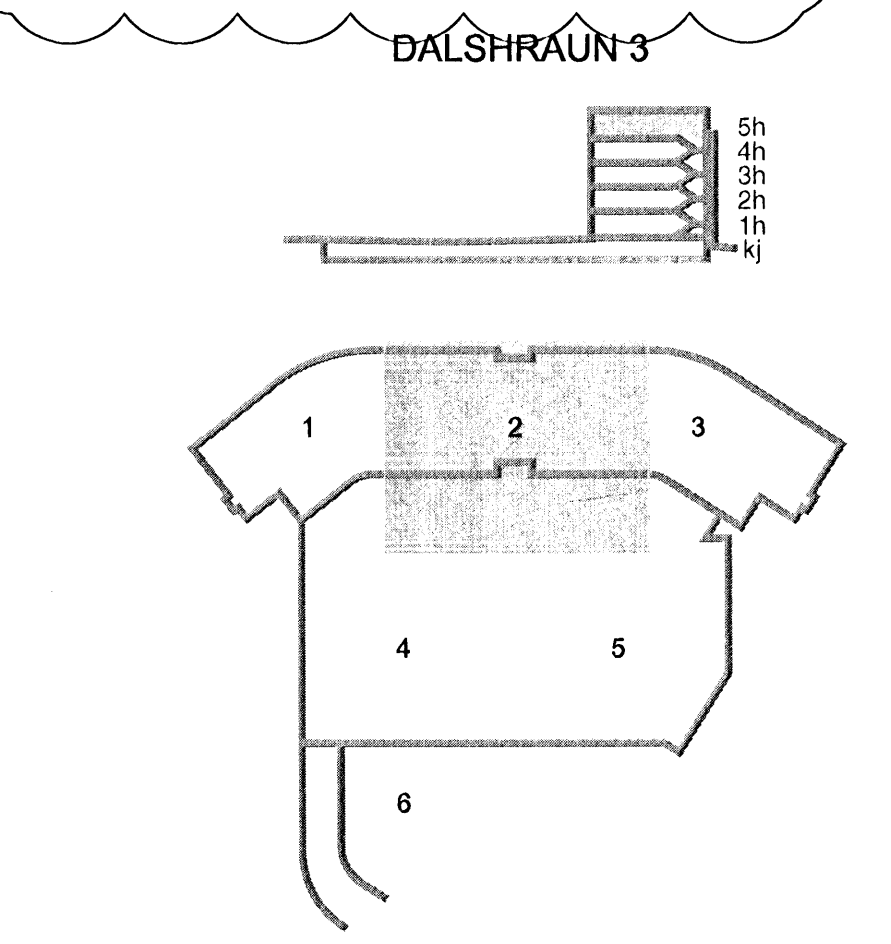

A 27.01.09 Skýringartexti og gbt í pak lagferð SPJ/BG
 Útg. Dags. Skýring Hannað/Yfirfand

VS
 VERKFRÆÐISTOFA

BEIJAHRÁUN 20 • 220 HAFNARFJÖRÐUR • KENNIT. 710796-2899
 vsb@vsb.is • Sími 585 8600 • Fax 585 8610 • www.vsb.is

Áritun sérhönnuðar
 Björn Guðafalson
 Kf: 190550 4899 • bjorn@vsb.is

Verkhelti
DALSHRAUN 3
HAFNARFIRÐI

Verkhelti
 Burðarvirki
 Þakvirki og veggir á 5.hæð
 Grunnmynd 2

Hannað	Teiknað	Yfirfand	Kvarði	Stöð
SJ/MS	SJ/MS	BG	1:50	/A1
Dags	Verkefni	Teikning	Útgáfa	
18.06.2008	07244	B1 052	A	

V:\2007\07244\1\07244-Dalshraun_3\Sheets\B1052-5.hæð.dwg