


GRUNNMYND PLÖTU YFIR KJALLARA 1:50

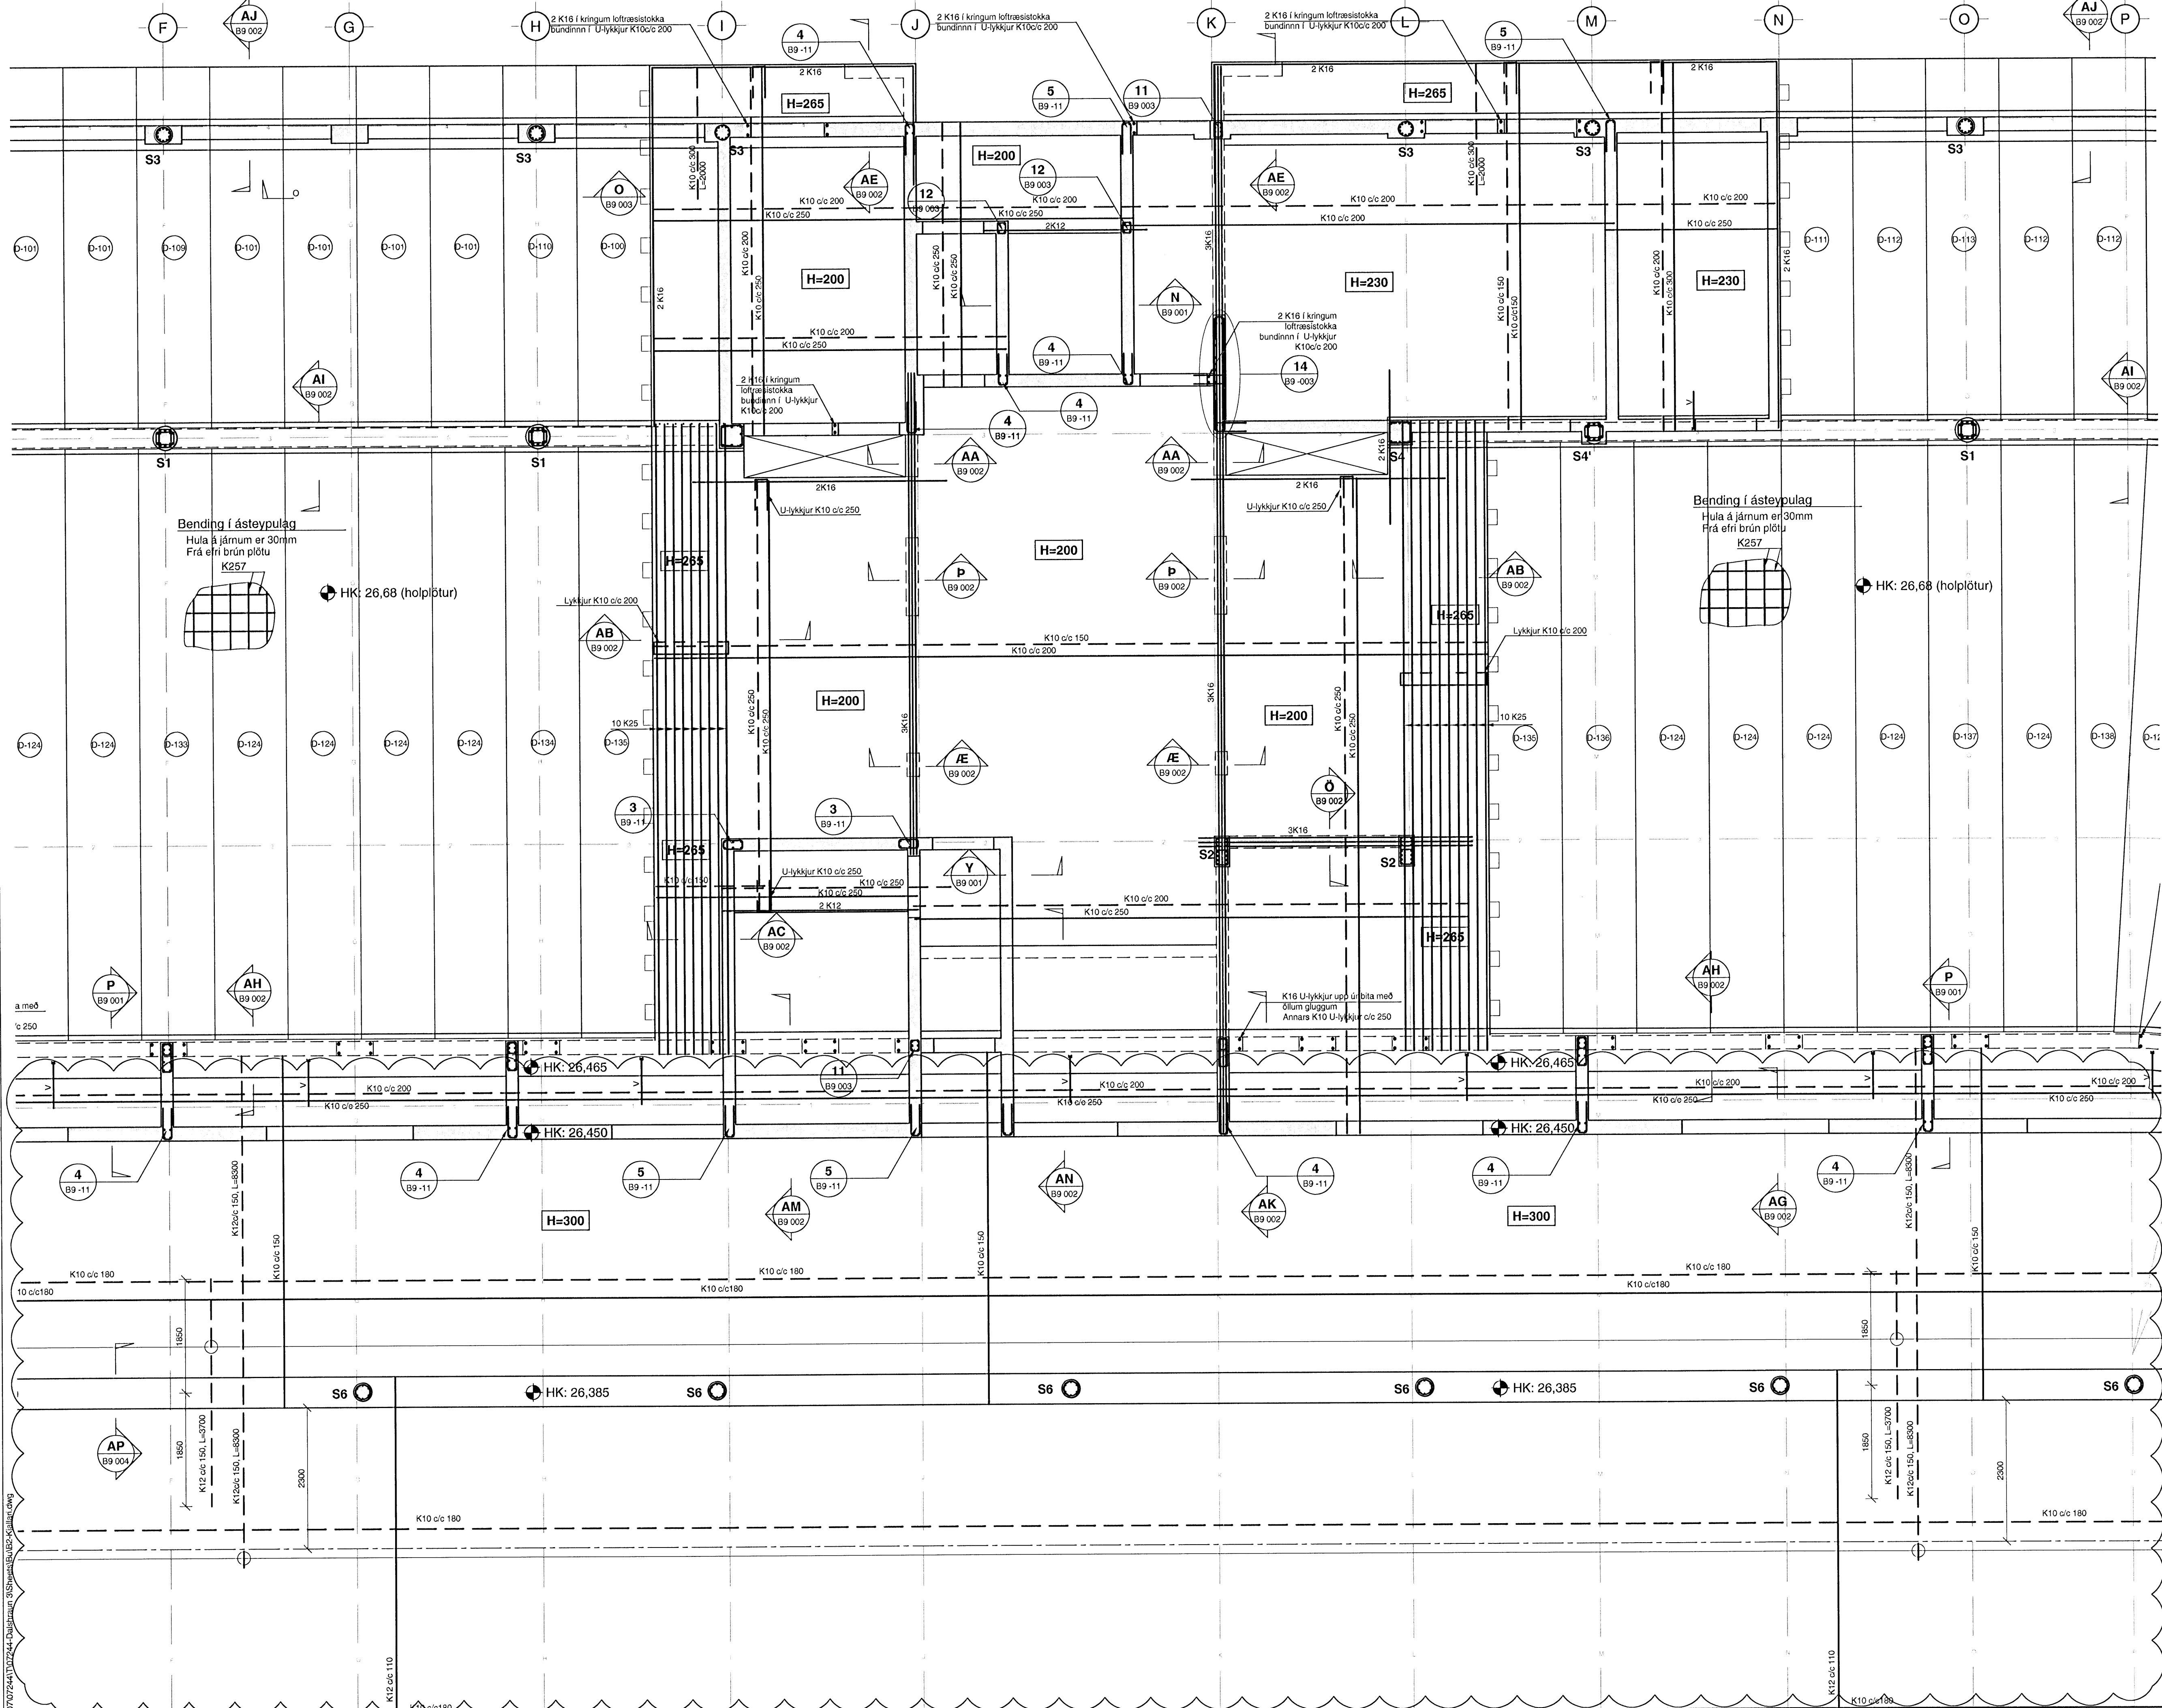

Samþykkt þann
06 FEB 2009
 Byggingafráunir í Hafnarfirði
 Fh. Hrólfur S. Gunnlaugsson

SKÝRINGAR

Punktalína táknar veggir fyrir ofan plötu.
 Málsetningar á hurðum og veggjum sjá teikningar arkitekts.


BENDING:
 Almenn skal bending útveggja vera tvöföld grind, lóðrétt K10c/c250 og lárétt K10c/c200 nema annað sé tekið fram.

Almenn skal bending innveggja vera tvöföld grind, lóðrétt K10c/c300 og lárétt K10c/c200 nema annað sé tekið fram.

Almenn skal tengibending útveggjar og steypra plata vera tvöfaldir tengijárnaskúffur með K10 c/c200 og 2 K12 í lykkjum tengijárna.

Tengijárn upp í veggri efri hæðar standa minnst skýlengt upp úr plötu

Í alla 200mm og stærri veggenda og kringum öl op komi 2 K16 bundinn í lykkjur, nema að annað sé tekið fram í minni veggenda og kringum öl op komi 2 K12 bundinn í lykkjur, nema að annað sé tekið fram.
 Lykkjur K10 c/c 200, nema annað sé tekið fram


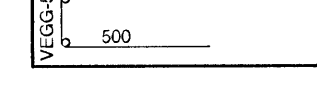

 Vinklar úr útbrún veggja og bita í efri brún plötu.
 Lengd = 700 x 600

HK = Steypukóti

TILVÍSANIR:

Almennar skýringar: sjá bl.nr.07244-B0 000
 Málsetningar á veggjum: Teikning arkitekts
 Göt í plötum og veggjum: sjá teikningu lagnahönnuða
 S1-S5 : Sjá teikn. B9 003
 S6-S11 : Sjá teikn. B9 004
 Bitar í línu 1, 3 og 4: sjá á teikn. B9 001 - B9 002
 Holplötur : Sjá teikn. B3 001 - B3 002

BROTPOLSFLOKKUR STEYPU C30

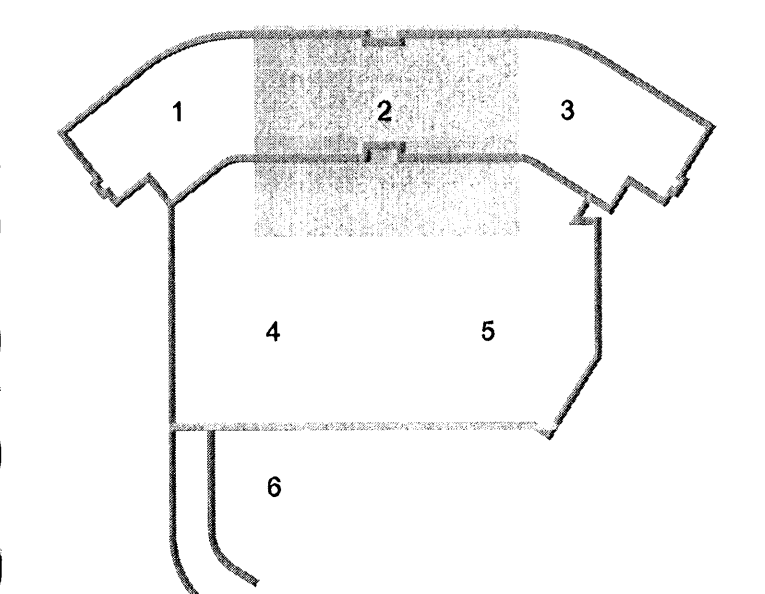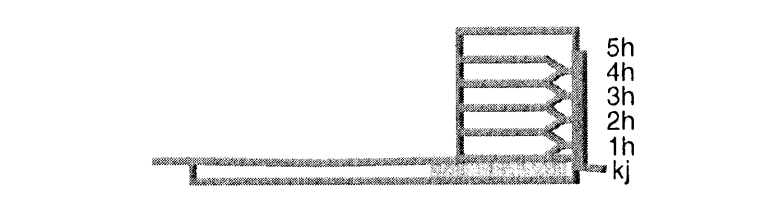

D 27.01.09	Breyting á járnbandingu	SPJ/BG
C 28.03.08	Breytt holplötunúmer, bilakjallari og ný snið	SJH/OU
B 22.02.08	Holplöturöðum uppfærð	SJH/OU
A 20.02.08	Lagfæringar og bætt við sniðum og delum	SJHJU
Úg. Dags.	Skýring	Hannað/Yfirfarð

VSJ
 VERKFRÆÐISTOFA

BÆJARHRAUN 20 • 220 HAFNARFJÖRÐUR • KENNIT. 710796-2899
 vsb@vsb.is • Sími 585 8600 • Fax 585 8610 • www.vsb.is

Aðilun sérhönnuðar
 Björn Guðafsson
 Kf: 180550-4889 • bjorn@vsb.is

Verkhúti
DALSHRAUN 3
 HAFNARFIRÐI

Verkhúti
 Burðarvirki
 Plata yfir og veggir í kjallara
 Grunnmynd 1

Hannað	Teiknað	Yfirfarð	Kvarði	Síða
SJ	SJ		1:50	/ A1
Dags.	Verkefni	Teikning	Útgáfa	
11.02.2008	07244	B2 -02		D