
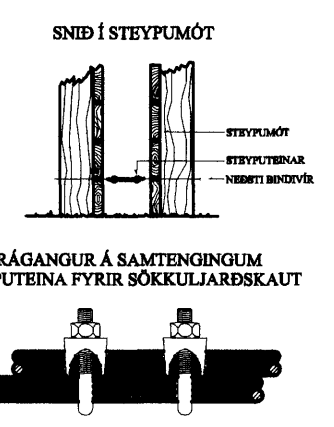


Mótteld 17.11.2010

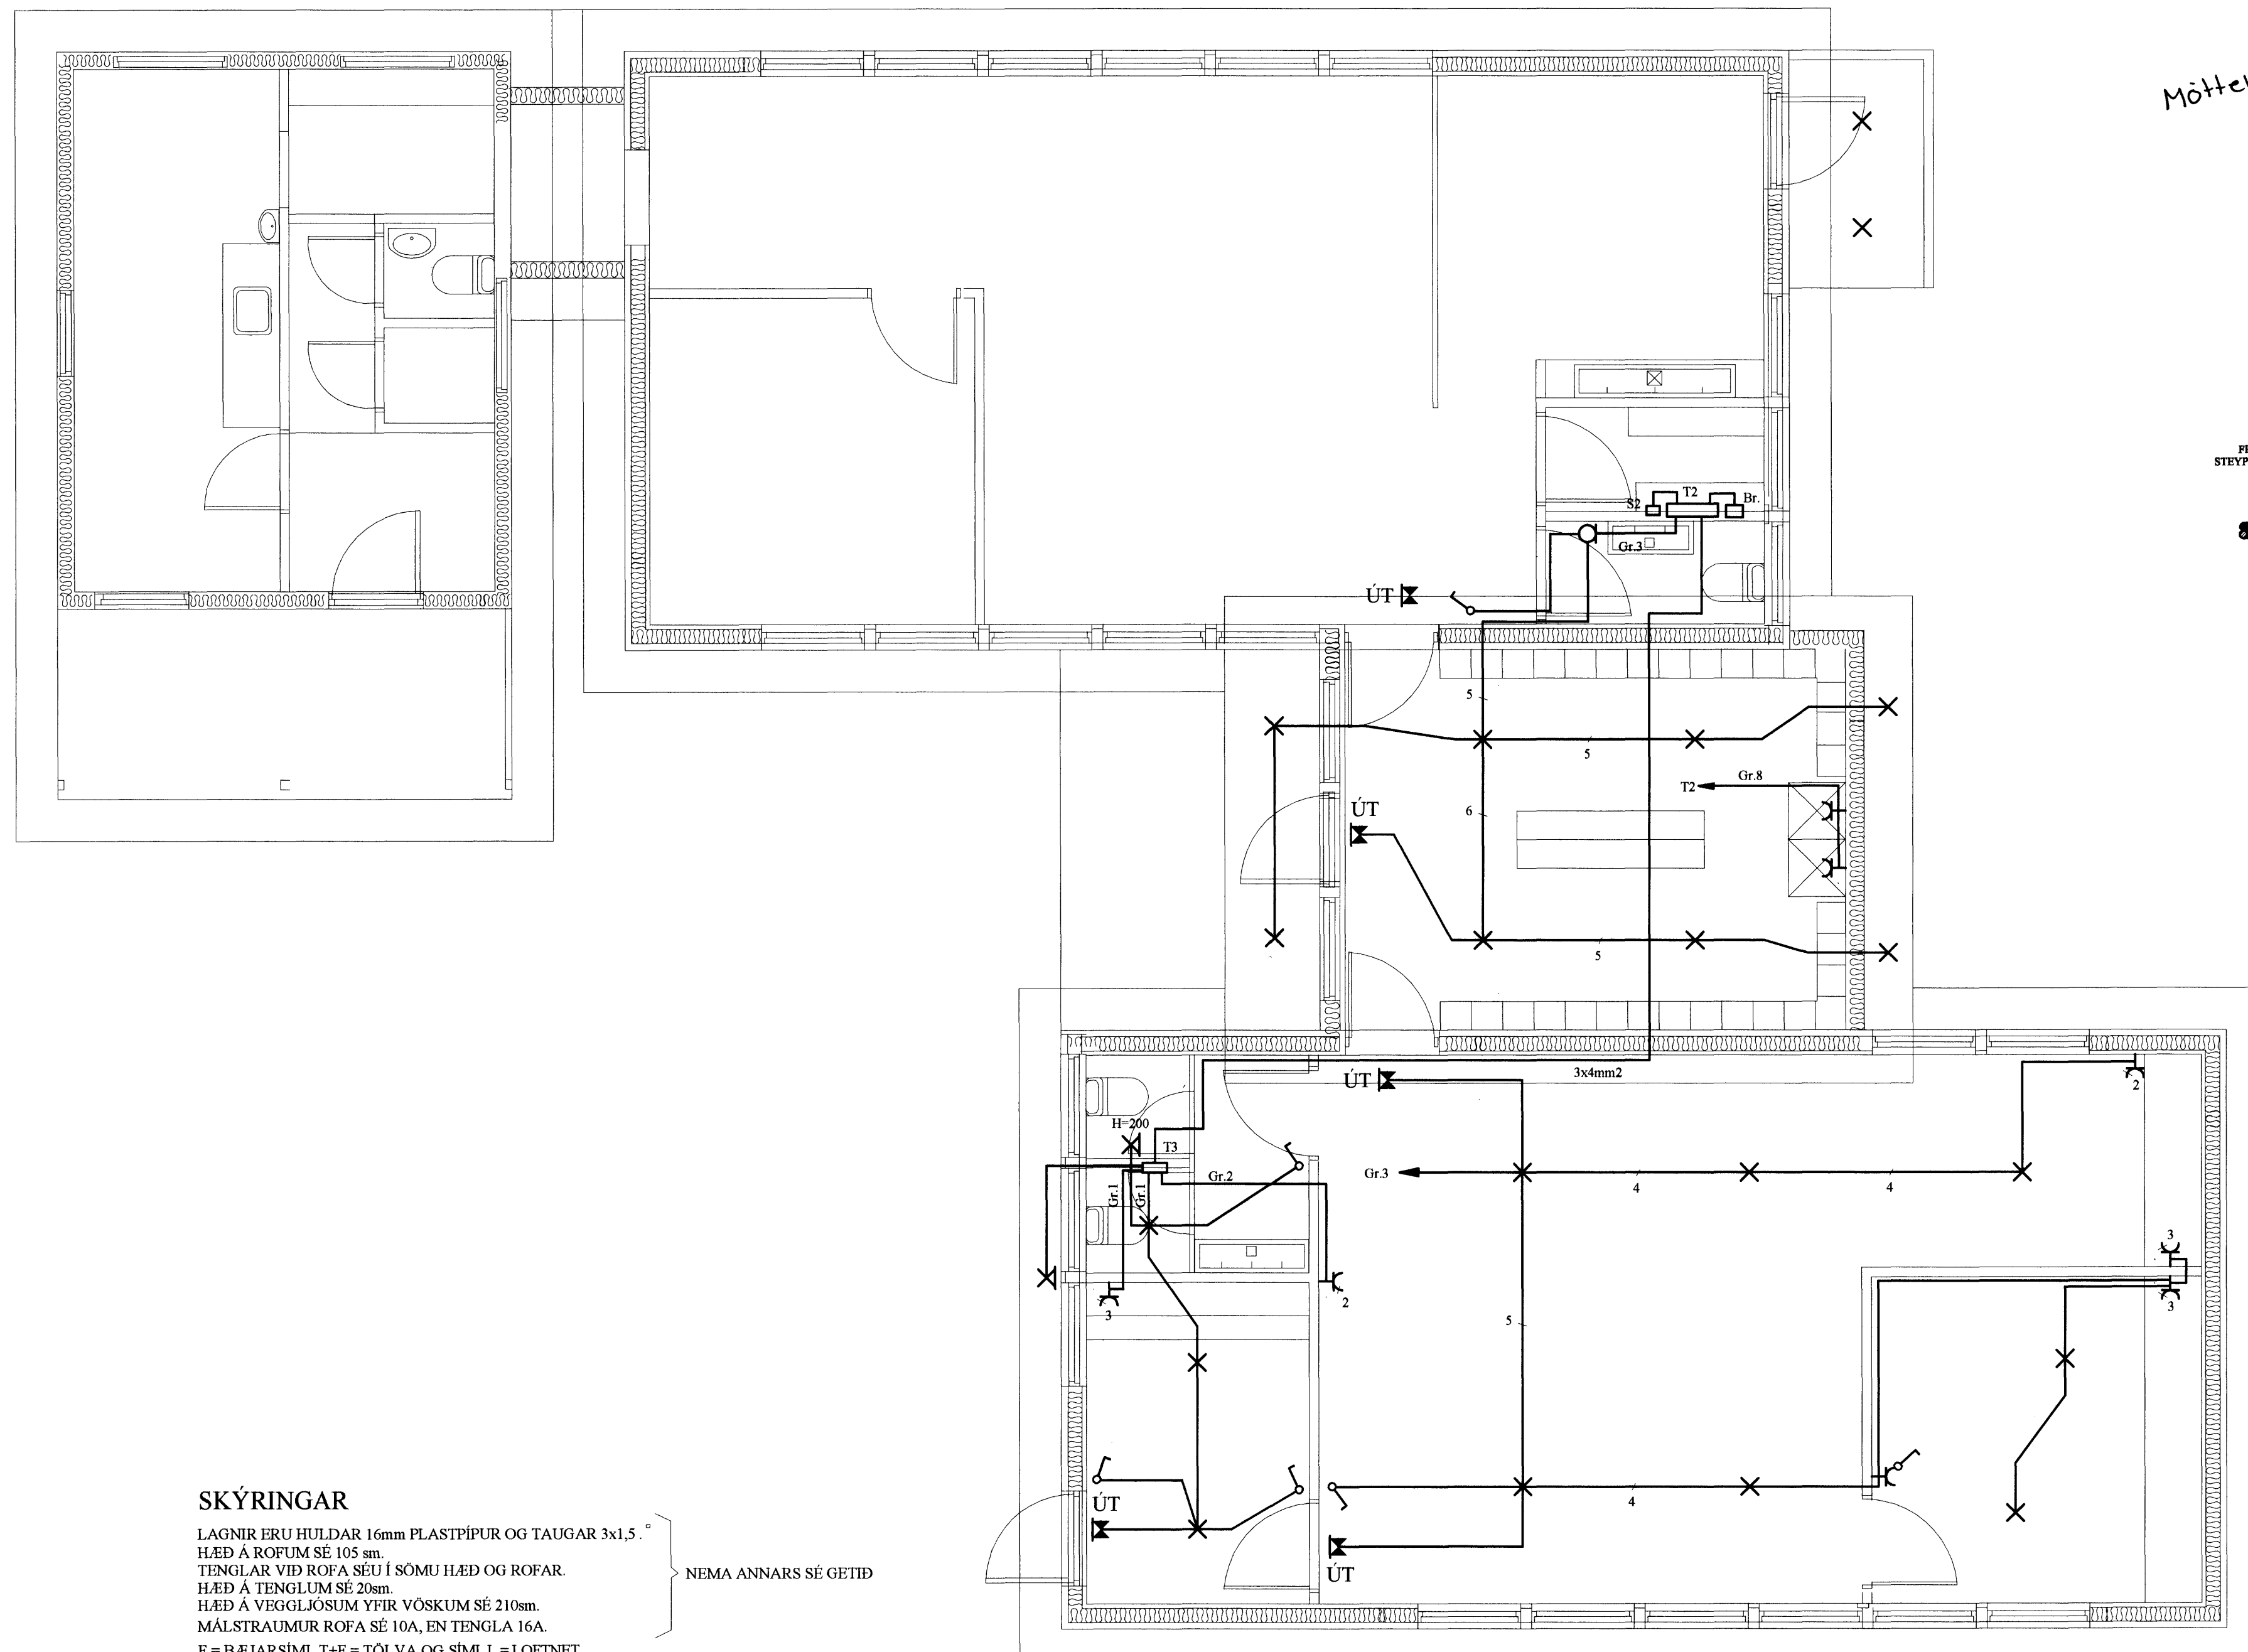

SKÝRINGAR

LAGNIR ERU HULDAR 16mm PLASTPÍPUR OG TAUGAR 3x1,5. °
 HÆÐ Á ROFUM SÉ 105 sm.
 TENGLAR VIÐ ROFA SÉU Í SÖMU HÆÐ OG ROFAR.
 HÆÐ Á TENGLUM SÉ 20sm.
 HÆÐ Á VEGGLJÓSUM YFIR VÖSKUM SÉ 210sm.
 MÁLSTRAUMUR ROFA SÉ 10A, EN TENGLA 16A.
 F = BÆJARSÍMI, T+F = TÖLVA OG SÍMI, L = LOFTNET
 ° = HITANEMAR F. GÓLFHITA HÆÐ = 160sm

- Ⓜ HÁTALARADÓSIR HÆÐ = 20sm, DS = DYRASÍMI HÆÐ = 130sm
- Ⓜ REYKSKYNJARI jóniskur
- Ⓜ REYKSKYNJARI optiskur
- Ⓜ HITASKYNJARI
- HREYFISKYNJARI ÞJÓFAVARNARKERFIS HÆÐ = V/LOFT

Páll Þorsteinsson 2005674729
 Áritun aðalhönnuðar

						HLÍÐARBERG 3 HAFNARFIRÐI			MKV. 1:50		
						STÆKKUN			TEIKN NR. 1		
						RAFLÖGN			SÍÐASTA TNR.		
B	10.09.22	REYNDARTEIKNING	B.P.T.	T.S.	<i>Troust</i>	220146-2439	TERA ^S / _F		TNR. 1	AP 4	ÚTG. B
A	10.06.27	HEIMTAUGAR - OG FULLNADARTEIKNING	B.P.T.	T.S.		220146-2439	RAFMAGNSVERKFRÆÐISTOFA EDMUND BELLERSEN RAFMAGNSSTYRNIR SÍMI 5687388 TRAUSTI SVENJÓNSSON RAFMAGNSIENFR. SÍMI 5687390		GEYMSLUNN. GRUÐMAYND.Þng		
ÚTG.	DAGS.		TEIKN.	HANNAÐ	SAMÞYKKT	KENNTALA					