


Móttakið 17.11.2010
[Signature]

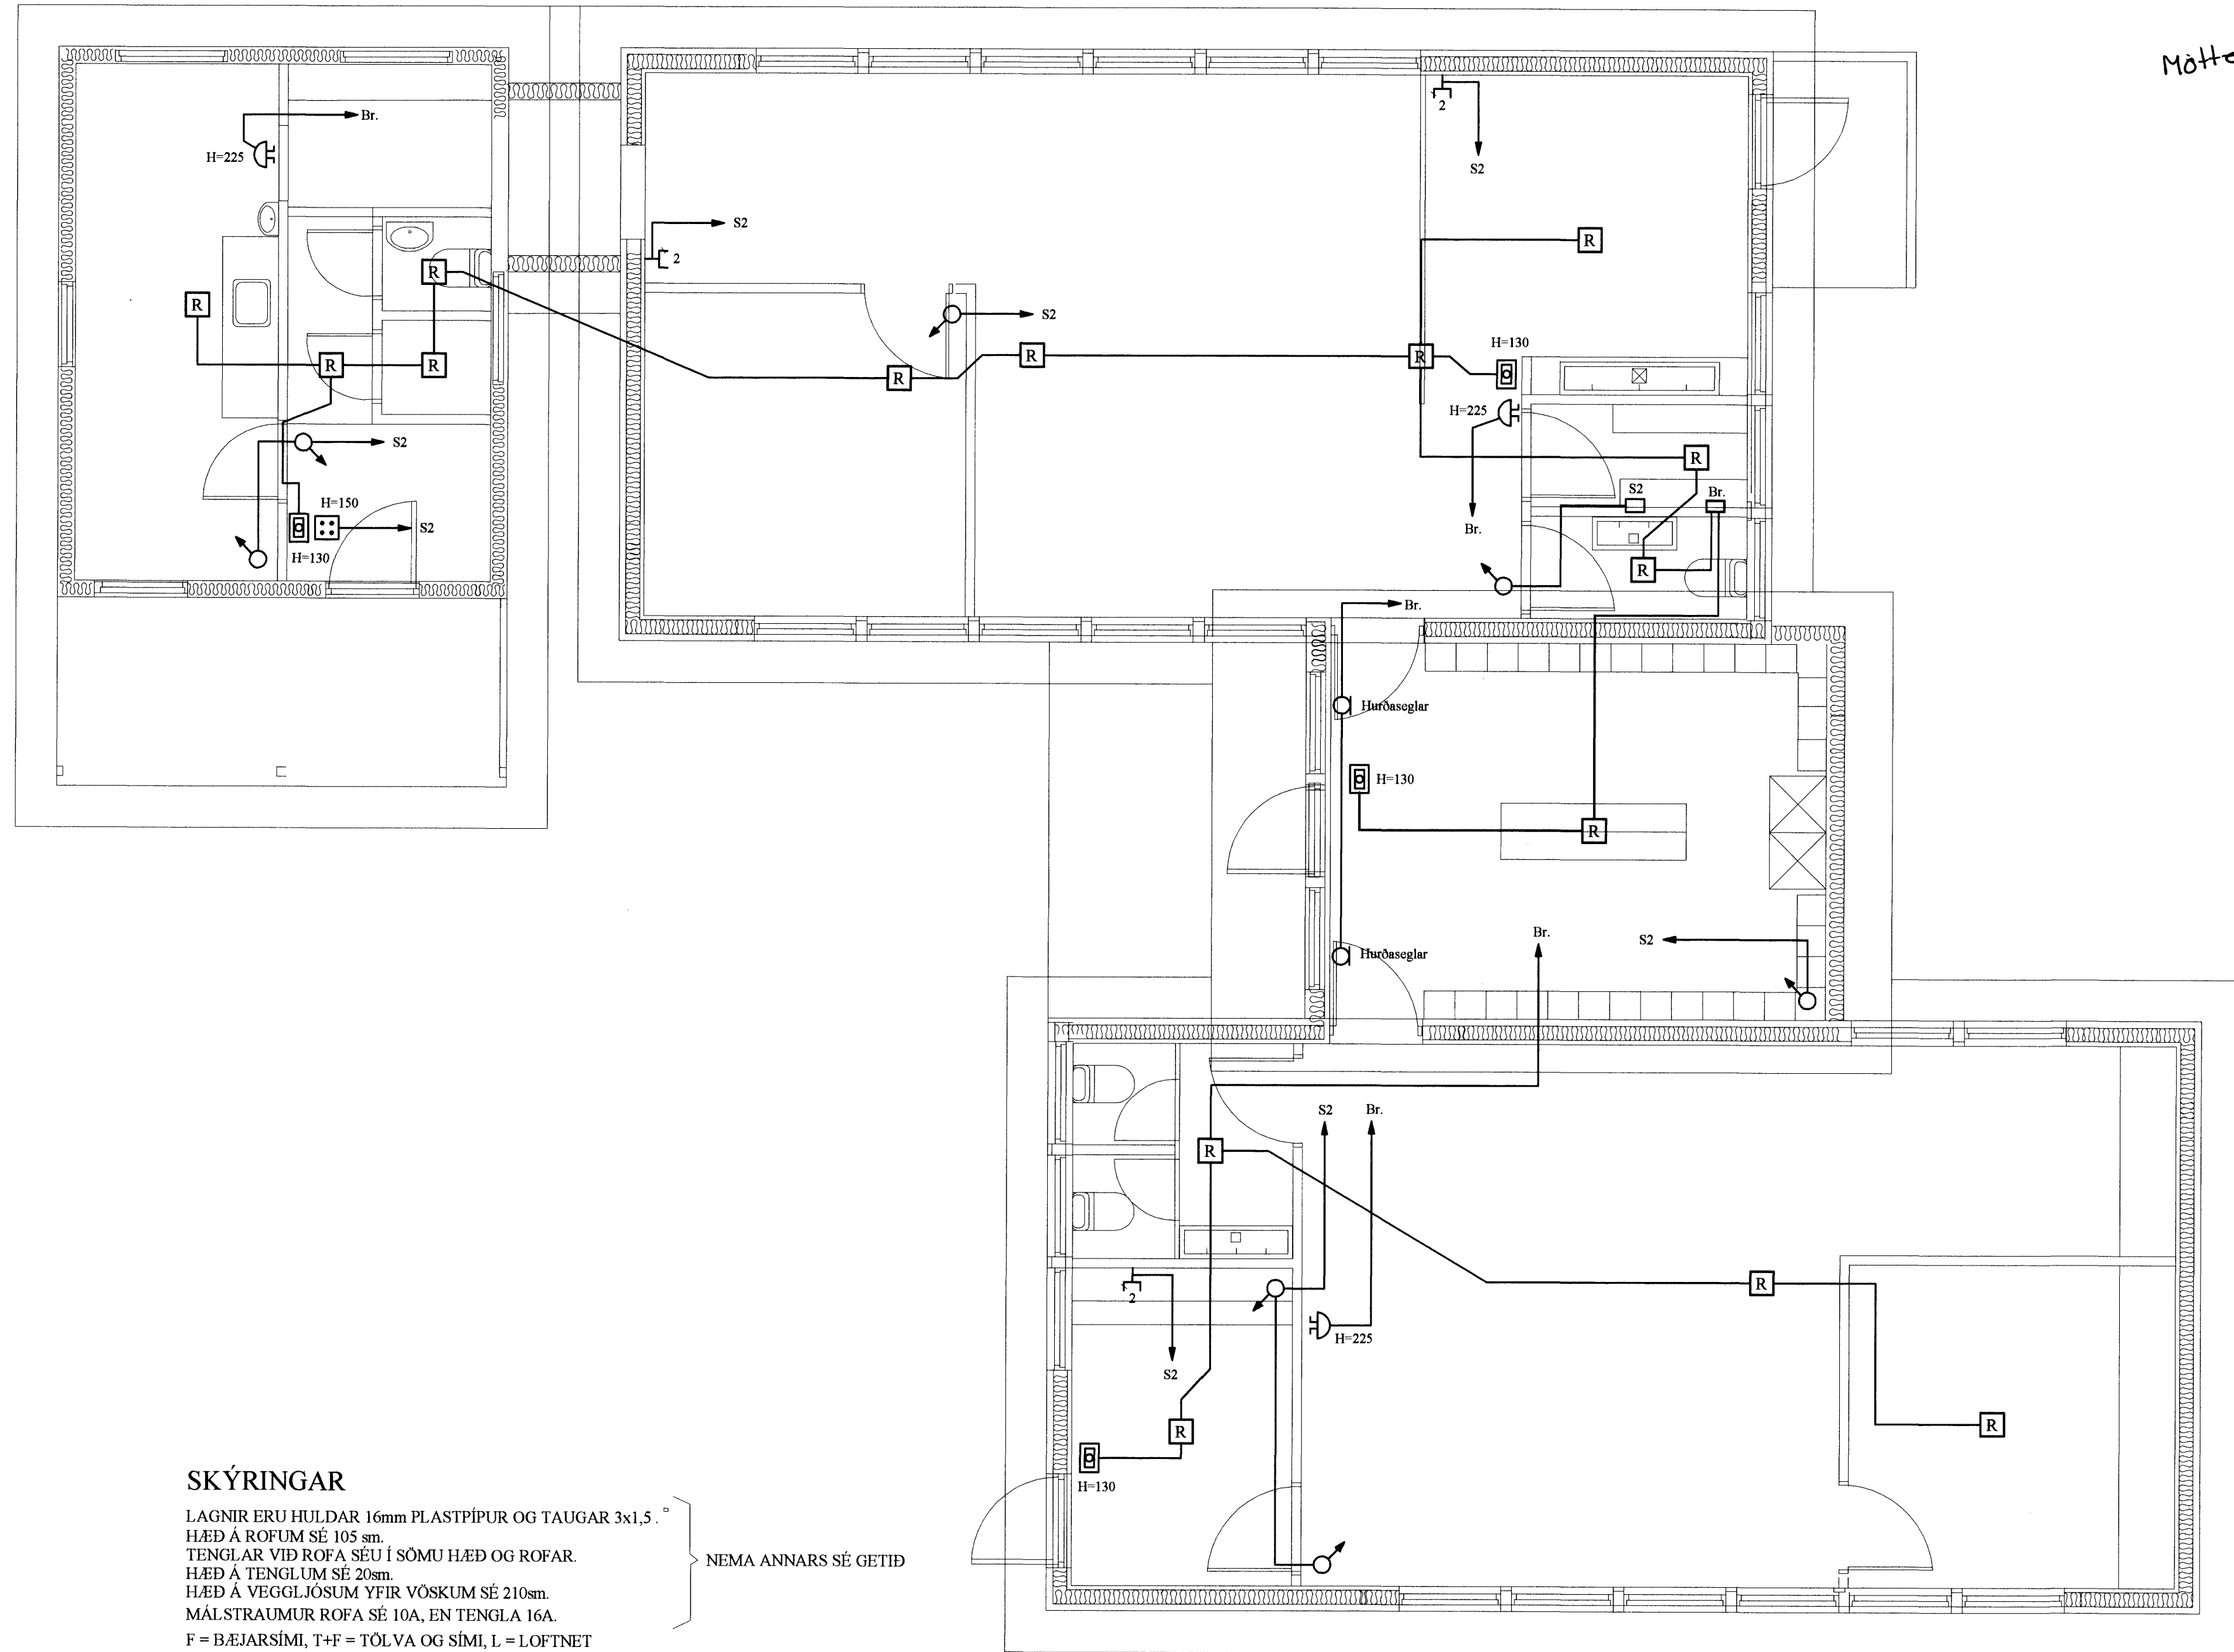

SKÝRINGAR

LAGNIR ERU HULDAR 16mm PLASTPÍPUR OG TAUGAR 3x1,5.
 HÆÐ Á ROFUM SÉ 105 sm.
 TENGLAR VIÐ ROFA SÉU Í SÓMU HÆÐ OG ROFAR.
 HÆÐ Á TENGLUM SÉ 20sm.
 HÆÐ Á VEGGLJÓSUM YFIR VÖSKUM SÉ 210sm.
 MÁLSTRAUMUR ROFA SÉ 10A, EN TENGLA 16A.
 F = BÆJARSÍMI, T+F = TÓLVA OG SÍMI, L = LOFTNET
 t° = HITANEMAR F. GÓLFHITA HÆÐ = 160sm

NEMA ANNARS SÉ GETIÐ

- (H) HÁTALARADÓSIR HÆÐ = 20sm, DS = DYRASÍMI HÆÐ = 130sm
- (R) REYKSKYNJARI jóniskur
- (R) REYKSKYNJARI optiskur
- (H) HITASKYNJARI
- → HREYFISKYNJARI ÞJÓFA VARNARKERFIS HÆÐ = V/LOFT

[Signature] 200367-4727
 Áritun aðalhönnuðar

						HLÍÐARBERG 3 HAFNARFIRÐI		MKV: 1:50			
						STÆKKUN		TEK.NR. 2			
						SMÁSPENNULÖGN		SÍÐASTA TNR.			
B	10.09.22	REYNDARTEIKNING	B.P.T.	T.S.	<i>[Signature]</i>	220146-2439	RAFMAGNSVERKFRÆÐISTOFA		TNR. 2	AP 4	ÚTG. B
A	10.06.27	HEIMTAUGAR - OG FULLNADARTEIKNING	B.P.T.	T.S.		220146-2439	EDMUND BELLIBREIN RAÞMAGNS/ERNIR		GEYMSLUNR. 2	ÚTG. 4	
ÚTGL.	DAGS.	TEIKN.	HANNAÐ	SAMPYKKT	KENNTALA	TERA S/F	RAÞMAGNSVERKFRÆÐISTOFA		SÍMI 5687308		
							TRAUSTI SVEINÞÓRNSSON RAÞMAGNSIÐNFR.		SÍMI 5687300		