
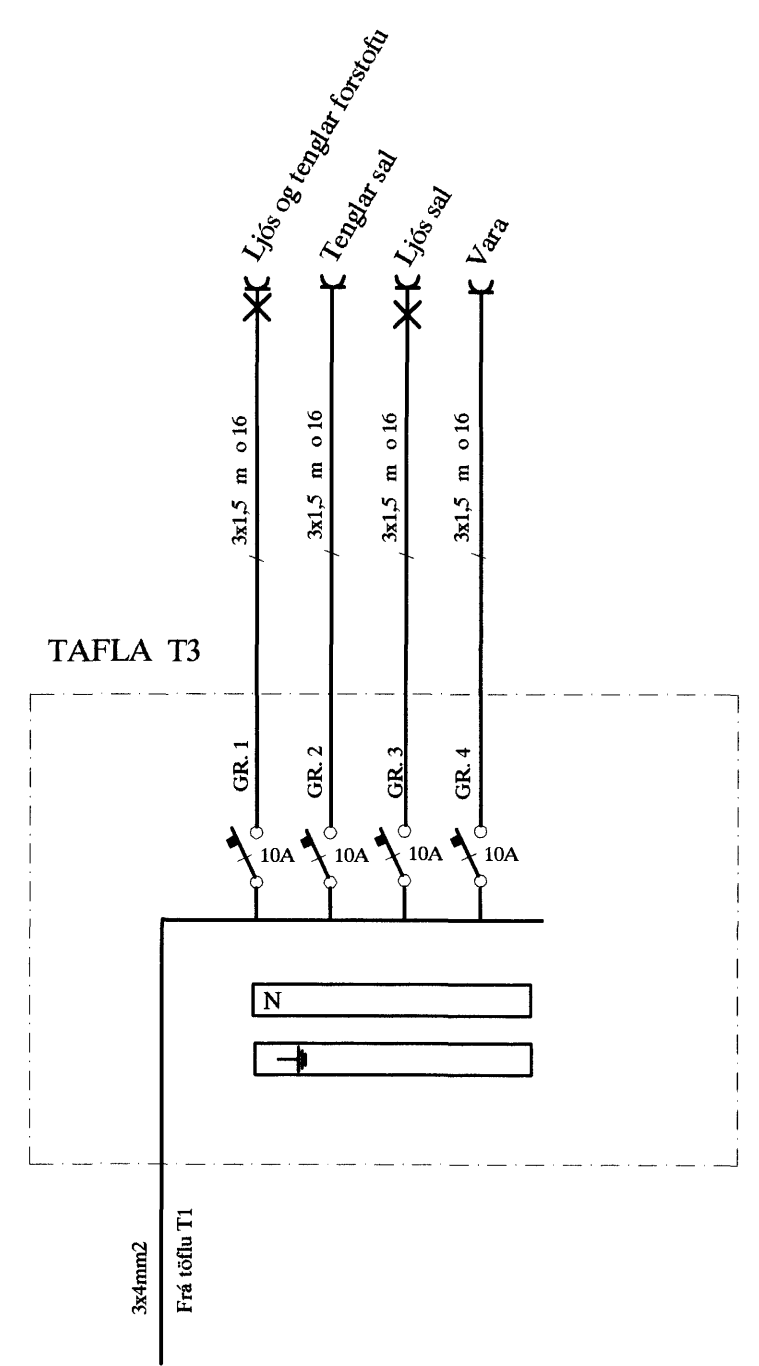
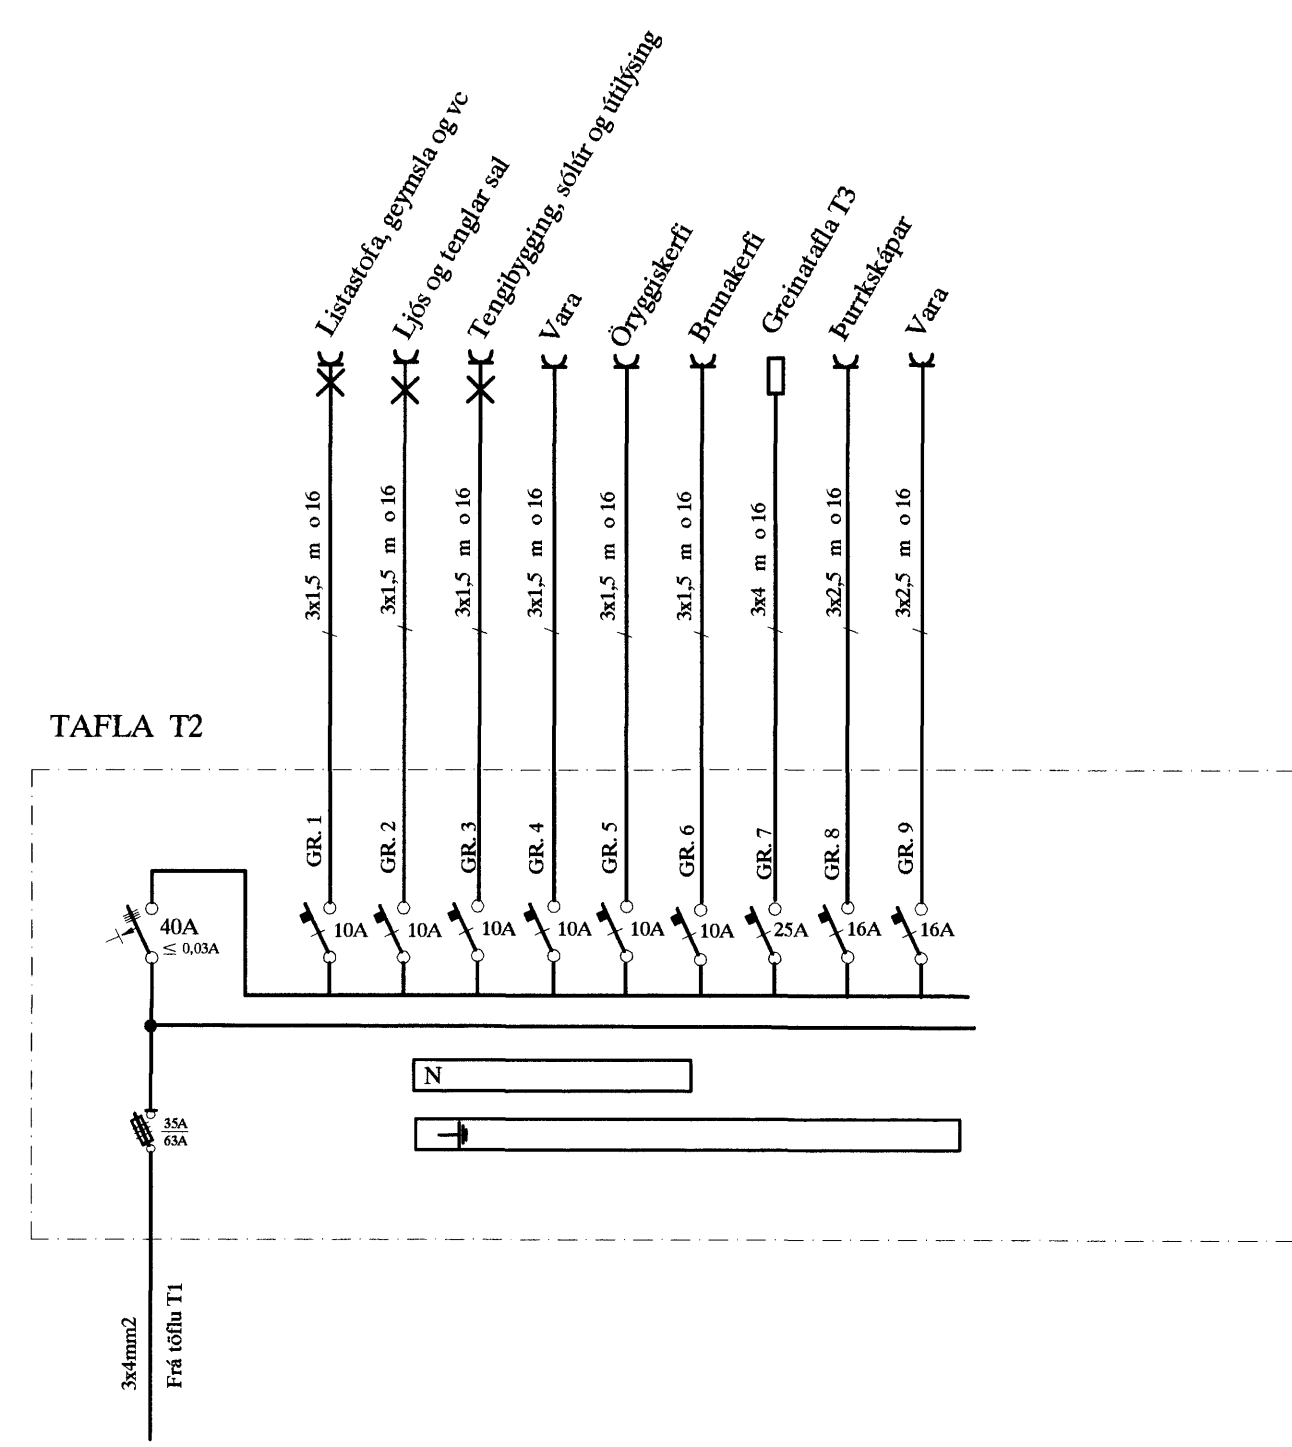


Mótteld 17.11.2010

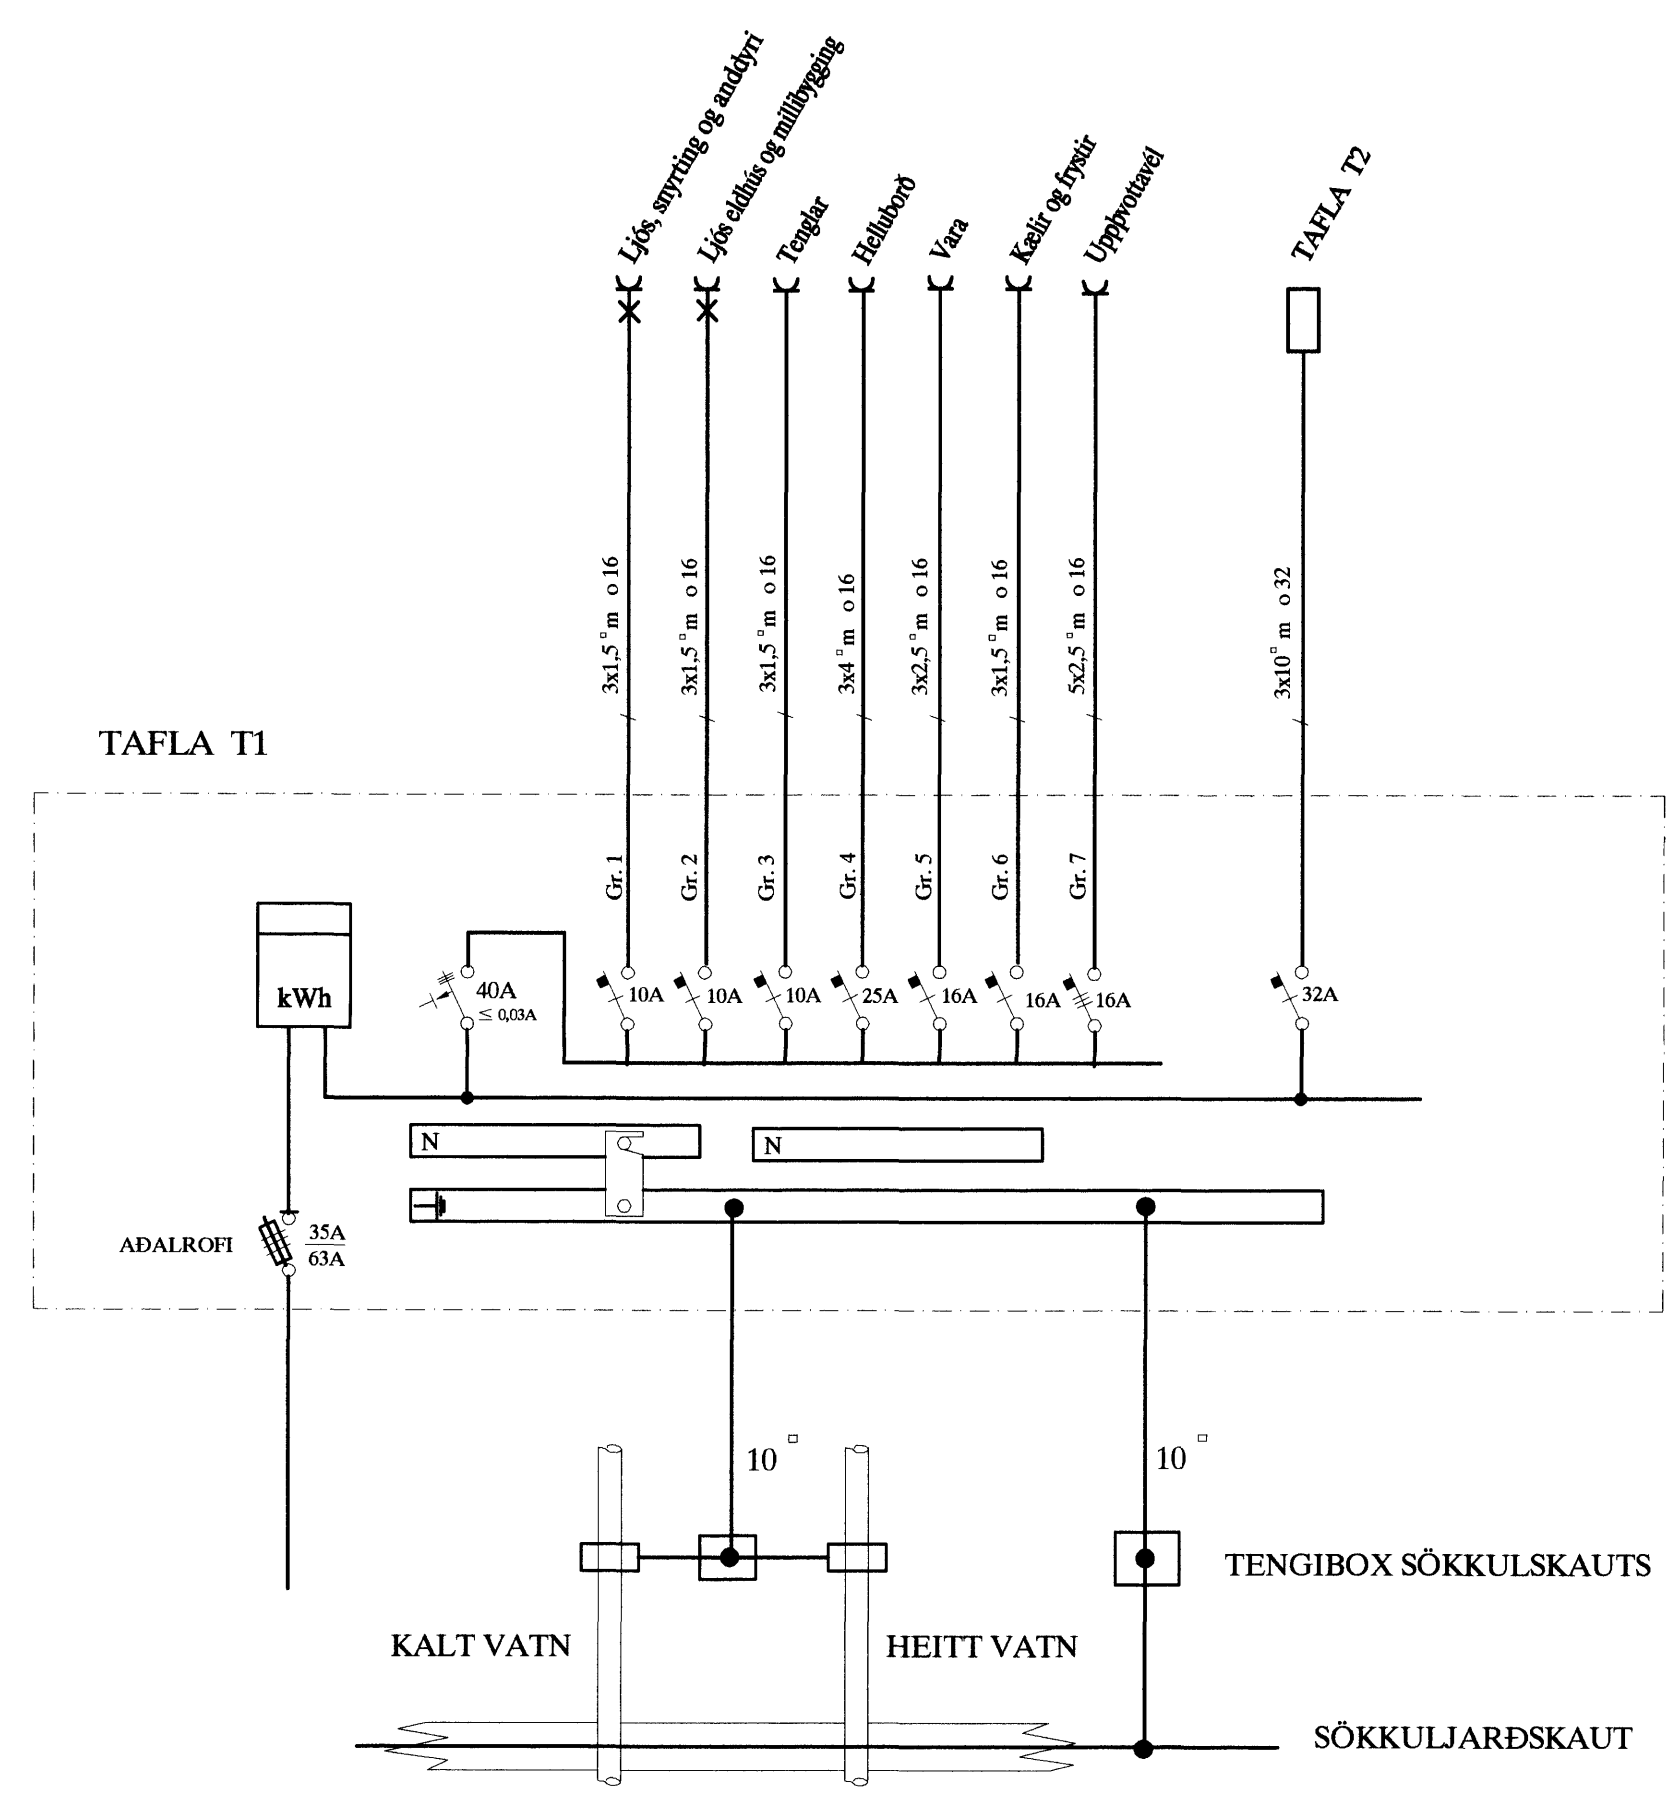

SKÝRINGAR

LAGNIR ERU HULDAR 16mm PLASTPÍPUR OG TAUGAR 3x1,5².
 HÆÐ Á ROFUM SÉ 105 sm.
 TENGLAR VIÐ ROFA SÉU Í SÓMU HÆÐ OG ROFAR.
 HÆÐ Á TENGLUM SÉ 20sm.
 HÆÐ Á VEGGLJÓSUM YFIR VÖSKUM SÉ 210sm.
 MÁLSTRAUMUR ROFA SÉ 10A, EN TENGLA 16A.
 F = BÆJARSÍMI, T+F = TÖLVA OG SÍMI, L = LOFTNET
 1° = HITANEMAR F. GÓLFHITA HÆÐ = 160sm
 (H) HÁTALARADÓ SIR HÆÐ = 20sm, DS = DYRASÍMI HÆÐ = 130sm
 (R)j REYKSKYNJARI jóniskur
 (R)o REYKSKYNJARI optiskur
 (H) HITASKYNJARI
 (O) HREYFISKYNJARI ÞJÓFAVARNAKERFIS HÆÐ = V/LOFT

Páll Paulsen 200367-4727
 Áritun aðalhönnuðar

								HLÍÐARBERG 3 HAFNARFIRÐI	MKV. 1:50
								STÆKKUN	TEKNI NR. 4
								EINLÍNUMYNDIR AF TÖFLUM	SÍÐASTA TNR.
A	10.09.22	REYNDARTEIKNING	B.P.T.	T.S.	<i>Paulsen</i>	220146-2439		TERA S/F	TNR 4 AP 4 ÚTG. A
ÚTG.	DAGS.		TEIKN.	HANNAÐ	SAMPYKKT	KENNTALA		RAFMAGNSVERKFRÆÐISTOFA EDMUND HELLERSSEN TRAUTTI SVENNÞÓRNSSON	SÍMI 5687388 RAFMAGNSVEIÐNFR. SÍMI 5687390