


Mótteld  
08.11.2010 *H*

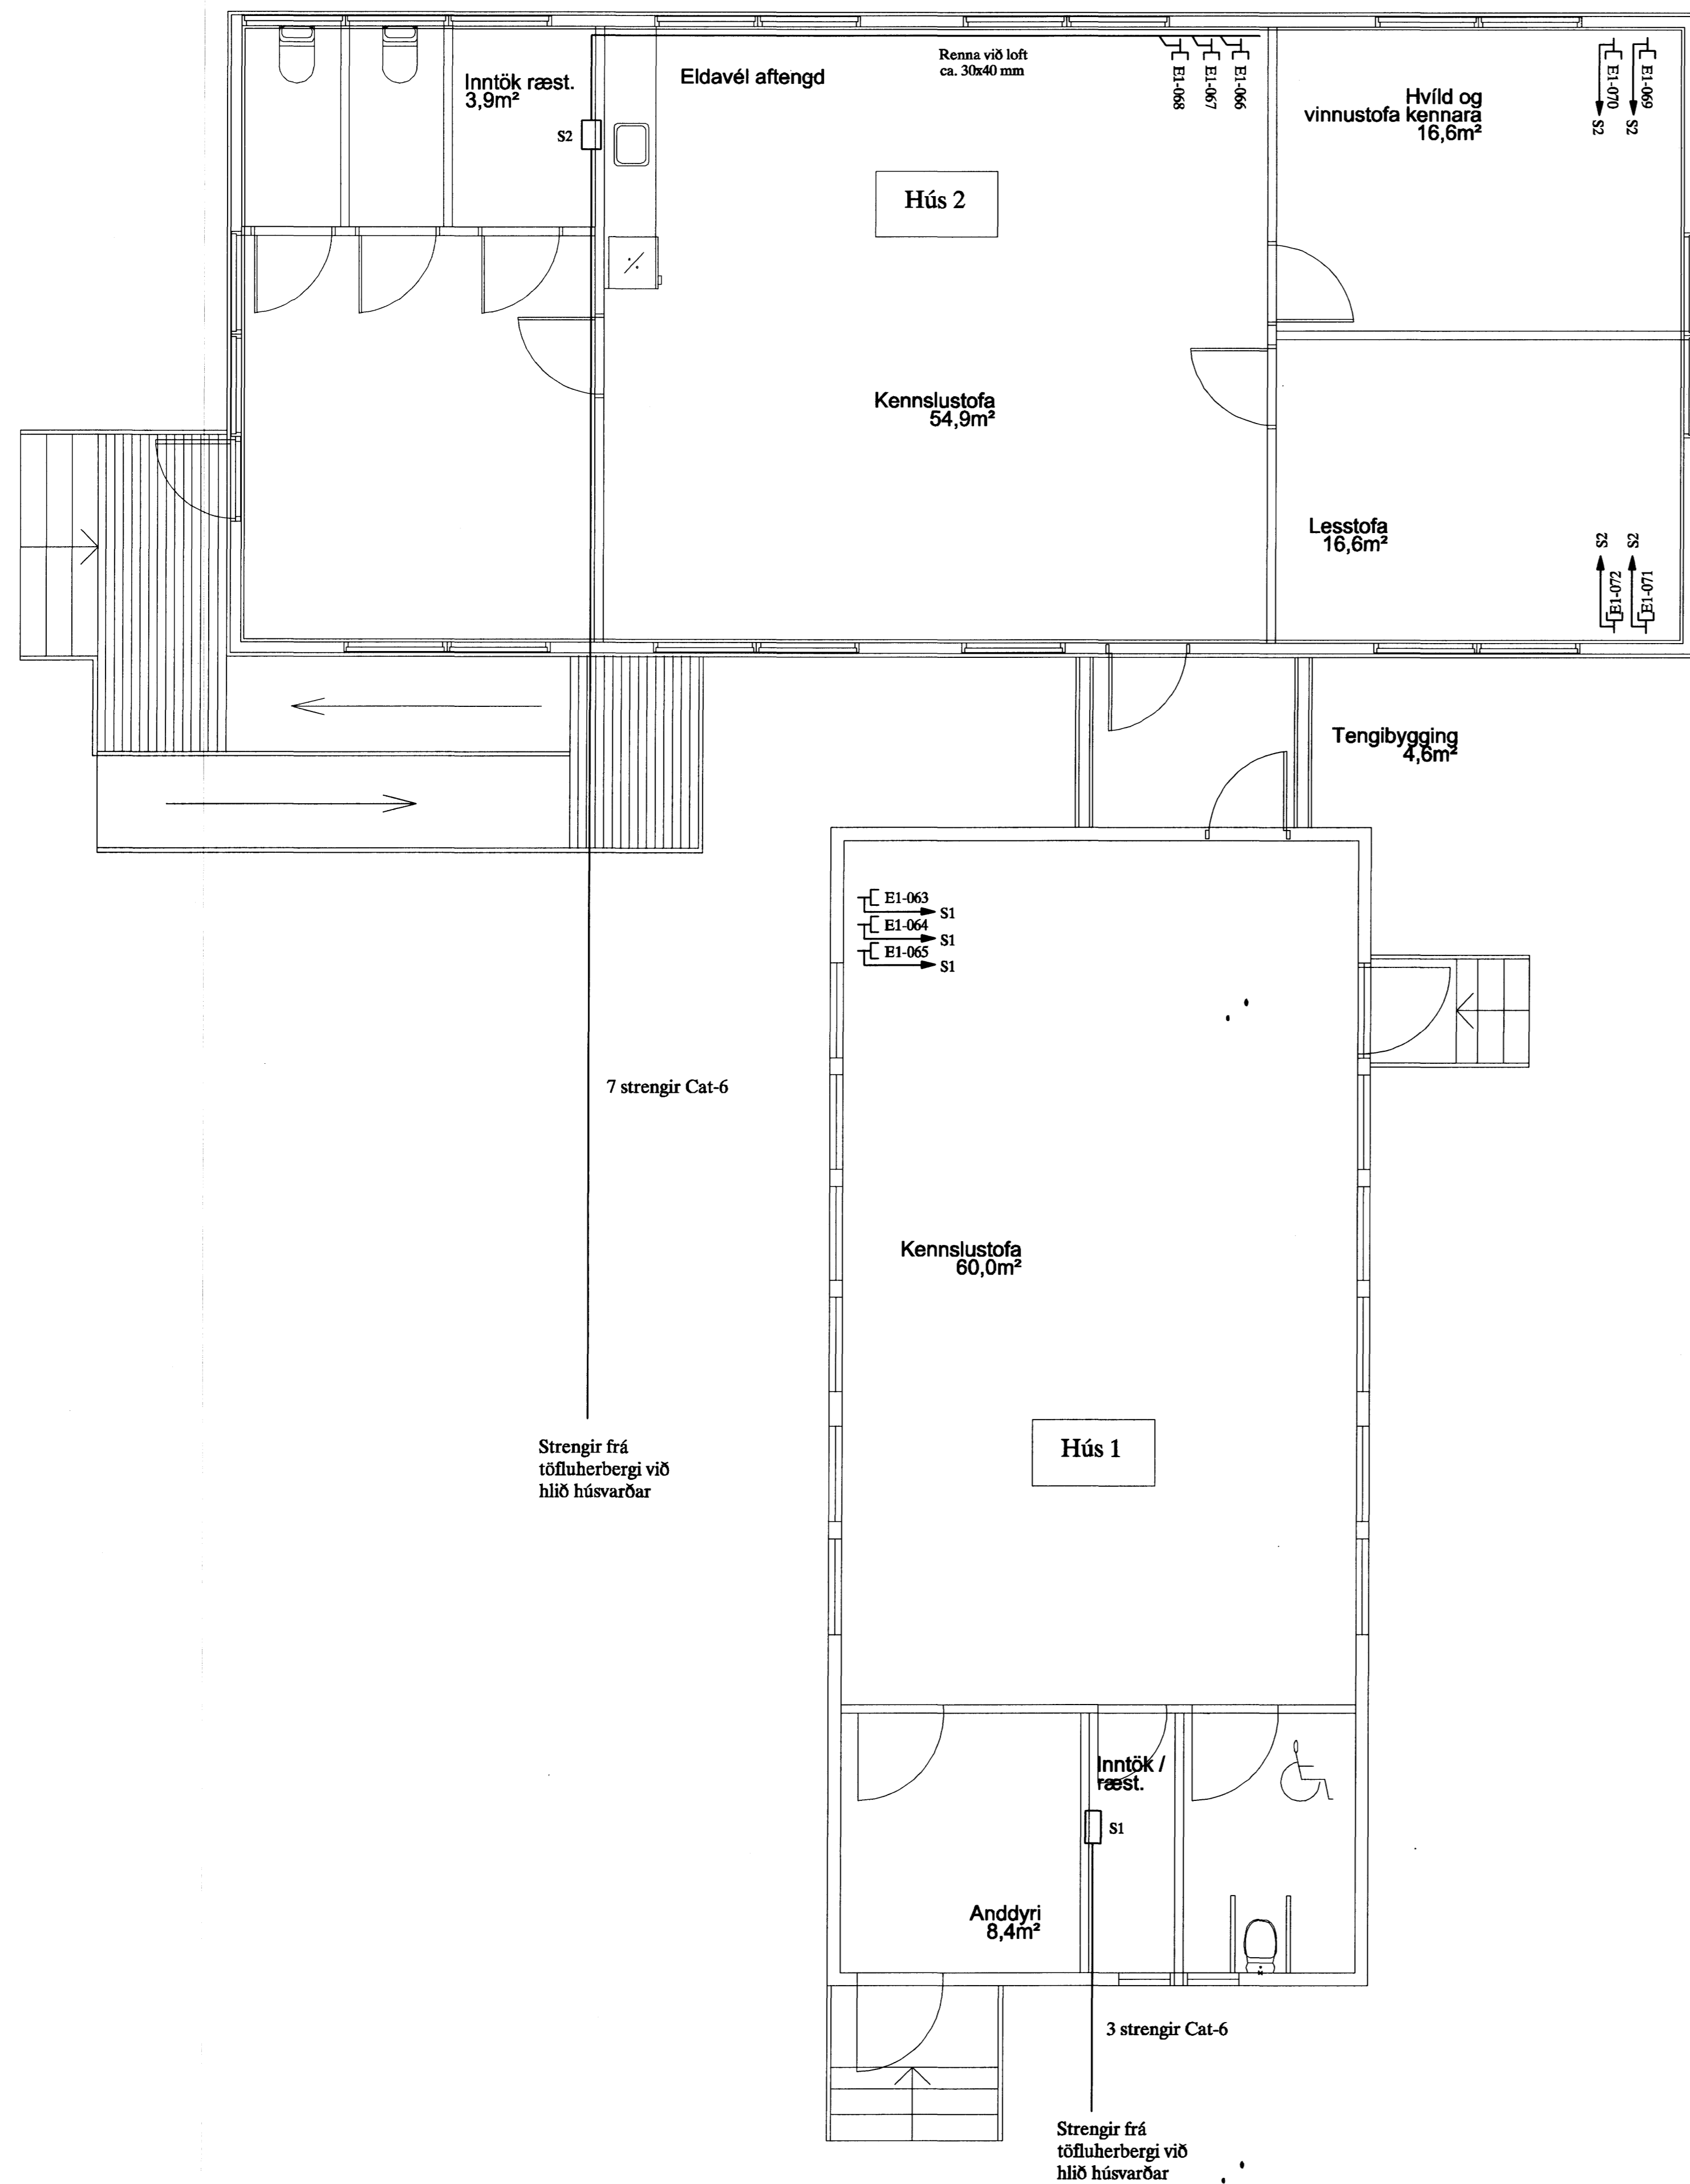

**SKÝRINGAR**

LAGNIR ERU HULDAR 16mm PLASTPÍPUR OG TAUGAR 3x1,5°  
 HÆÐ Á ROFUM SÉ 105 sm.  
 TENGLAR VIÐ ROFA SÉU Í SÖMU HÆÐ OG ROFAR.  
 HÆÐ Á TENGLUM SÉ 110sm.  
 HÆÐ Á VEGGLJÓSUM YFIR VÓSKUM SÉ 200sm.  
 MÁLSTRAUMUR ROFA SÉ 10A, EN TENGLA 16A.  
 HÆÐ Á VEGGLJÓSUM UTANHÚSS SÉ 180 sm.  
 L = SJÓNVARP, F = BÆJARSÍMI, H = HITANEMAR F. GÓLFHITA H=160sm  
 (H) HÁTALARADÓSIR, DS = DYRASÍMI H=130sm  
 T=TÖLVUTENGLAR, MF=MICROFON TENGLAR

- [R] REYKSKYNNJARI jóniskur
- [R] REYKSKYNNJARI optískur
- [H] HITASKYNNJARI
- HREYFISKYNNJARI ÞJÓFAVARNARKERFIS H=V/LOFT

*Páll Páulsson 20081-4709*  
 Áritun aðalhönnuðar

B		10-10-14	REYNDARTEIKNING							HRAUNVALLASKÓLI DREKAVÖLLUM 9	MEV.	1:50
A		10-08-16	VINNUTEIKNING	B.P.T.	T.S.	<i>Páll Páulsson</i>	220146-2439			LAUSAR KENNSLUSTOFUR	TEIKNANR.	S-1
ÓTG.		DAGK.		TEIKN.	HANNAÐ	SAMÞYKKT	KENNTALA			SÍMA-OG TÖLVULAGNIR	SÍÐARSTA TVE.	
										TERA s/p	TNR.	AF
										RAFMAGNSVERKFRÆÐISTOFA	ÓTL.	B
										EDMUND BELLERSEN RAFMAGNSREIÐF. SÍMI 568788	GUYASLUNN.	
										TRÁUSTI EYVINDURSSON RAFMAGNSREIÐF. SÍMI 568790		