


Móttakið
08.11.2010

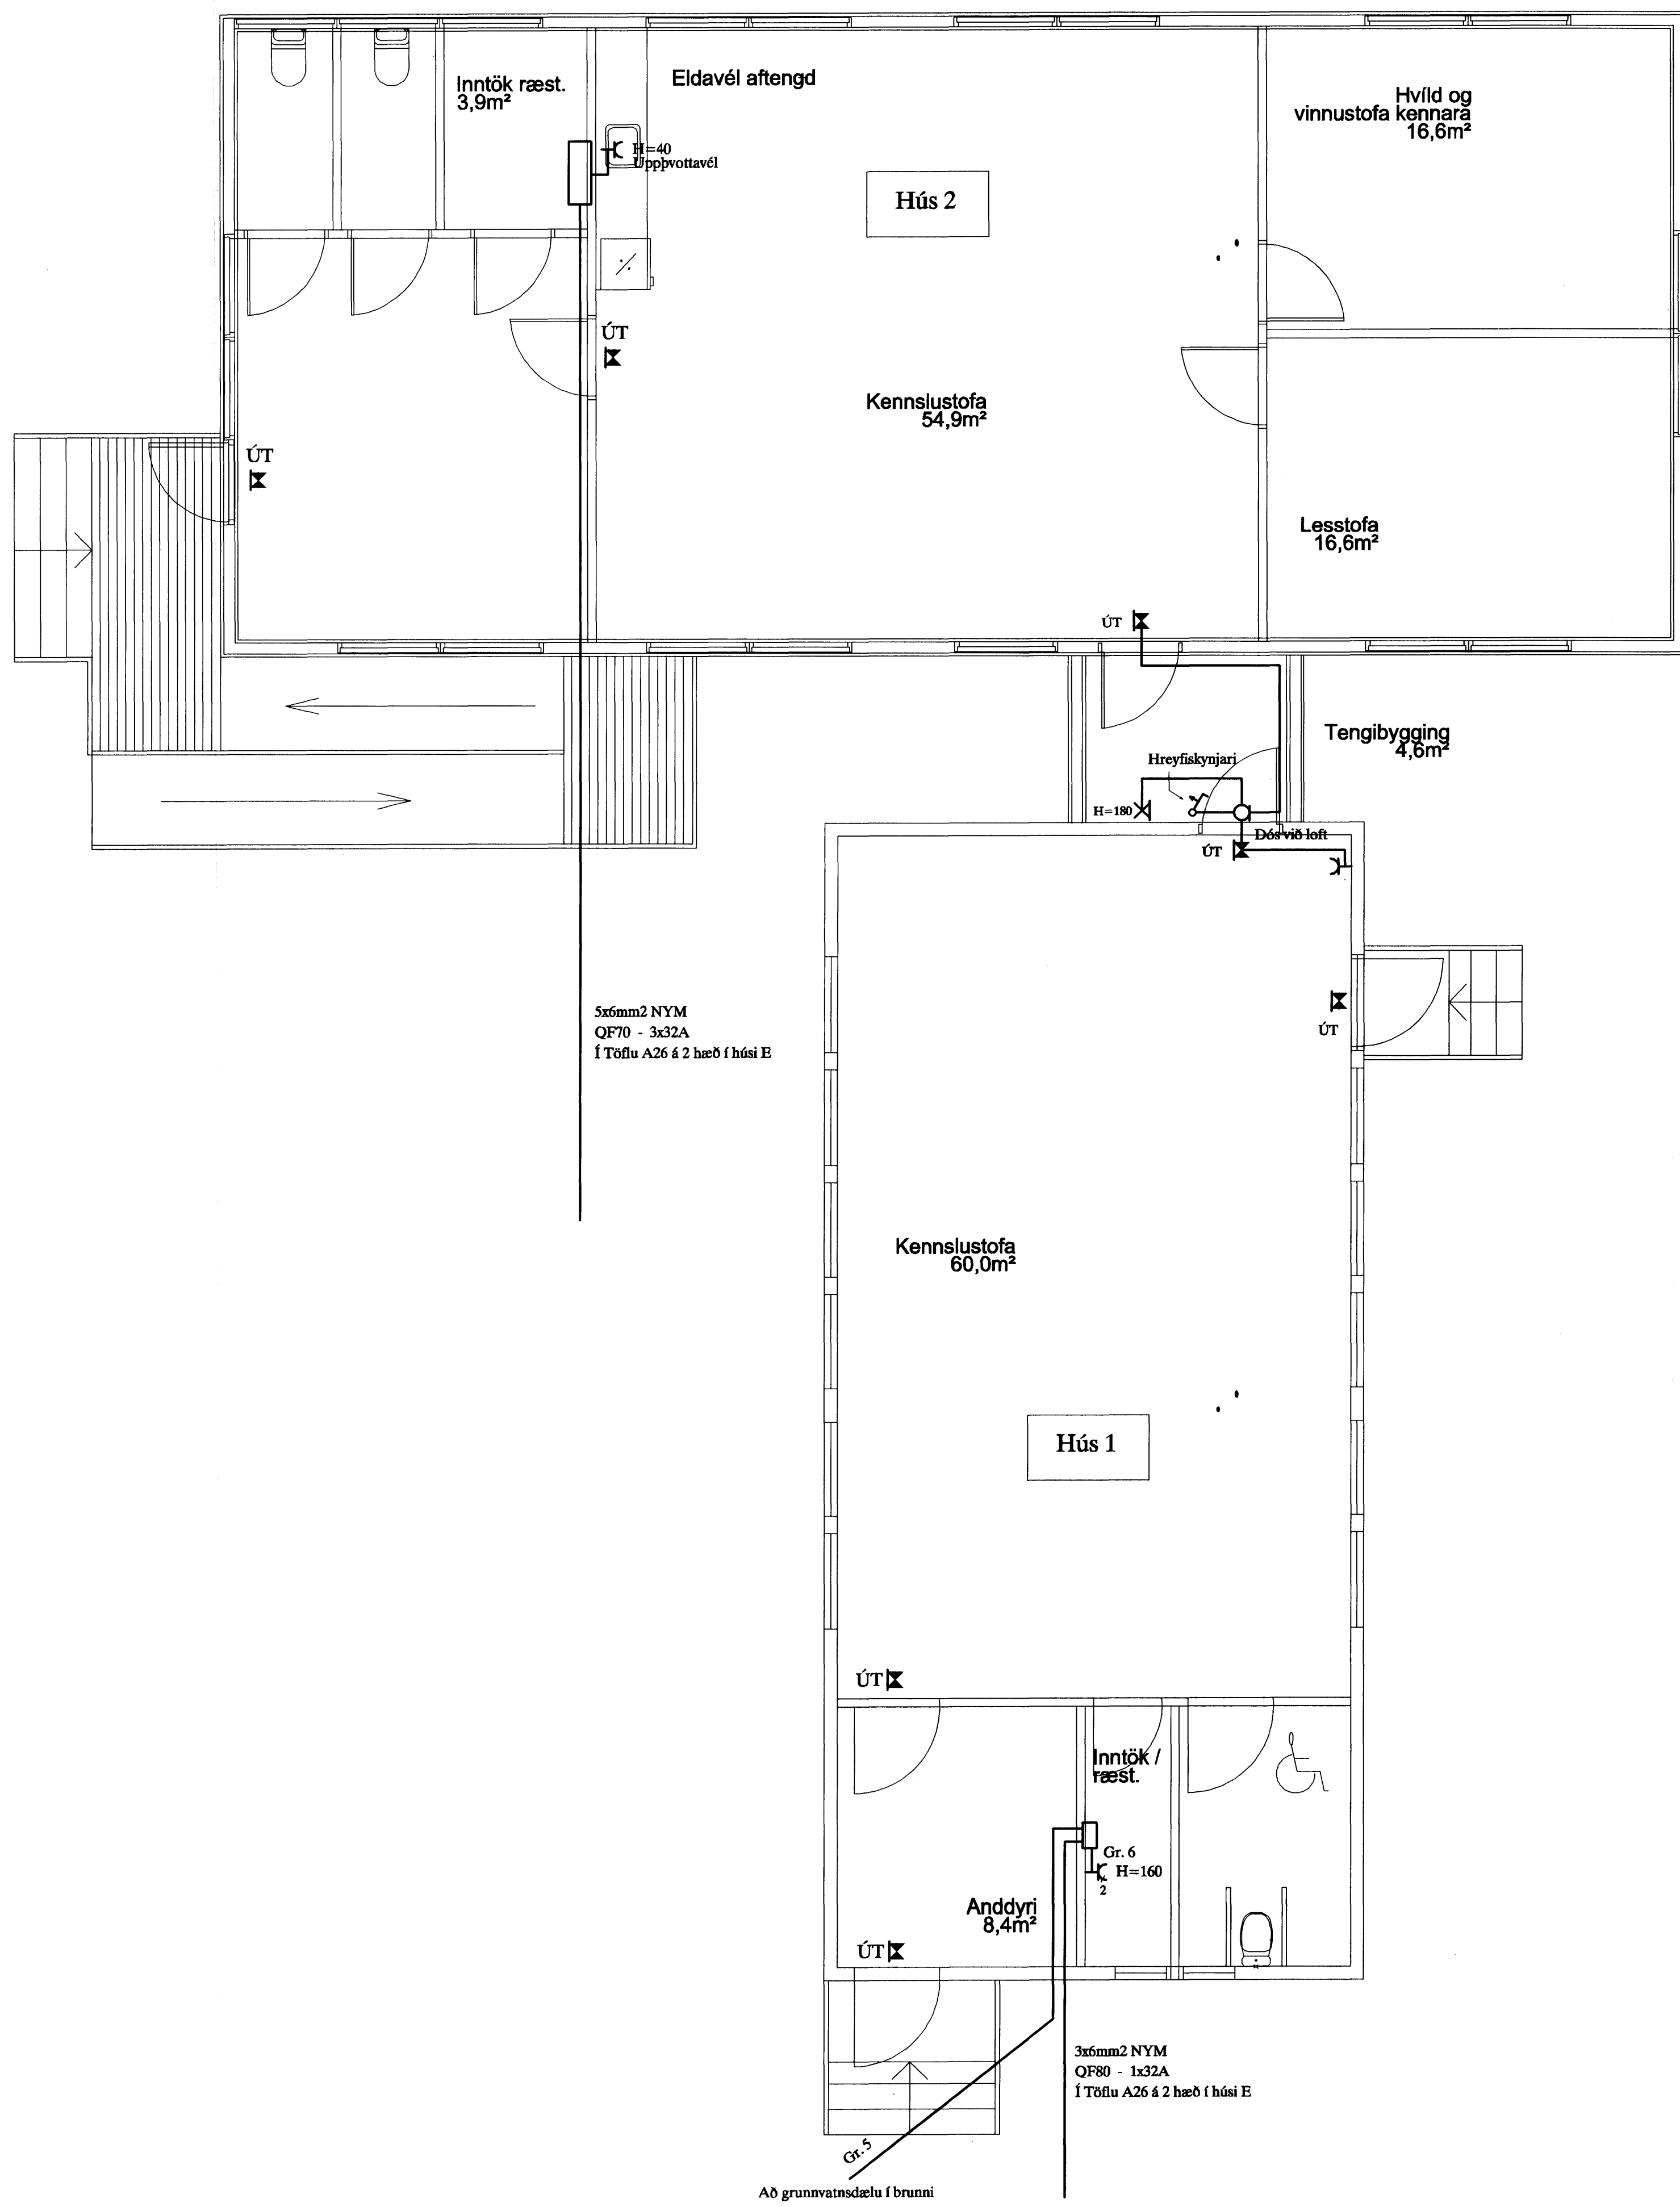


5x6mm² NYM
QF70 - 3x32A
Í Töflu A26 á 2 hæð í húsi E

3x6mm² NYM
QF80 - 1x32A
Í Töflu A26 á 2 hæð í húsi E

Ad grunnvatnsdælu í brunn

Tafla í Húsi 1

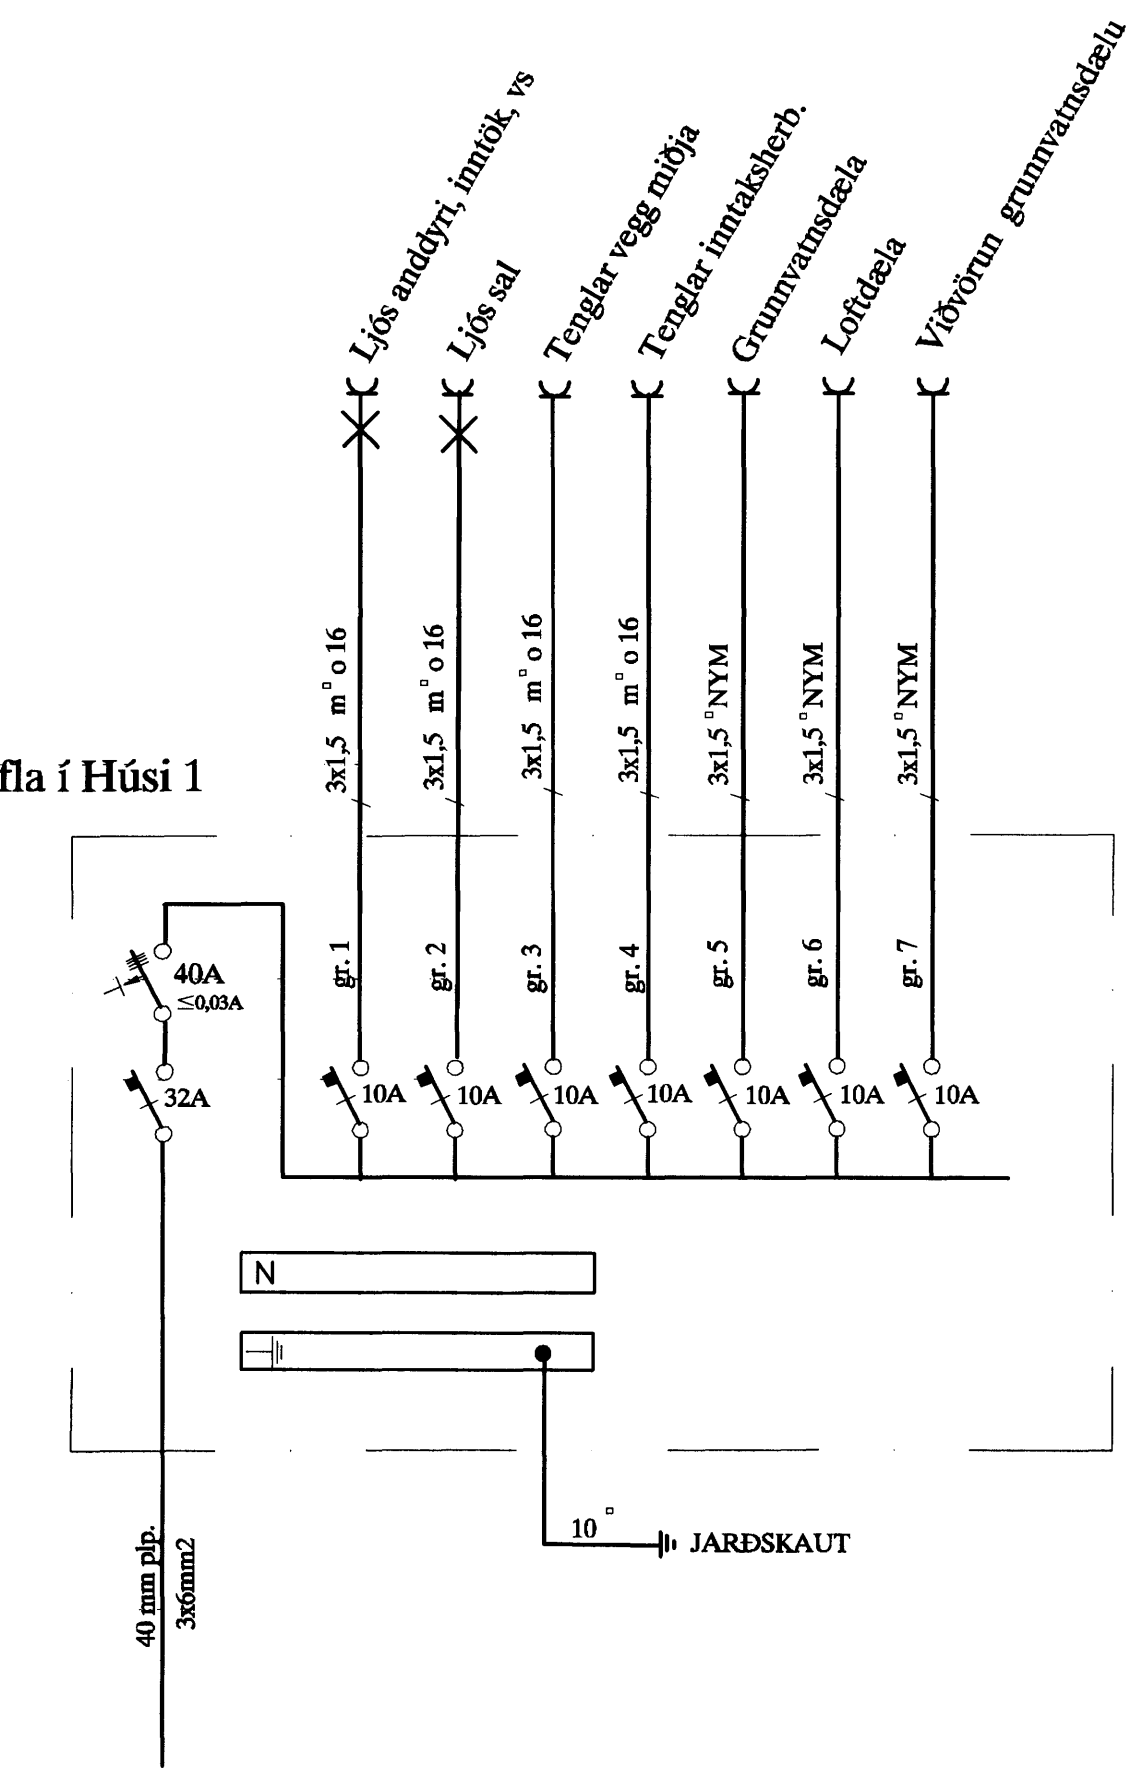

SKÝRINGAR

LAGNIR ERU HULDAR 16mm PLASTPÍPUR OG TAUGAR 3x1,5°
HÆÐ Á ROPUM SÉ 105 sm.
TENGLAR VÍÐ ROFA SÉU Í SÖMU HÆÐ OG ROFAR.
HÆÐ Á TENGLUM SÉ 110sm.
HÆÐ Á VEGGLJÓSUM YFIR VÓSKUM SÉ 200sm.
MÁLSTRAUMUR ROFA SÉ 10A, EN TENGLA 16A.
HÆÐ Á VEGGLJÓSUM UTANHÚSS SÉ 180 sm.
L = SJÓNVARP, F = BÆJARSÍMI, H = HITANEMAR F. GÓLFHITA H=160sm
HÁTALARADÓSIR, DS = DYRASÍMI H=130sm
T=TÖLVUTENGLAR, MF=MICROFON TENGLAR

- REYKSKYNNJARI jóniskur
- REYKSKYNNJARI optiskur
- HITASKYNNJARI
- HREYFISKYNNJARI ÞJÓFAVARNARKERFIS H=V/LOFT

Rauðverðing 200367-4729
Áritun aðalhönnuðar

HRAUNVALLASKÓLI DREKAVÖLLUM 9 LAUSAR KENNSLUSTOFUR RAFLÖGN						MKV: 1:50
TERENNR. R-1						
SÍÐASTA TNSL						
B	10-10-14	REYNDARTEIKNING	B.P.T.	T.S.	220146-2439	TNSL. AF
A	10-08-16	VINNUTEIKNING	B.P.T.	T.S.	220146-2439	DTG. B
ÚTG.	DAÐS.	TEKEN.	HANNAÐ	SAMÞYKKT	KEÐNITALA	

TERA S/F
RAFMAGNSVERKFRÆÐISTOFA

RAFMAGNSVERKFRÆÐISTOFA
RAFMAGNSVERKFRÆÐISTOFA
SÍMI 5687388
SÍMI 5687390