


Mótteld  
08.11.2010

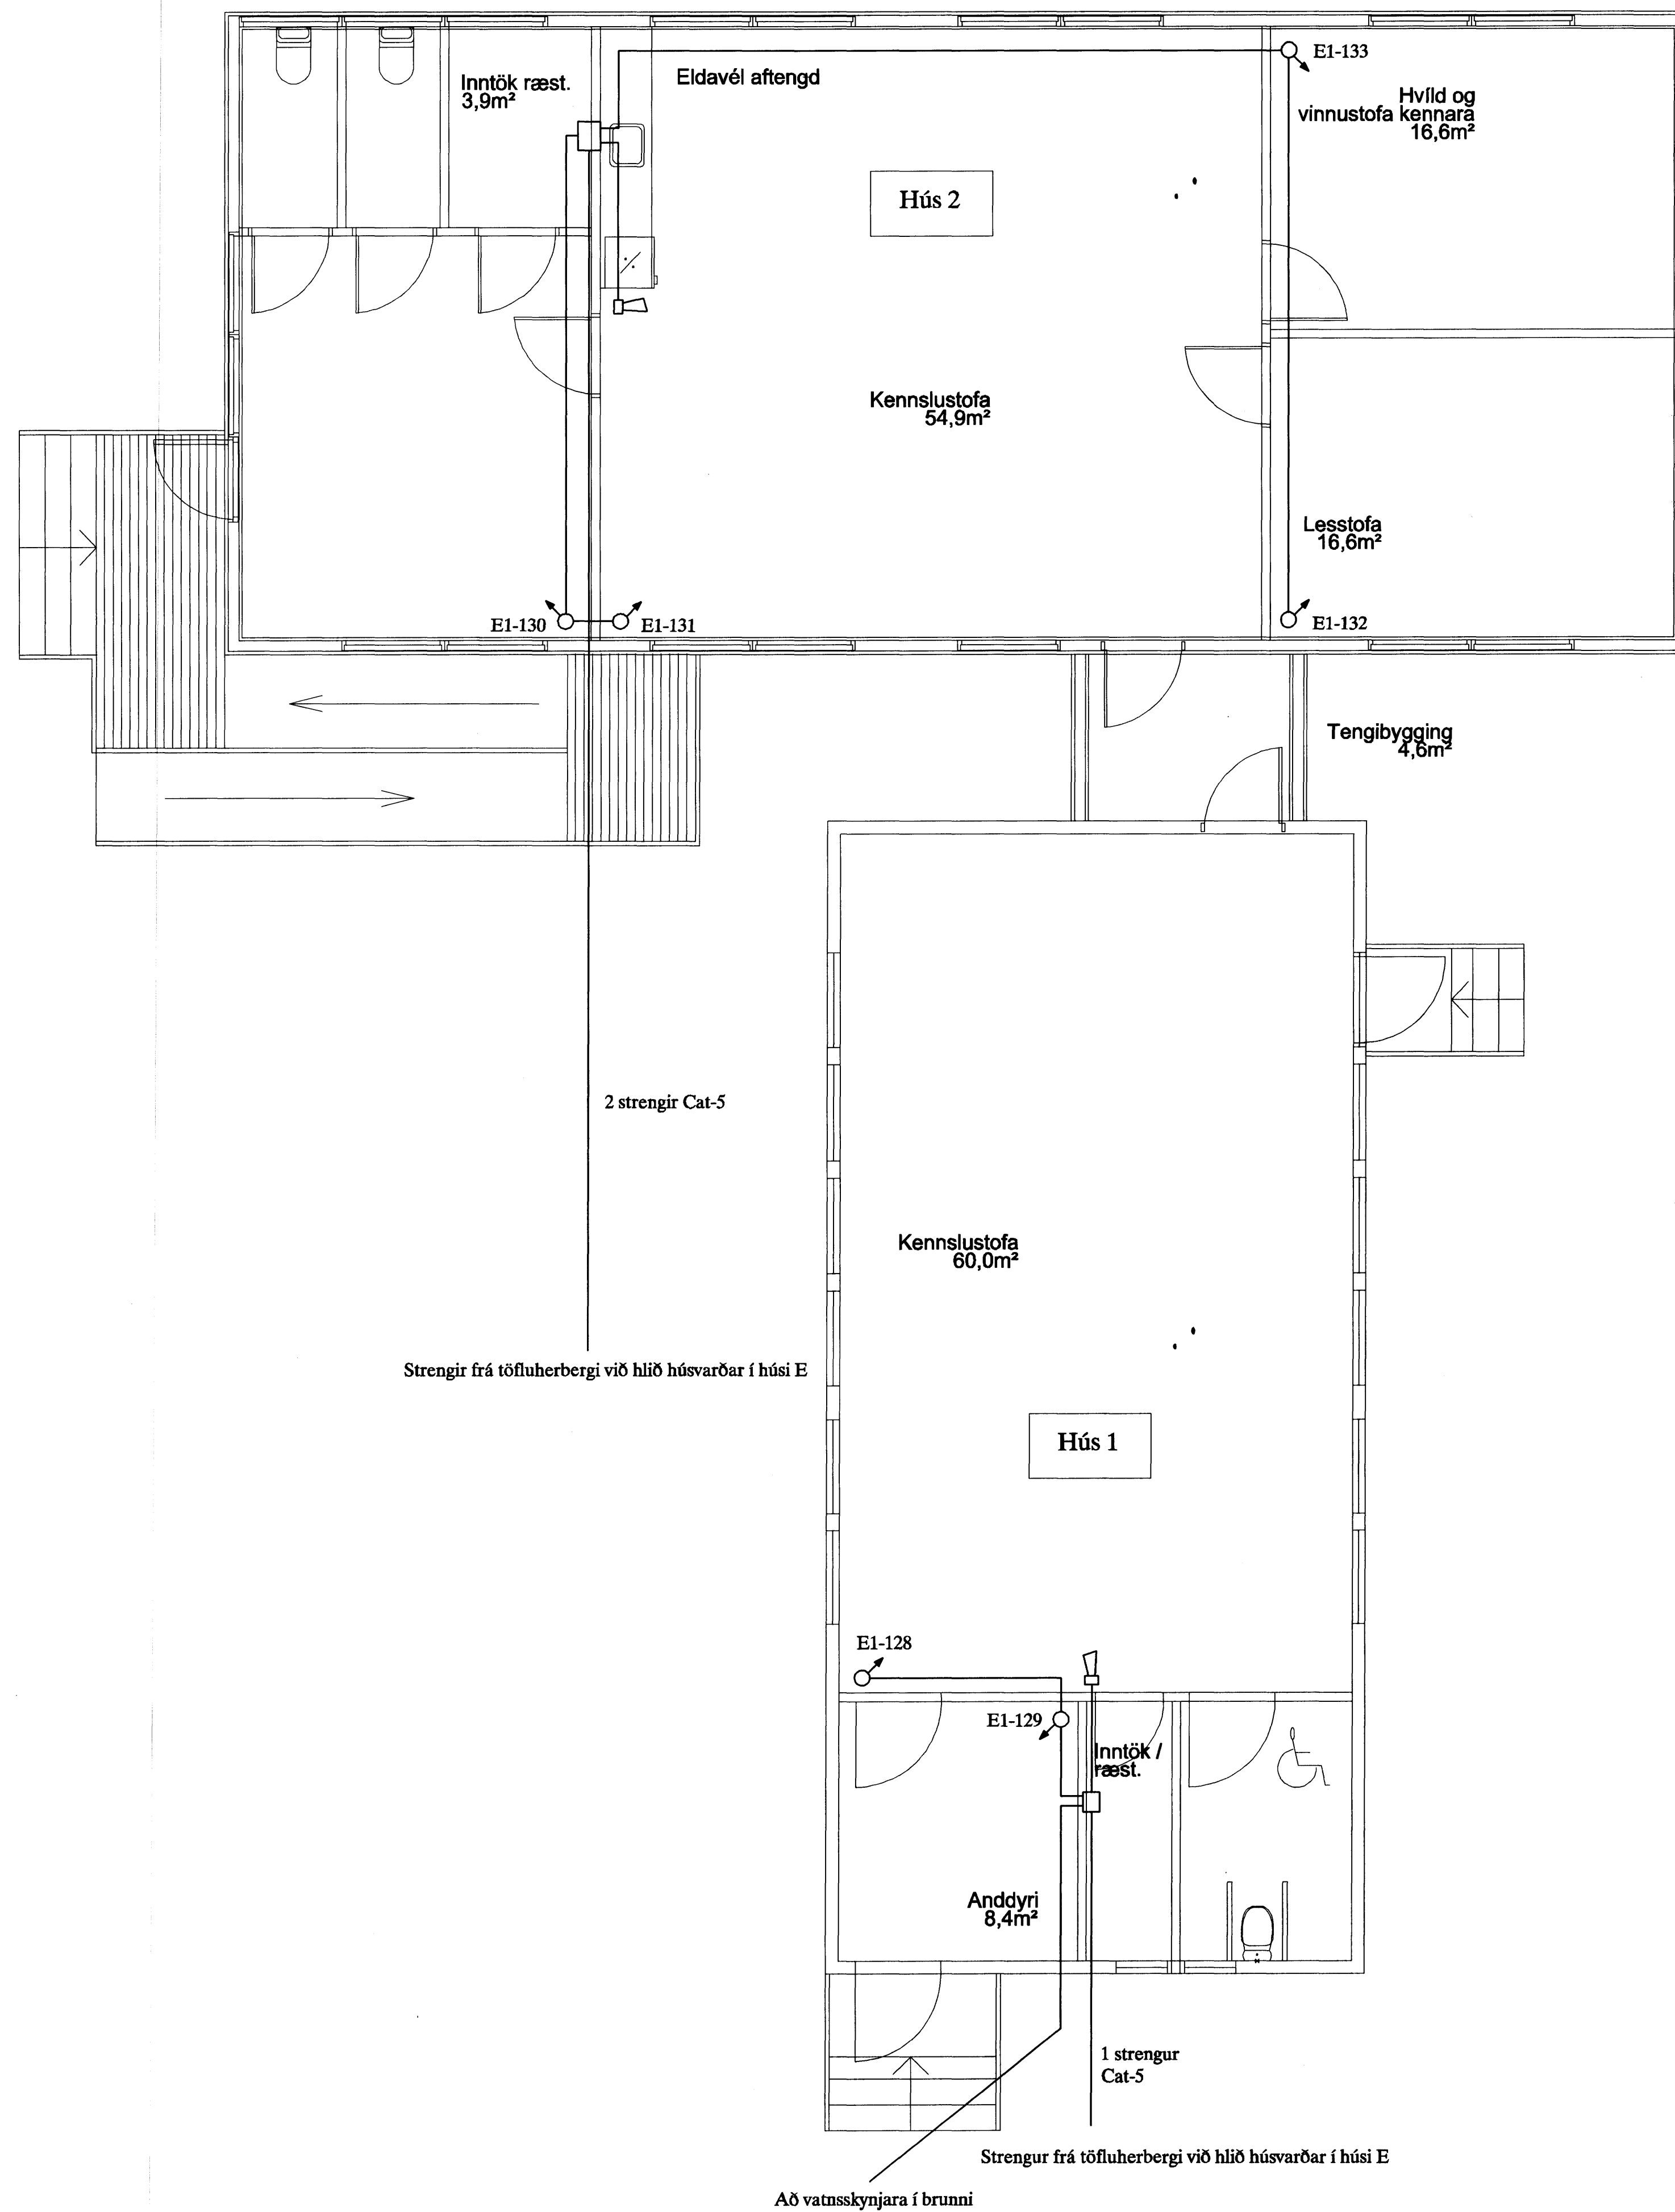

**SKÝRINGAR**

LAGNIR ERU HULDAR 16mm PLASTPÍPUR OG TAUGAR 3x1,5 °  
 HÆÐ Á ROFUM SÉ 105 sm.  
 TENGLAR VIÐ ROFA SÉU Í SÓMU HÆÐ OG ROFAR.  
 HÆÐ Á TENGLUM SÉ 110sm.  
 HÆÐ Á VEGGLJÓSUM YFIR VÖSKUM SÉ 200sm.  
 MÁLSTRAUMUR ROFA SÉ 10A, EN TENGLA 16A.  
 HÆÐ Á VEGGLJÓSUM UTANHÚSS SÉ 180 sm.  
 L = SJÓNVARP, F = BÆJARSÍMI, H = HITANEMAR F. GÓLFHITA H=160sm  
 (H) HÁTALARADÓSIR, DS = DYRASÍMI H=130sm  
 T=TÖLVUTENGLAR, MF=MICROFON TENGLAR  
 [R] REYKSKYNNJARI jóniskur  
 [R] REYKSKYNNJARI optiskur  
 [H] HITASKYNNJARI  
 [O] HREYFISKYNNJARI ÞJÓFAVARNARKERFIS H=V/LOFT

*Áritun aðalhönnuðar*  
 200367-4729

				HRAUNVALLASKÓLI DREKAVÖLLUM 9				MKV. 1:50			
				LAUSAR KENNSLUSTOFUR				TÍÐNÁM Ö-1			
				ÖRYGGISKERFI				SÍÐASTA TÍÐ			
B	10-10-14	REYNDARTEIKNING		B.P.T.	T.S.		220146-2439	TNR.	AP	ÖTL.	
A	10-08-16	VINNUTEIKNING						ÖRYGGISKERFI		B	
ÖTL.	DAGS.			TEIKN.	HANNAÐ	SAMÞYKKT	KENNTALA	TERA s/f			
				EDMUND BELLERSEN				RAFMAGNVERKFRÆÐISTOFA			
				TRAGSTIÞYRNINGUR				RAFMAGNSTÆKNING			
				SÍÐI 5687388				SÍÐI 5687388			
				SÍÐI 5687390				SÍÐI 5687390			