
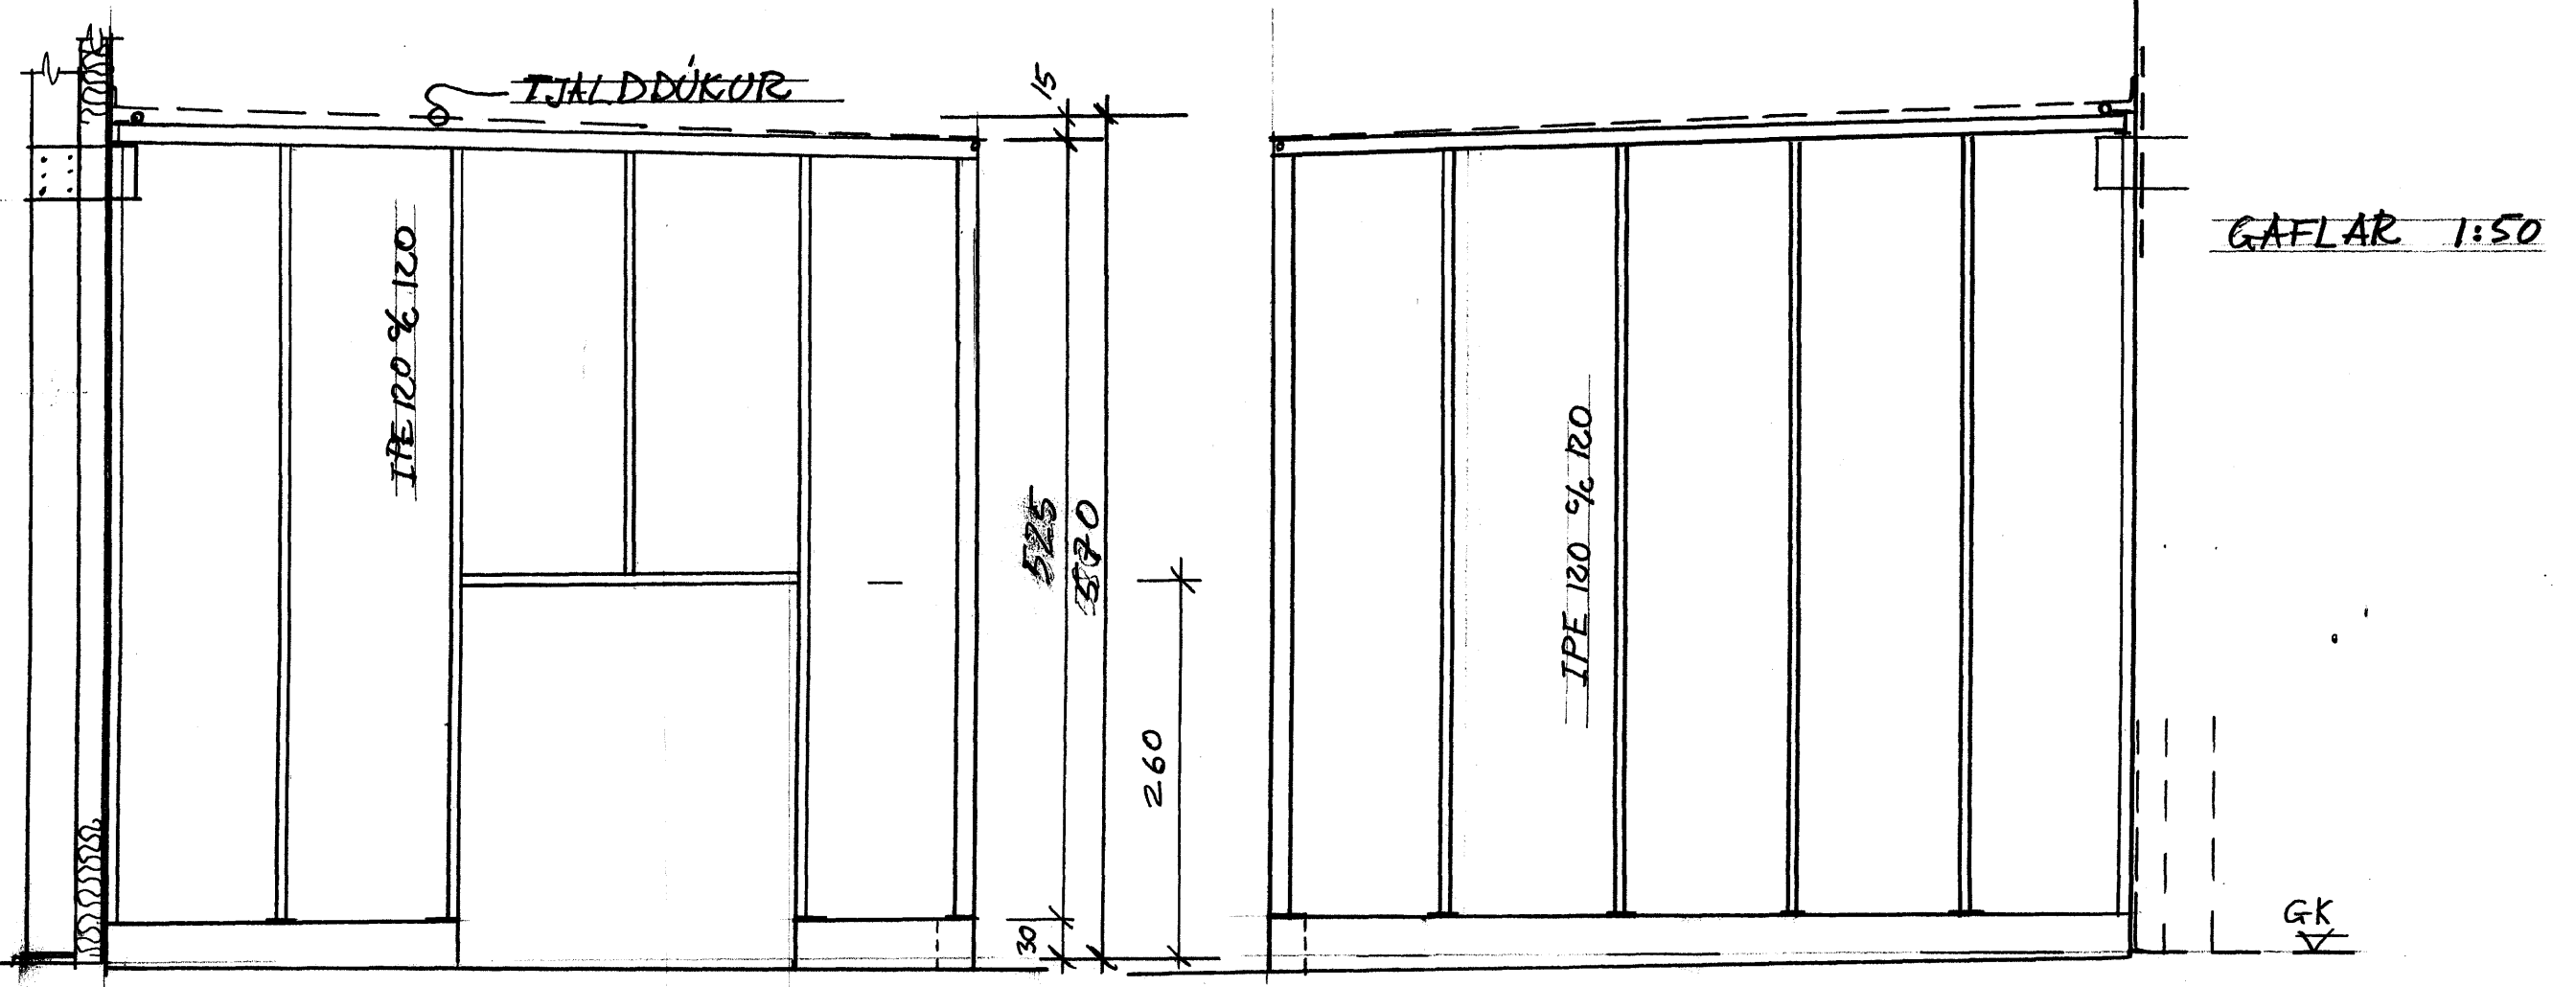
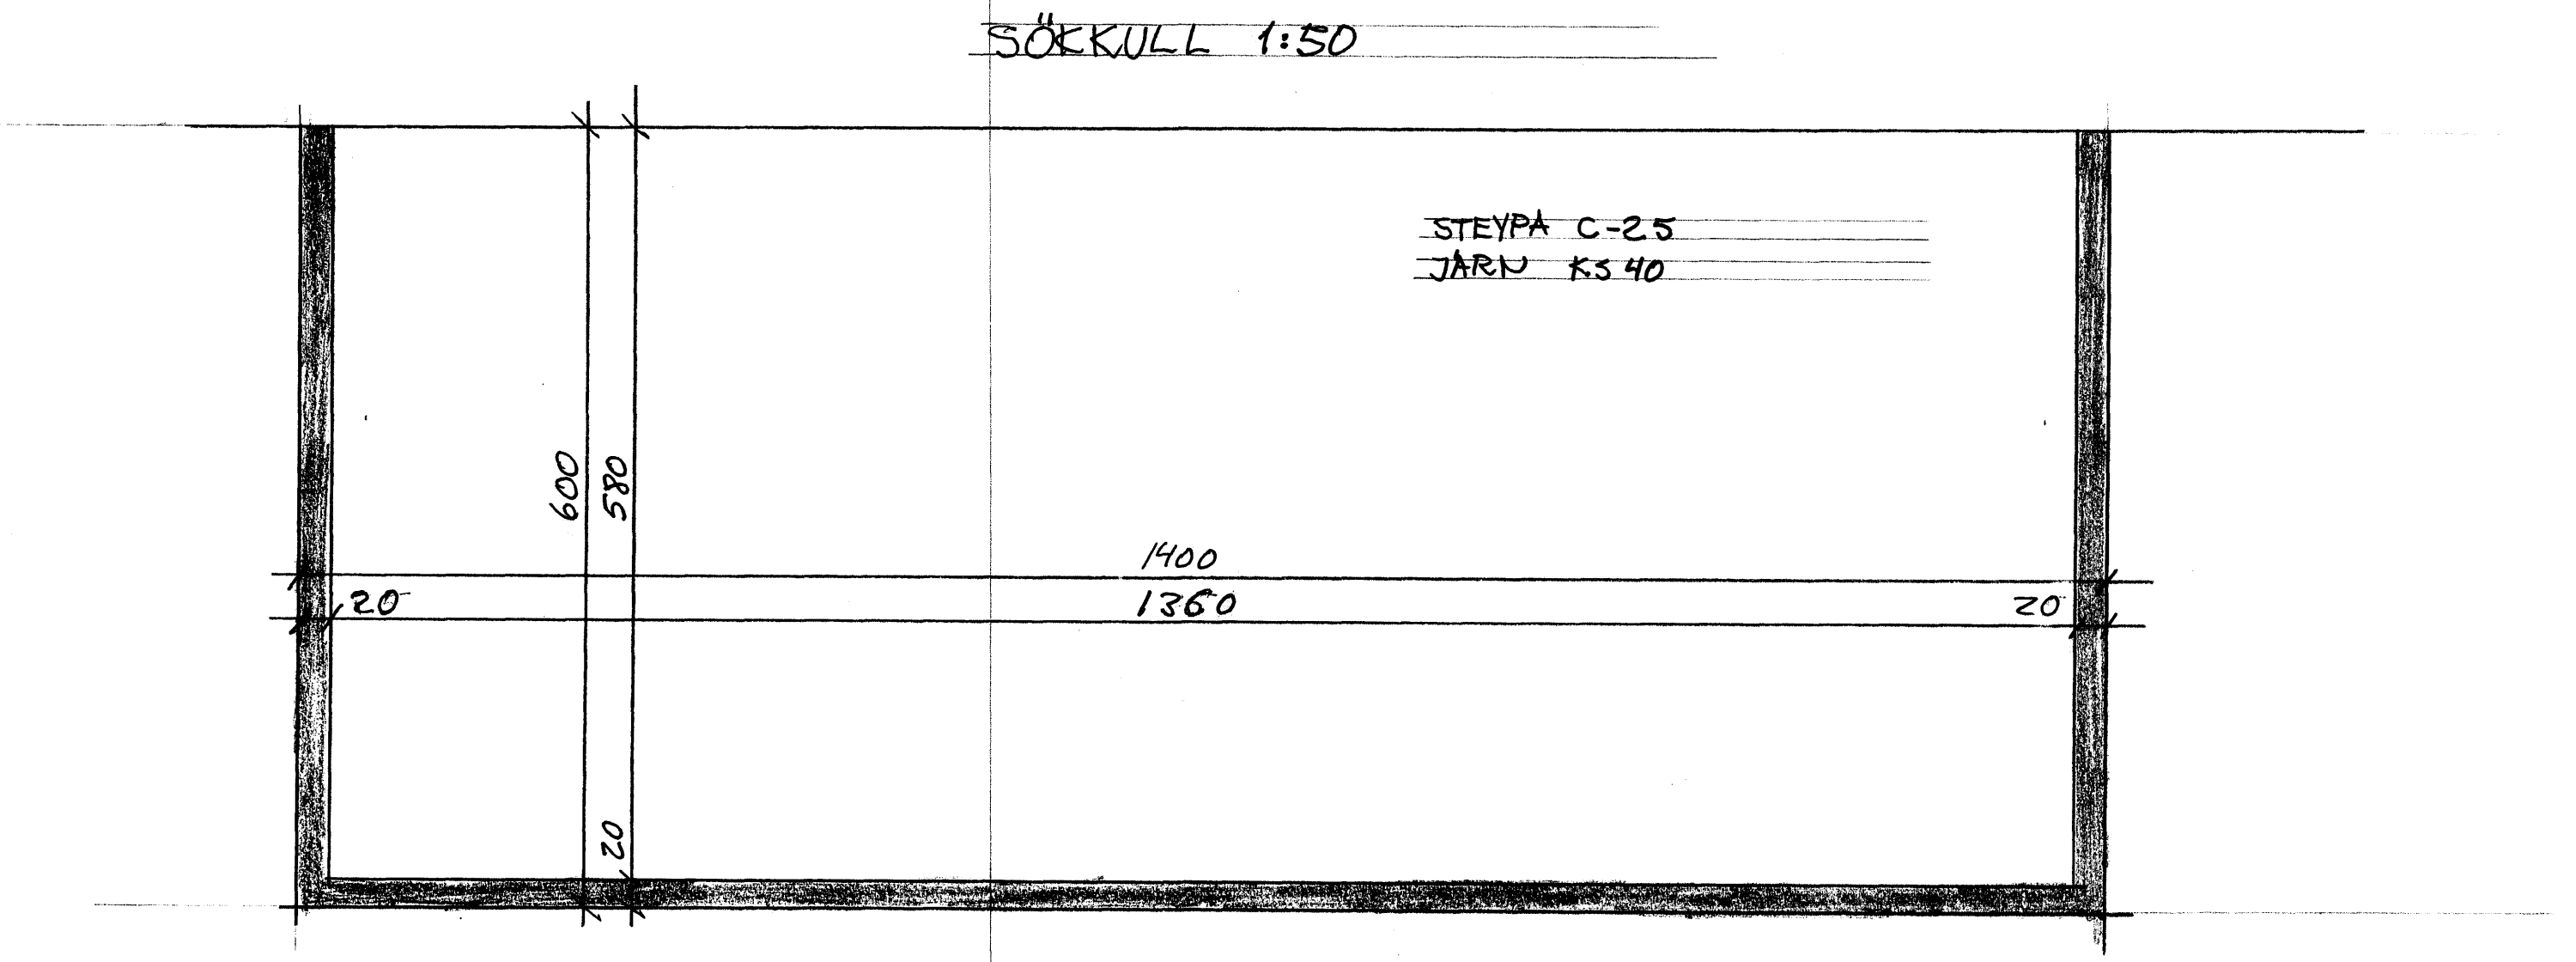


Samþykkt þann  
16 NOV 2010  
Byggingafulltrúi / Hagkerfi /  
Fh. Hrólfur S. Gunnlaugsson

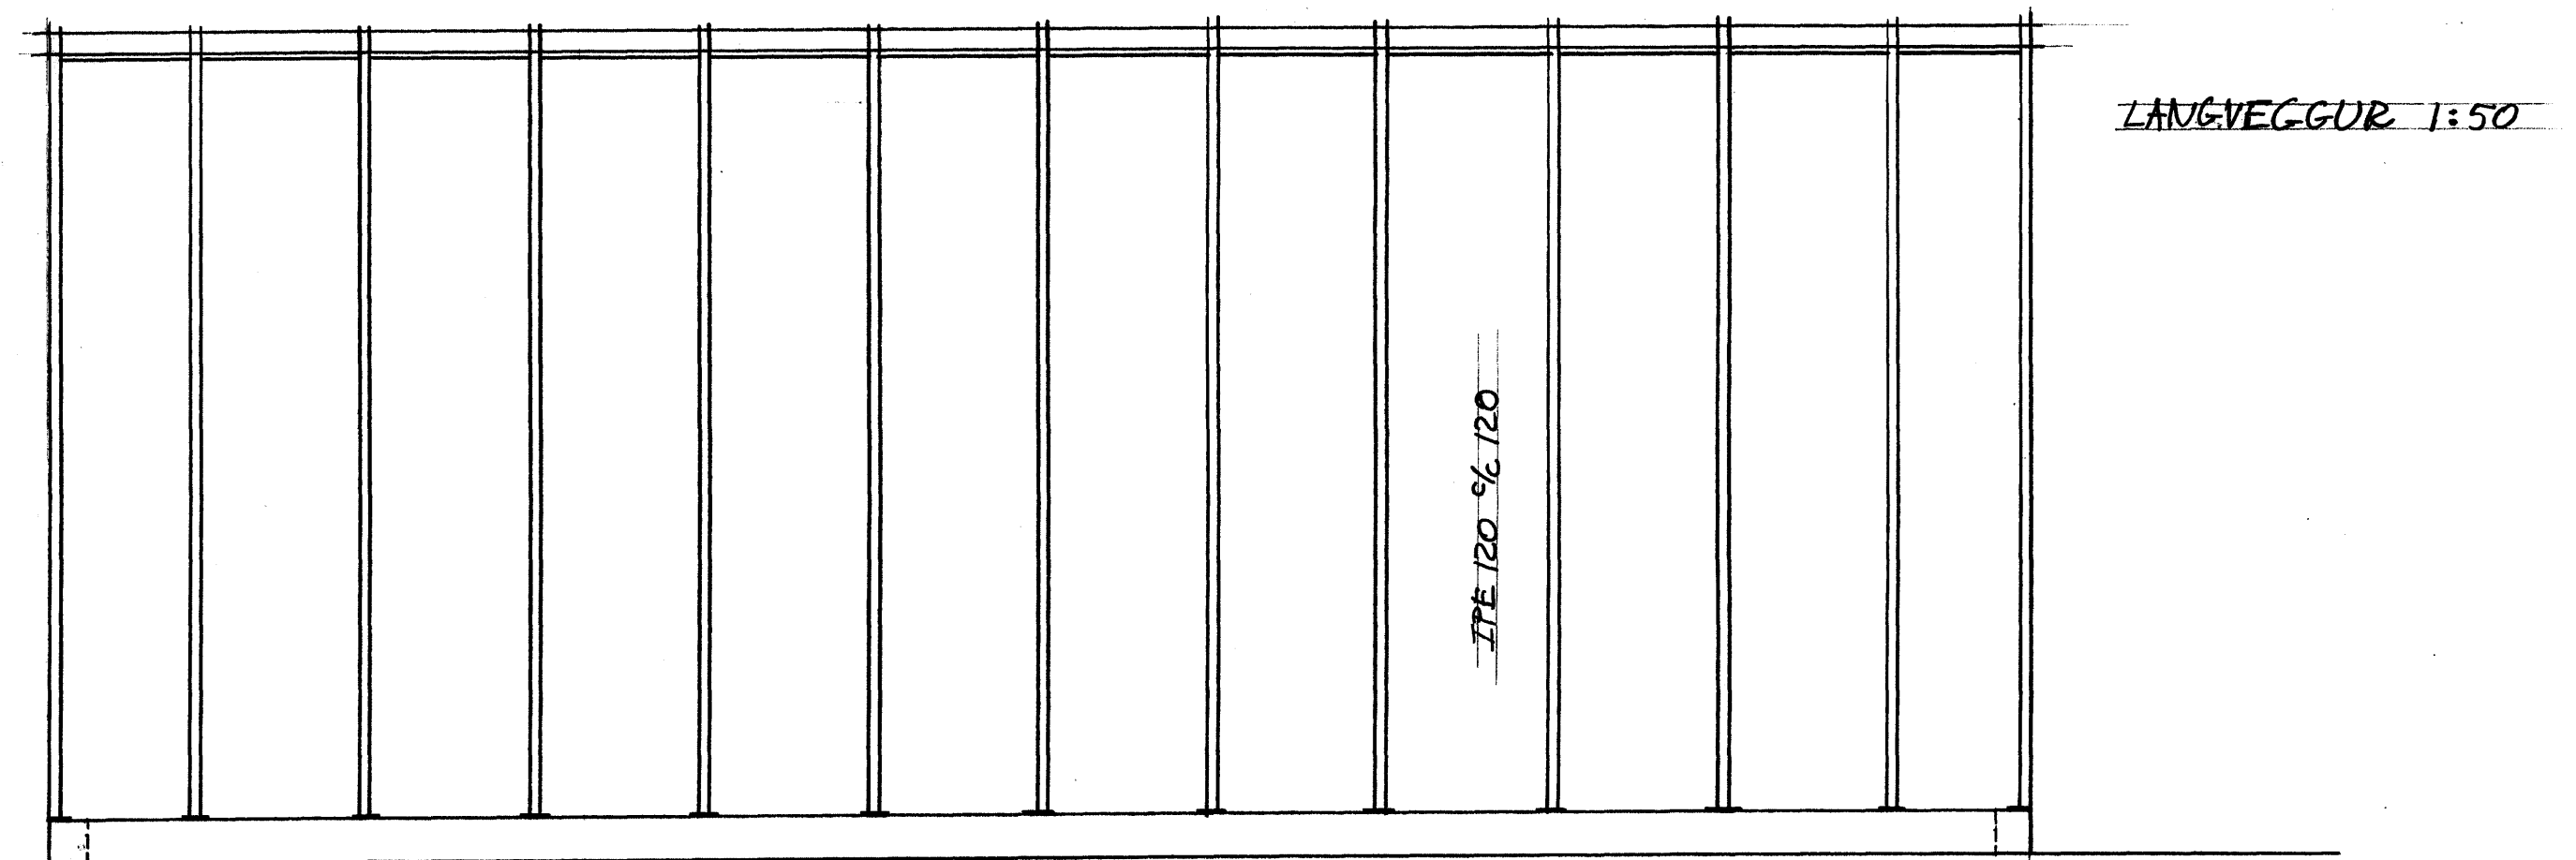

Breyting 10. nóv. 2010 % lektur á vegg 64x

**BREIDHELLA 2, HAFNARFIRÐI**

SKÝLI VIÐ NA - HLÍÐ  
GRUNNMYND OG SNID 1:50 1:10 Teikning nr. 1

Hafnarfirði 12.01.2010, Hallgrímur Axelsson mfr 150449-2109  
Höfundur: [Signature]