



VERKTEIKNING

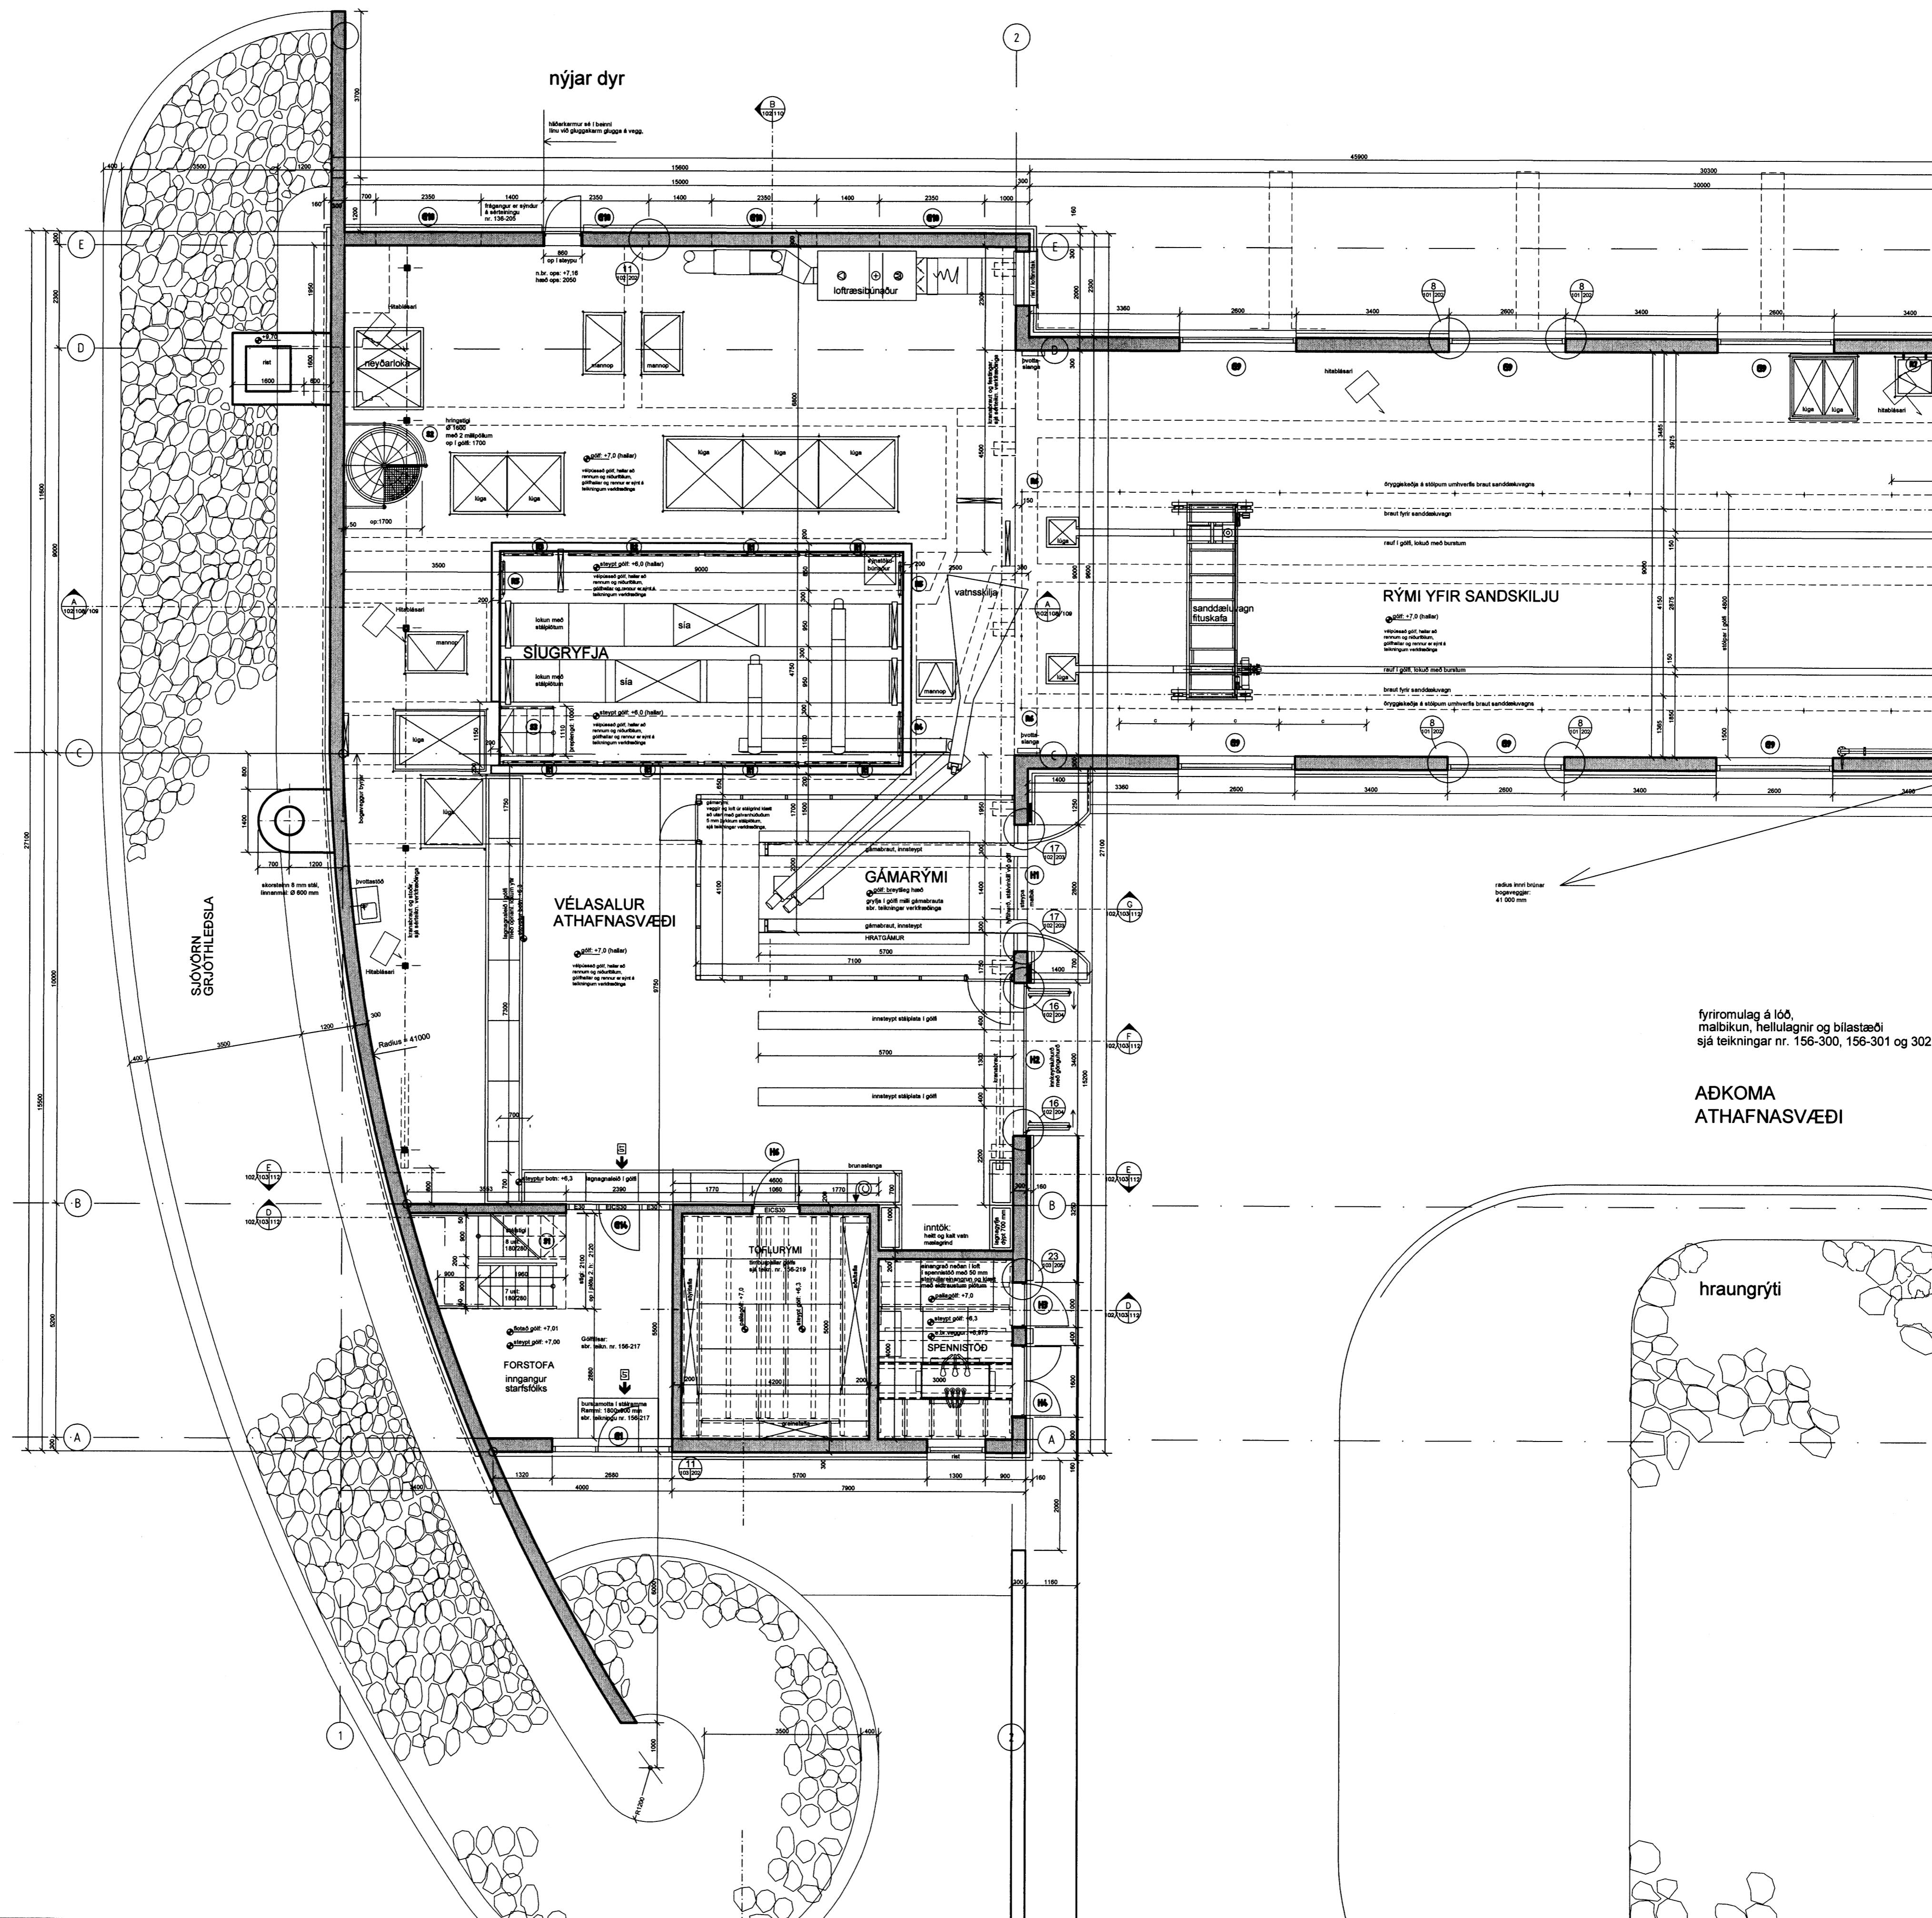

- GLUGGAR nr. xx
- HURDIR nr. xx
- STIGAR nr. xx
- HANDRÍÐ nr. xx

- SÉRHLUTATEIKNING NR. X
TEKID AF TEIKNINGU Y
SYNT Á TEIKNINGU Z
- SNÍÐ NR. X
TEKID AF TEIKNINGU Y
SYNT Á TEIKNINGU Z

HALLAR Á GÓLFUM ERU SÝNDIR Á BURÐARPOLSTEIKNINGU
VERKTAKI MÆLI OG YFIRFARI ÖLL MÁL A STADNUM
SJÁ JAFNFRAMT SÉRTEIKNINGAR

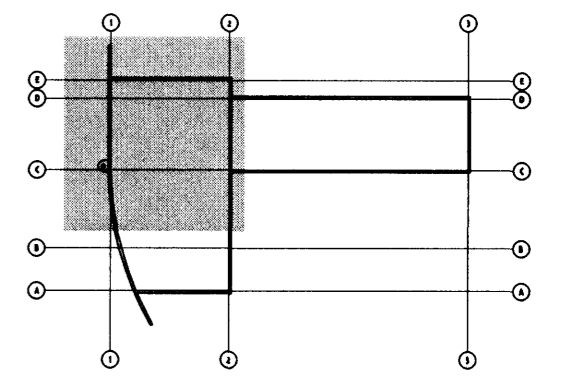

- STEINSTEYPA
- GIPSKLÆDDIR MILLIVEGGIR

C: nýjar dyr í útvægg norðausturhlíðar í málínu "E".	08.11.2010
B: brunastanga við bogavegg felld niður.	03.11.2009
A: lokað rými fyrir gæm í vélasal.	06.08.2009
BREYTING:	DAGS:

HRAUNSVÍK, HAFNARFIRÐI
DÆLU- OG HREINSISTÖÐ

verk: **grunnm. 1. hæð / hluti 2**
verkteikning

skv: 1:50, 1:5

dags: 28.04.06 nr: **156-102C**

undirskrift: *Adamsson* 240445-2469

ADAMSSON ehf - arkitektastofa

LAUGAVEGI 32b sími: 551 1300
101 REYKJAVÍK netfang: adamsson@simnet.is

REYNIR ADAMSSON arkitekt fal teiknað.