


Samþykkt þann
25 MAR 2009
 Byggingafultrúinn / Hafnarfirði
 Fh. Hrólfur S. Gunnlaugsson

ÓTGÁFUFRILL			
NÖMUR.	DAGS.	SKYRINGAR.	HANNAÐ.
B1	10.10.2006	BYGGINGARTEIKNING	PB
B2	01.03.2007	SNID	PB
R1	30.08.2008	REYNDARTEIKNING	PB

DAGS. UNDIRSKRIFTAR: NAFN OG KT. SKRIFAÐARHÖNNUNÐAR:
 UNDIRSKRIFT SAMRÆMINGARHÖNNUNÐAR:

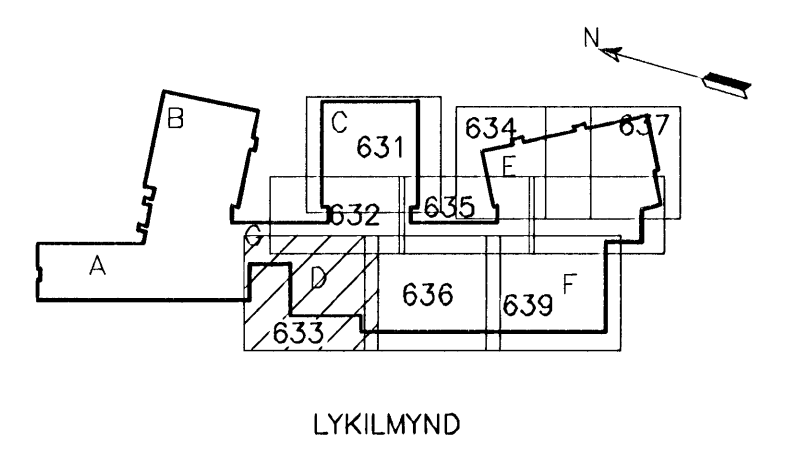

ALMENNAR SKÝRINGAR SJÁ TEIKN. P2-601
 MKV. 1
 0 1000 2000 3000 4000 5000
 1:50 (I A1) mm
 ÖLL AFNOT OG AFRITUN TEIKNINGAR, AD HLUTA EDA HEILD, ER HAD SKRIFLEGU LEYFI HÖFUNDA.

VGK HÖNNUN
 GRENSÁSVEGI 1 - 108 REYKJAVÍK - Sími: 422 3000 - FAX: 422 3001
 VEFFANG: www.vgk.honnun.is - NETFANG: vgk.honnun@vgk.honnun.is

HEITI VERKS
HRAUNVALLASKÓLI 2. ÁF.
DREKAVELLIR 9, HAFNARFIRÐI

HEITI TEIKNINGAR:			
VATNSÚÐAKERFI: 2. HÆÐ, GRUNNMYND			
HEITI:	TEIKNAD:	GEYMSLUNGERI:	VNR:
HANNAÐ:	YRFARID:	SKV:	NR. TEIKNINGAR:
DAGS. UNDIRSKRIFTAR:	NAFN OG KT. HÖNNUNÐAR:	1:50	
31.12.2008			P2-633
LÁRUS ÁRS/ELSSON			ÓTGÁFU:
2008625119			R1

GRUNNMYND
 MKV. 1