


GRUNNMYND  
MKV. 1

Samþykkt bann  
25 MAR 2009  
Byggingafultrúinn í Hafnarfirði  
F.h. Hrólfur S. Gunnlaugsson

ÓTGÁFUFRILL

NÚMÉR:	DAGS:	SKÝRINGAR:	HANNAÐ:
B1	10.10.2006	BYGGINGARTEIKNING	PB
B2	26.04.2007	BRUNASLÖNGU BÉTT INN	PB
B3	30.07.2007	ÓDARA OG LÖGN BREYTT	PB
R1	30.08.2008	REYNDARTEIKNING	PB

DAGS. UNDIRSKRIFTAR: NAFN OG KT. SAMRÆMINGARHÖNDUÐAR:  
UNDIRSKRIFT SAMRÆMINGARHÖNDUÐAR:

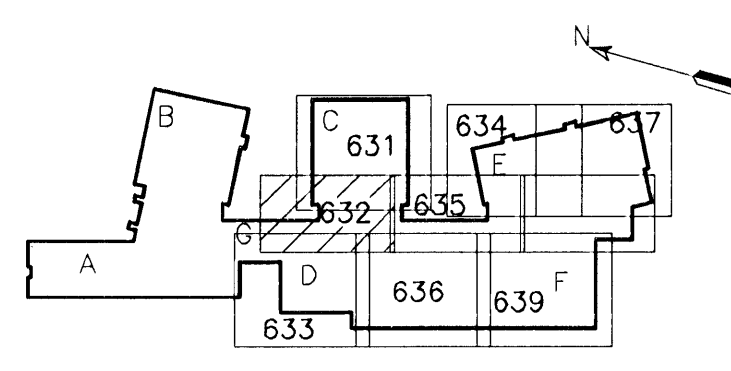

LYKILMYND

ALMENNAR SKÝRINGAR SJÁ TEIKN. P2-601  
MKV. 1  
0 1000 2000 3000 4000 5000  
1:50 (I A1) mm

ÖLL AFRÖT OG AFRITUN TEIKNINGAR, AD HLUÐA EDA HEILD, ER HÁÐ SKRIFLEGU LEYFI: HÖFUNDA.

**VGK HÖNNUN**  
GRENSÁSVÉGI 1 - 108 REYKJAVÍK - Sími: 422 3000 - Fax: 422 3001  
VEFFANG: www.vgkhonnun.is - NETFANG: vgkhonnun@vgkhonnun.is

HEITI VERKS:  
**HRAUNVALLASKÓLI 2. ÁF.**  
DREKAVELLIR 9, HAFNARFIRÐI

HEITI TEIKNINGAR:  
VAINSÓÐAKERFI:  
2. HÆÐ, GRUNNMYND

MELTI:	TEIKNAD:	GEYMSLUNÚMÉR:	VNR:
	LS		3.151.218
HANNAÐ:	YFIRFARÐ:	MKV:	NR. TEIKNINGAR:
PB		1:50	
DAGS. UNDIRSKRIFTAR:	NAFN OG KT. HÖNDUÐAR:	<b>P2-632</b>	
31.12.2008			
UNDIRSKRIFT HÖNDUÐAR:	ÓTGÁFA:	R1	
LARUS AHS/ELSSON	1008625119		