


Samþykkt þann
25 MAR 2009
 Byggingafulltrúinn í Hafnarfirði
 F.h. Höfður S. Gunnlaugsson

ÚTGÁFUERILL

NUMER:	DAGS:	SKRÍNGAR:	MANNAÐ:
B1	10.10.2006	BYGGINGARTEIKNING	PB
B2	01.03.2007	SNID	PB
B3	26.04.2007	BRUNASLÖNGU BÉTT INN	PB
B4	30.07.2007	ÚDARA OG LÖGN BREYTT, ÚDARI FÉRDUR	PB
R1	30.08.2008	REYNDARTEIKNING	PB

DAGS. UNDRISKRIFTAR: NAFN OG KT. SAMRÆMINGARHÖNNUÐAR:
 UNDRISKRIFT SAMRÆMINGARHÖNNUÐAR:

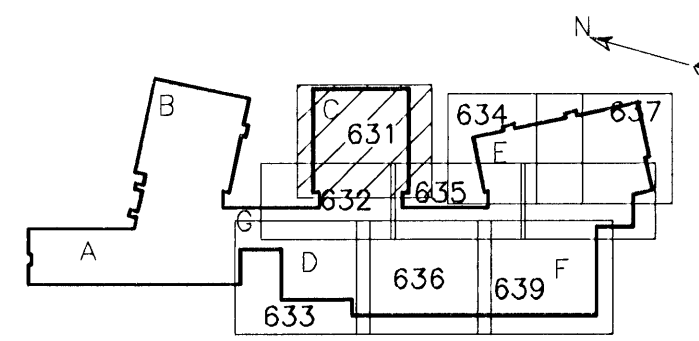

LYKILMYND

ALMENNAR SKÝRINGAR SJÁ TEIKN. P2-601

MKV. 1

0 1000 2000 3000 4000 5000

1:50 (I A1) mm

ÖLL AFNOT OG AFTUN TEIKNINGAR, AD HLUTA EDA HEILD, ER HÁÐ SKRIFLEGU LEYFI HÖFUNDA.

VGK HÖNNUN

GRUNNÁSGVEGI 1 - 108 REYKJAVÍK - Sími: 422 3000 - Fax: 422 3001
 VEFÞANG: www.vgkhonnun.is - NETÞANG: vgkhonnun@vgkhonnun.is


HEITI VERKS:

HRAUNVALLASKÓLI 2. AF.
DREKAVELLIR 9, HAFNARFIRÐI

HEITI TEIKNINGAR:

VATNSÚÐAKERFI:
2. HÆÐ, GRUNNMYND

MILT:	TEIKNAD:	LS	GEYMSLUNGUR:	VNR:	3.151.218
MANNAÐ:	YFIRFARÐ:	MKV:	1:50	NR. TEIKNINGAR:	
DAGS. UNDRISKRIFTAR:	NAFN OG KT. HÖNNUÐAR:			P2-631	
31.12.2008	LÁRUS ÁRSÆLSSON			ÚTGÁFA:	R1

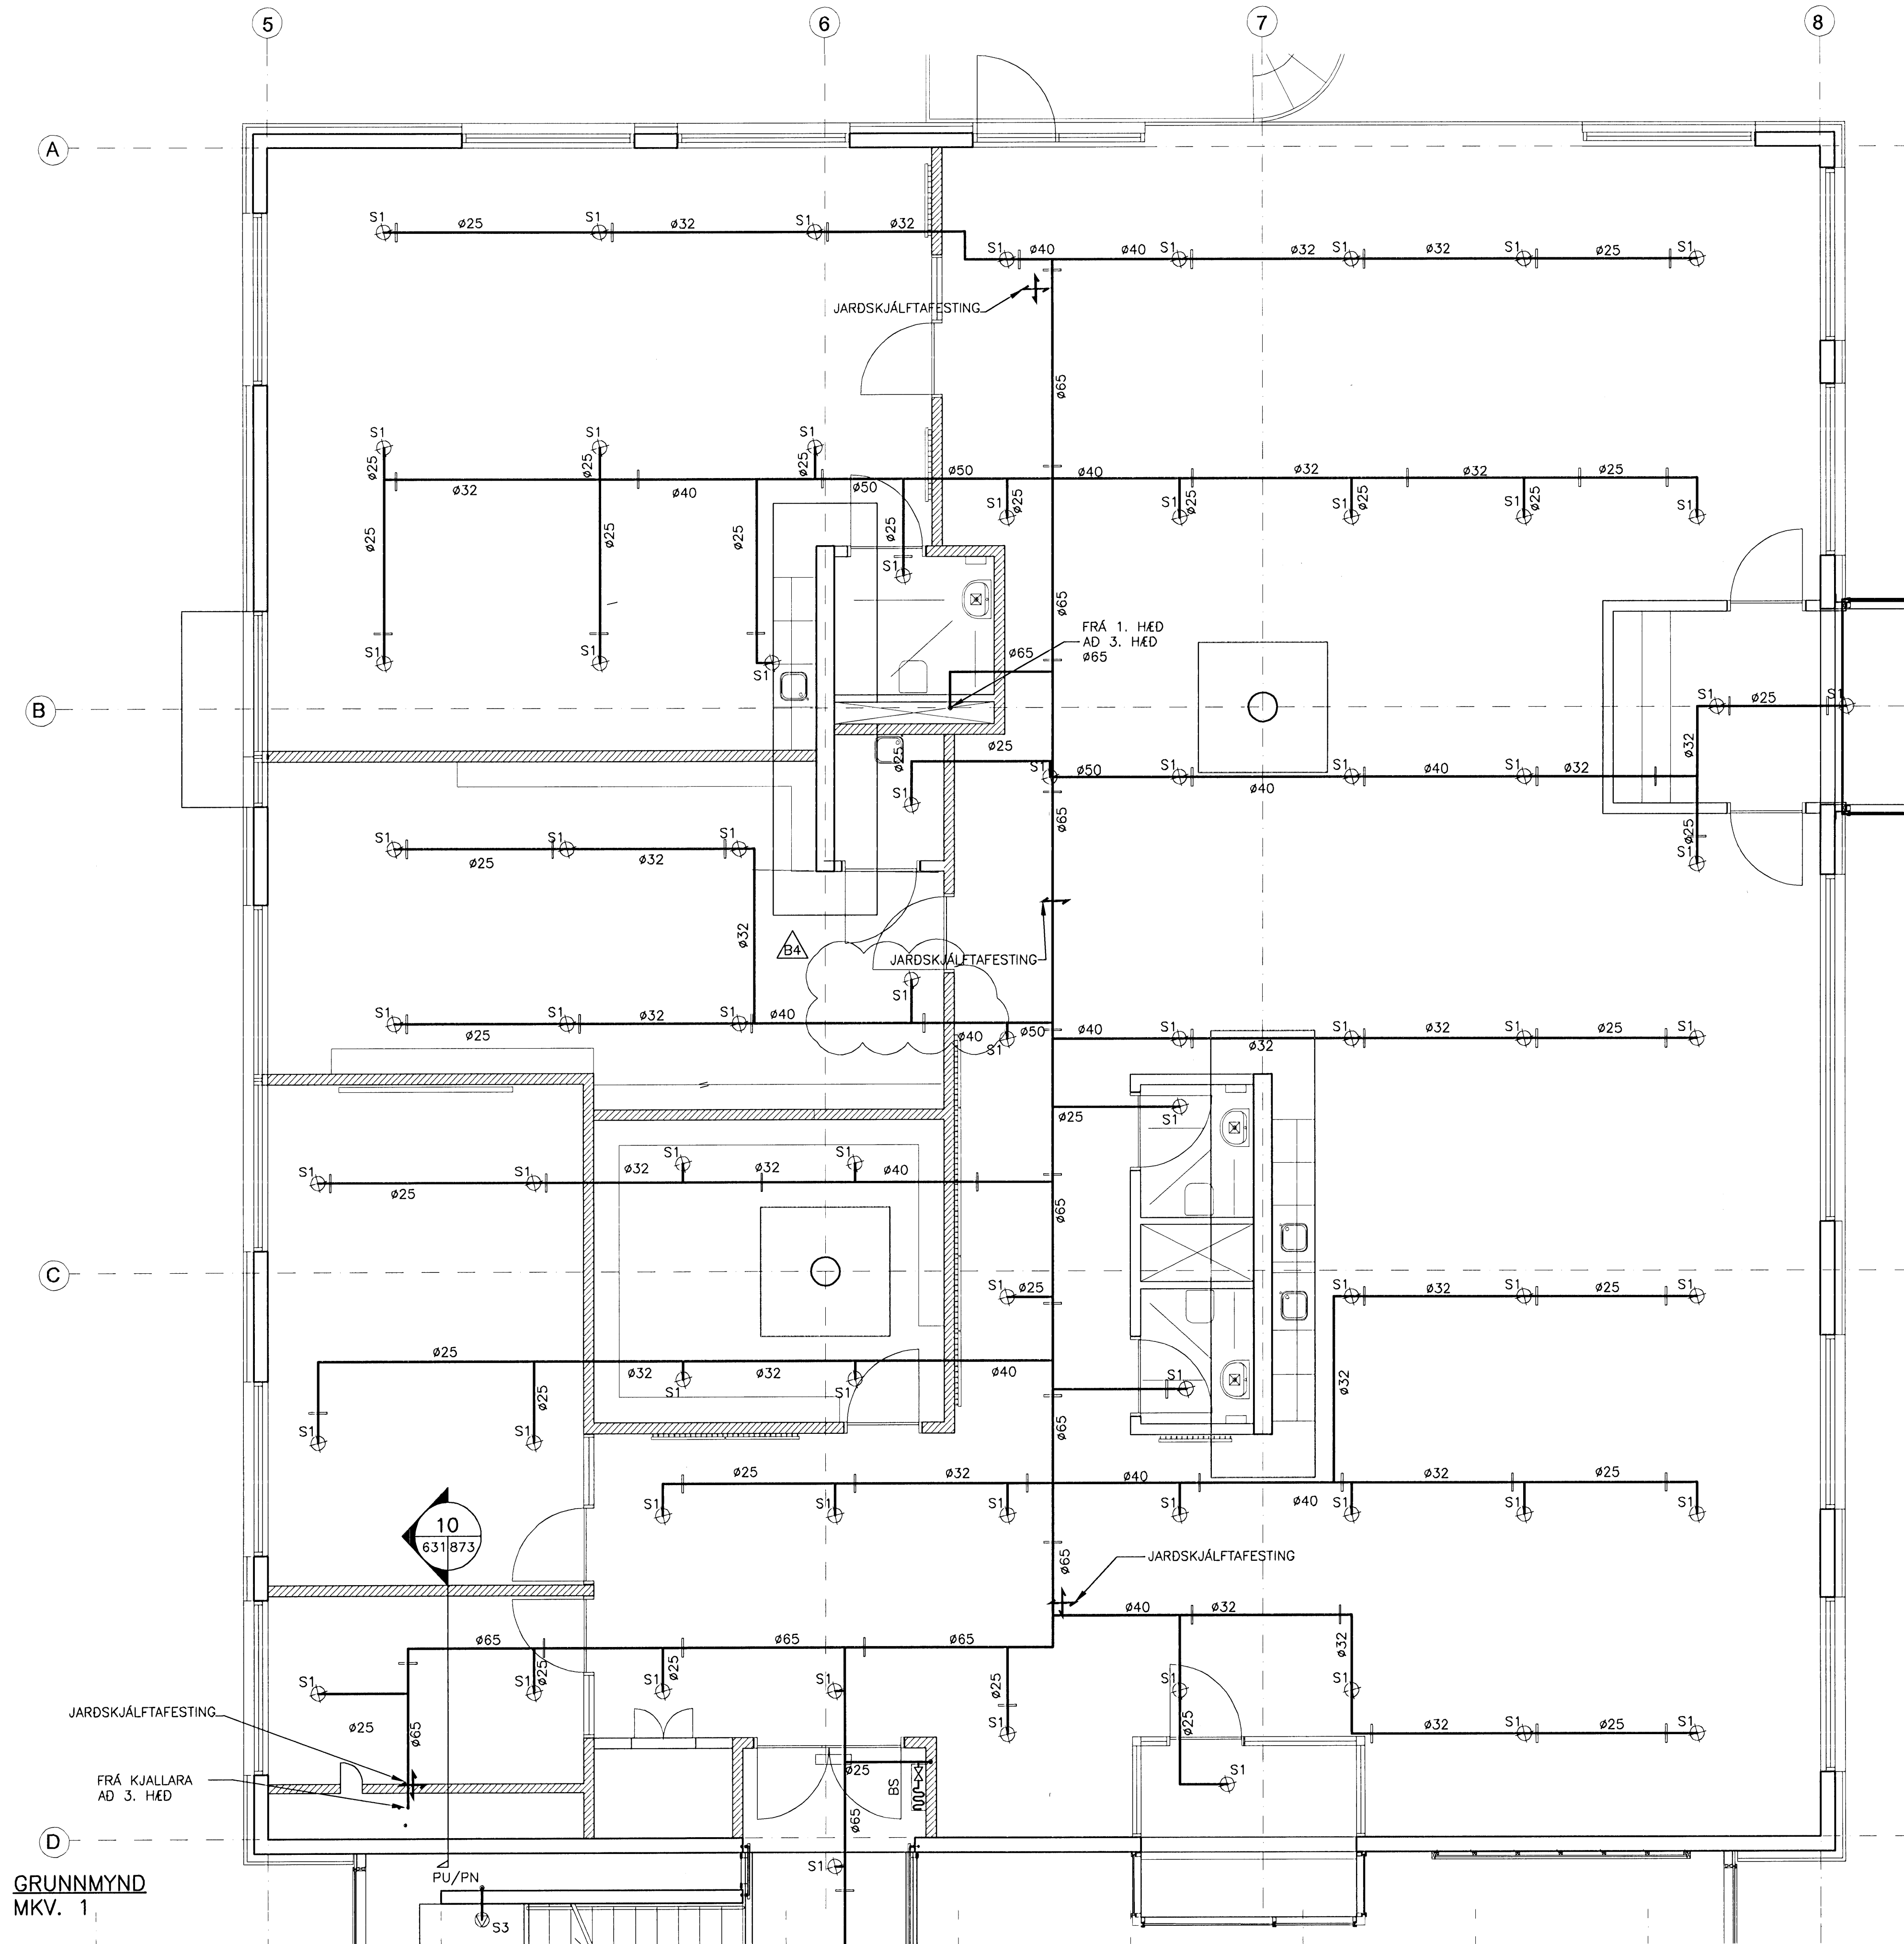

GRUNNMYND
 MKV. 1